


Sambýkt þann
23. sep. 2020
F.h. byggingarlausnir / lausnir
Sýningar / Section drawings

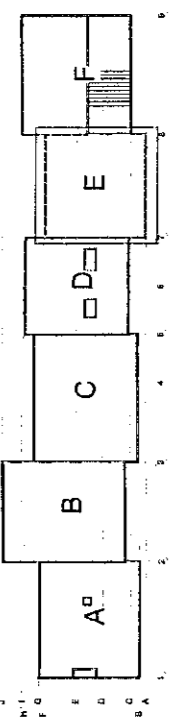

SK Steypukoti
PN Þannbúrali
NF Niðurlastar



X 18.06.2020 Reyndarkening
A 06.06.2019 Tekningar til byggjuhlúta

VERKDETTI
Hádegisskóli 1, Hafnarfirði
Skóli
Verkefningar

MIK
Pakmynd - Hluti E
Mikv: 1:50 / A0
DAGSETNING
28.03.2018
HAFNARFIRÐI
PFRES
Svafgi
484-02
04.2.1-17
X

T.ark
ARKITEKTAR
BRANNDIENASTA
SÁMUNDIR
HAFNARFIRÐI 3
M.S. Einarsson
M.S. Einarsson
ARKITEKTUR
SÁMUNDIR
HAFNARFIRÐI 3

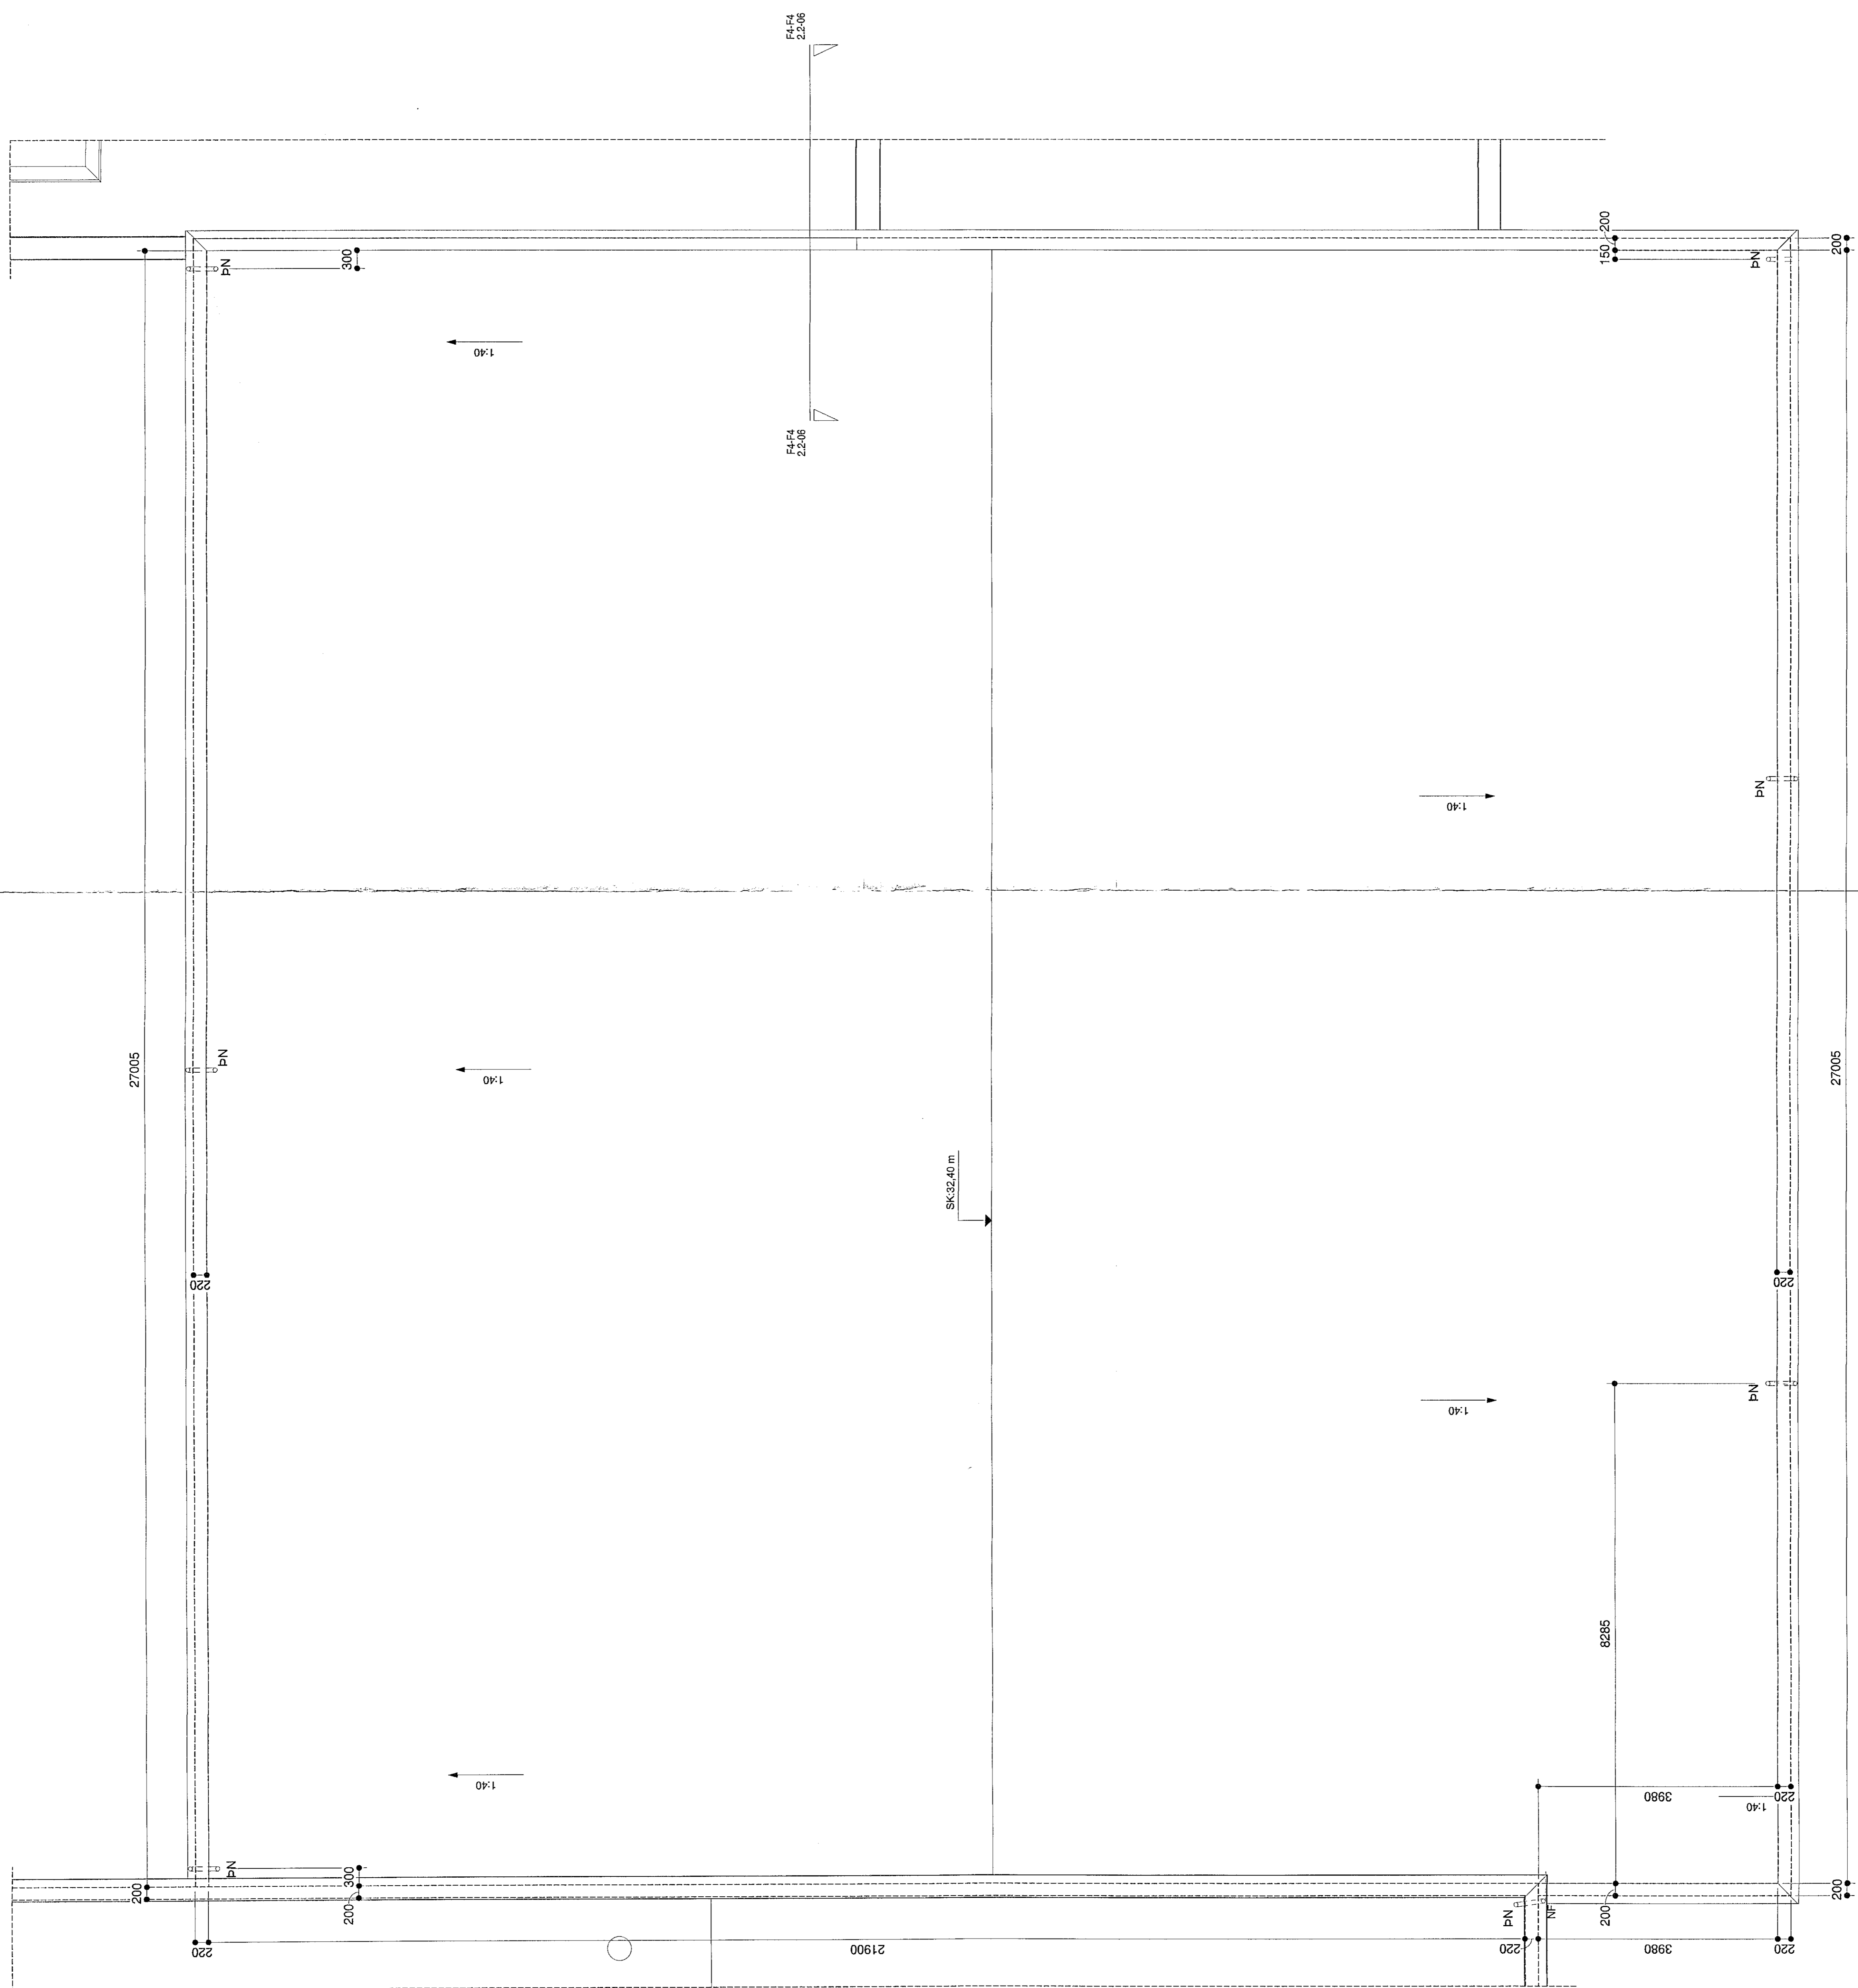

Pakmynd - Hluti E
mikv: 1:50