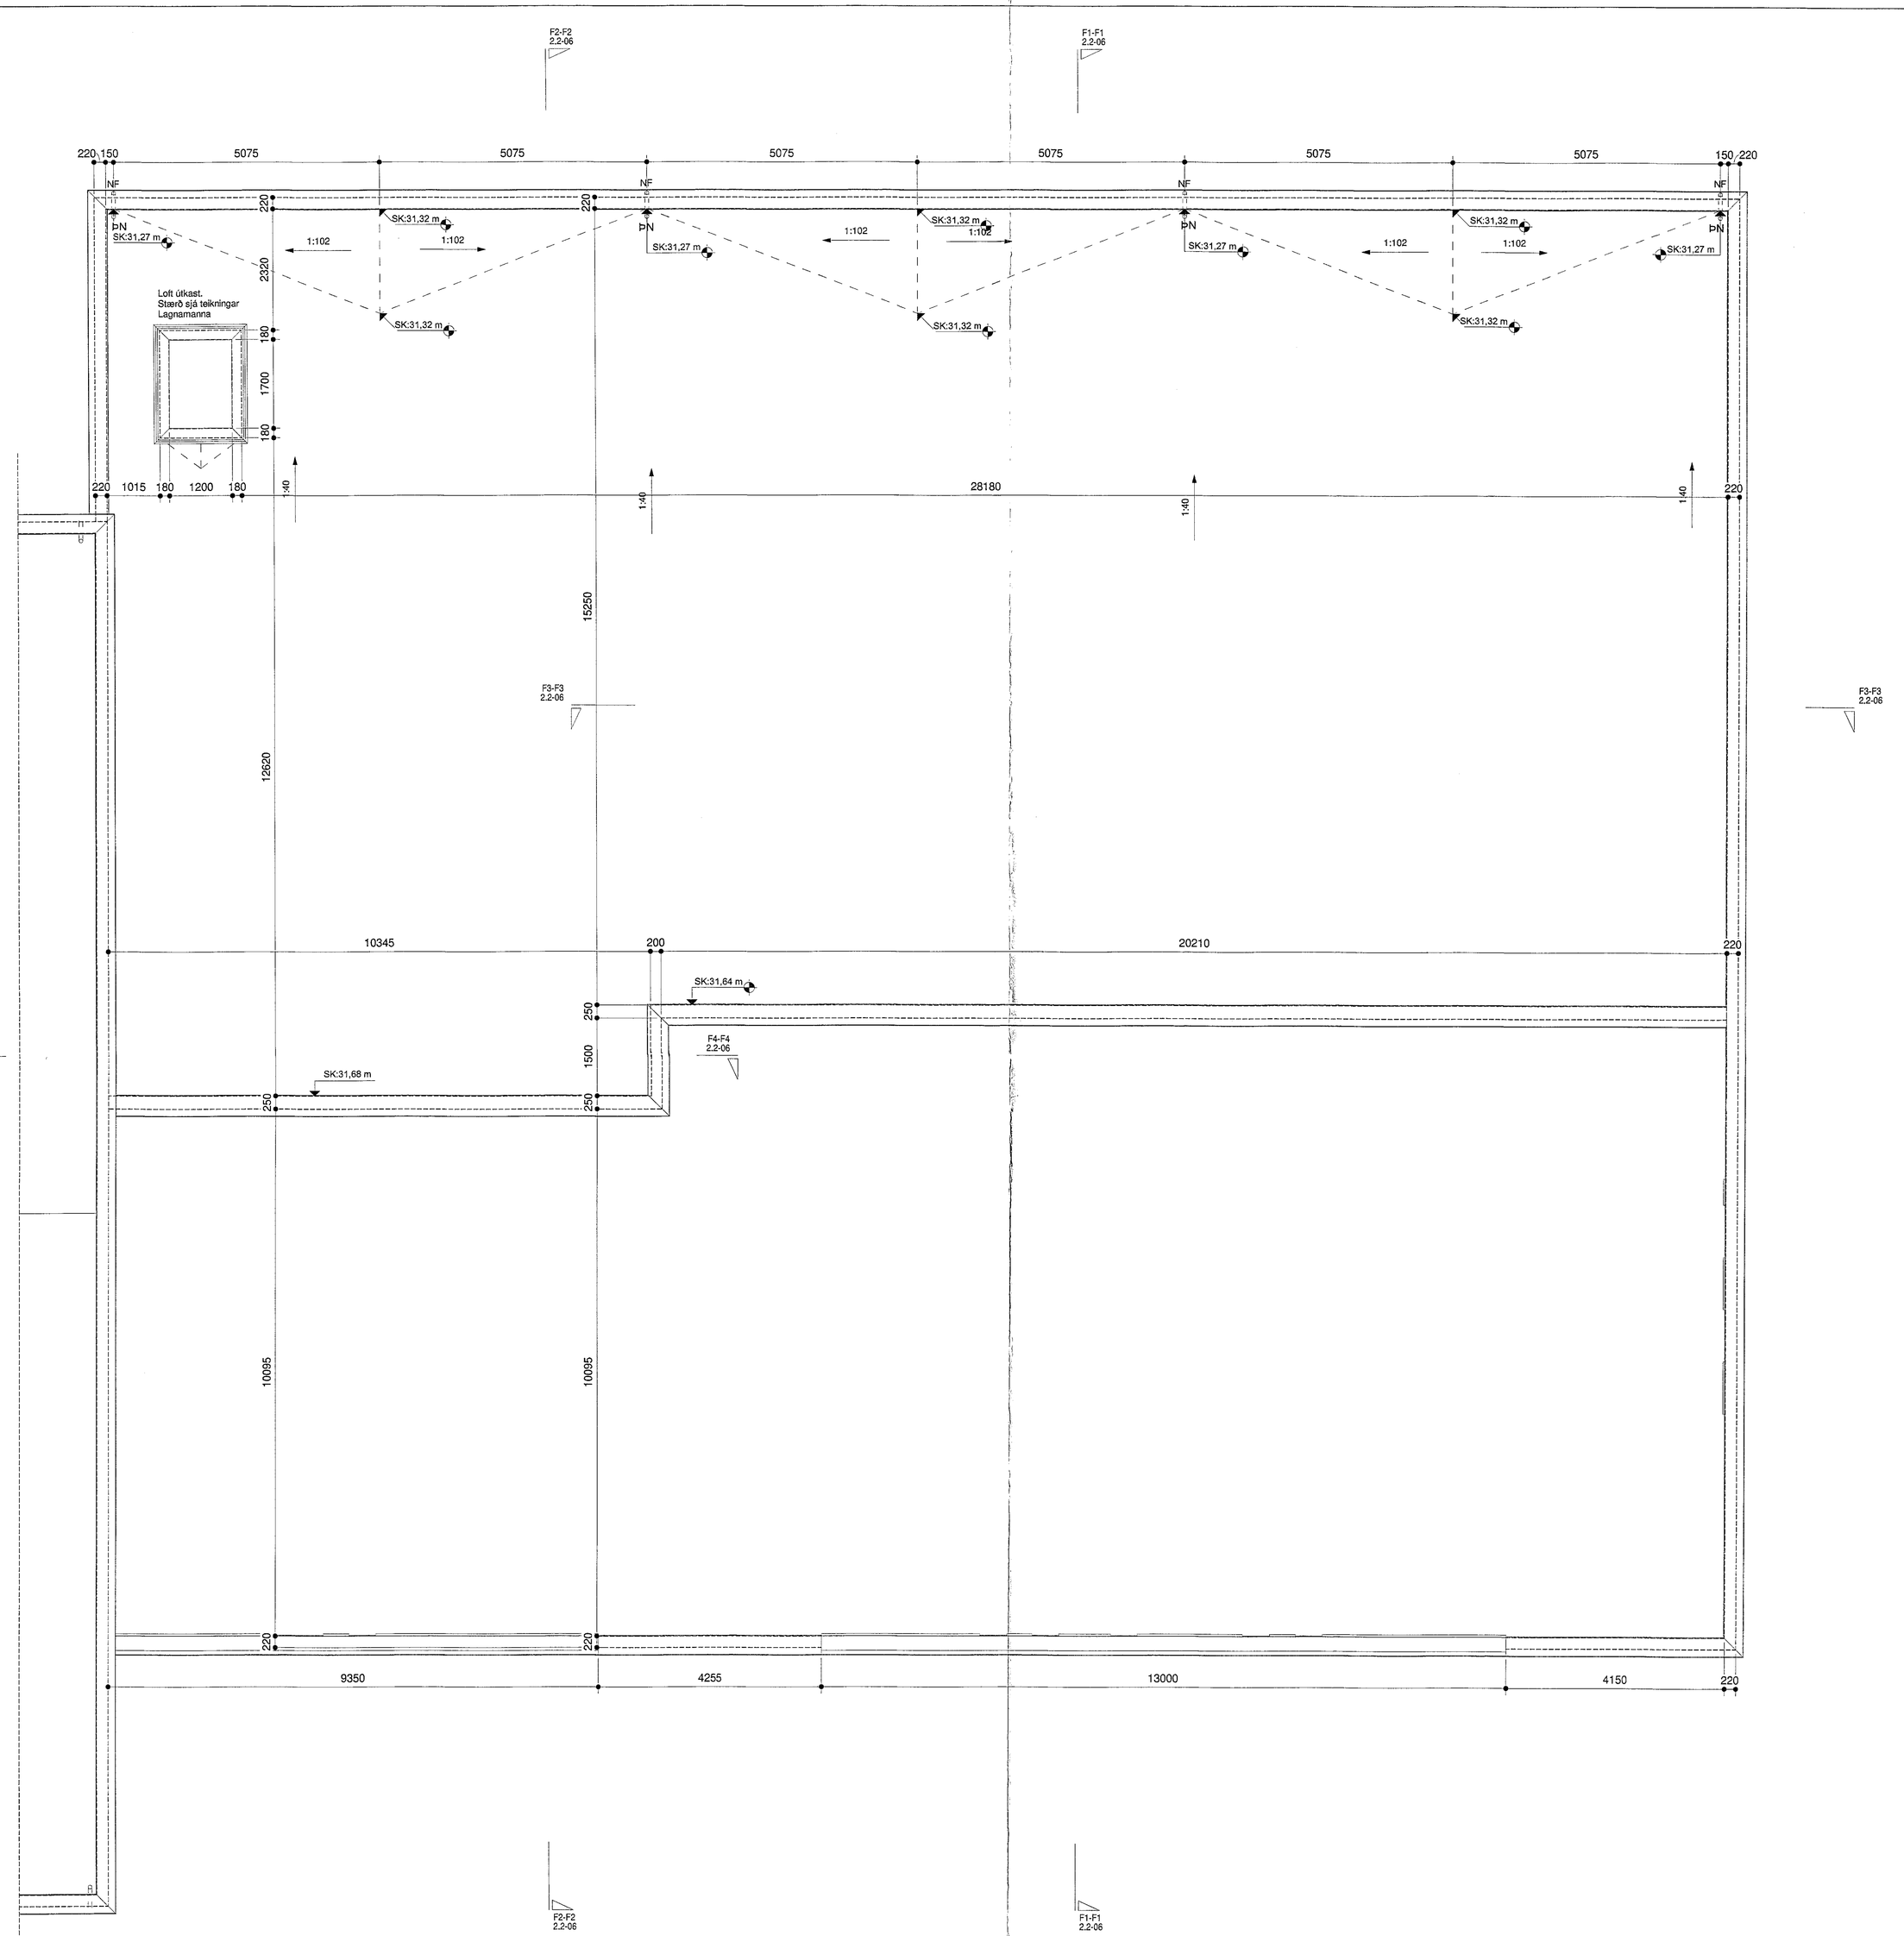

Þakmynd - Hluti F
mkv: 1 : 50

Samþykkt þann
23. sep. 2020
f.h. byggingarfulltrúans í Hafnarfirði
Sigurður Steinar Jónsson

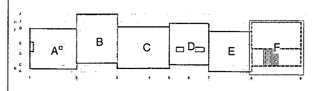

SK Steypukóti
ÞN Þakniðurfall
NF Niðurfallsrör

VERKTEIKNINGAR SKV. SAMÞYKKTUM
AÐALUPPDRÁTTUM ÞANN:
17.09.2018 - 09.10.2018
Hönnunarstjóri: Ivon S. Cilia

X	16.06.2020	Reyndarteikning
A	06.06.2019	Teikningar til bygg.fulltrúa

BREYTINGAR

VERKHEITI:
Hádegisskarð 1, Hafnarfirði
Skóli
Verkteikningar

VERK:
Þakmynd - Hluti F

MÁLI:
1 : 50 / A0
DAGS.:
13.07.2018
HANNAÐI:
ISC
TEIKNAÐI:
HP
YFIRFARIÐ:
ES
VERKNÚMER
484-02
FL 04
TEIKNINGANÚMER
2.1-18
GTG
X

T.ark
ARKITEKTAR
BRAUTARHOLTI 6 - 105 REYKJAVÍK - ÍSLAND
Sími: 540 5700
teikn@tark.is
www.tark.is
SAMÞ. Ivon Stefán Cilia Arkitekt FAÍ FSSA Kt.:1411654159

Öll afnot og ábendingar, að fullu eða hluta, er háð samþykki höfundar, skv. ákvæðum höfundalaga.