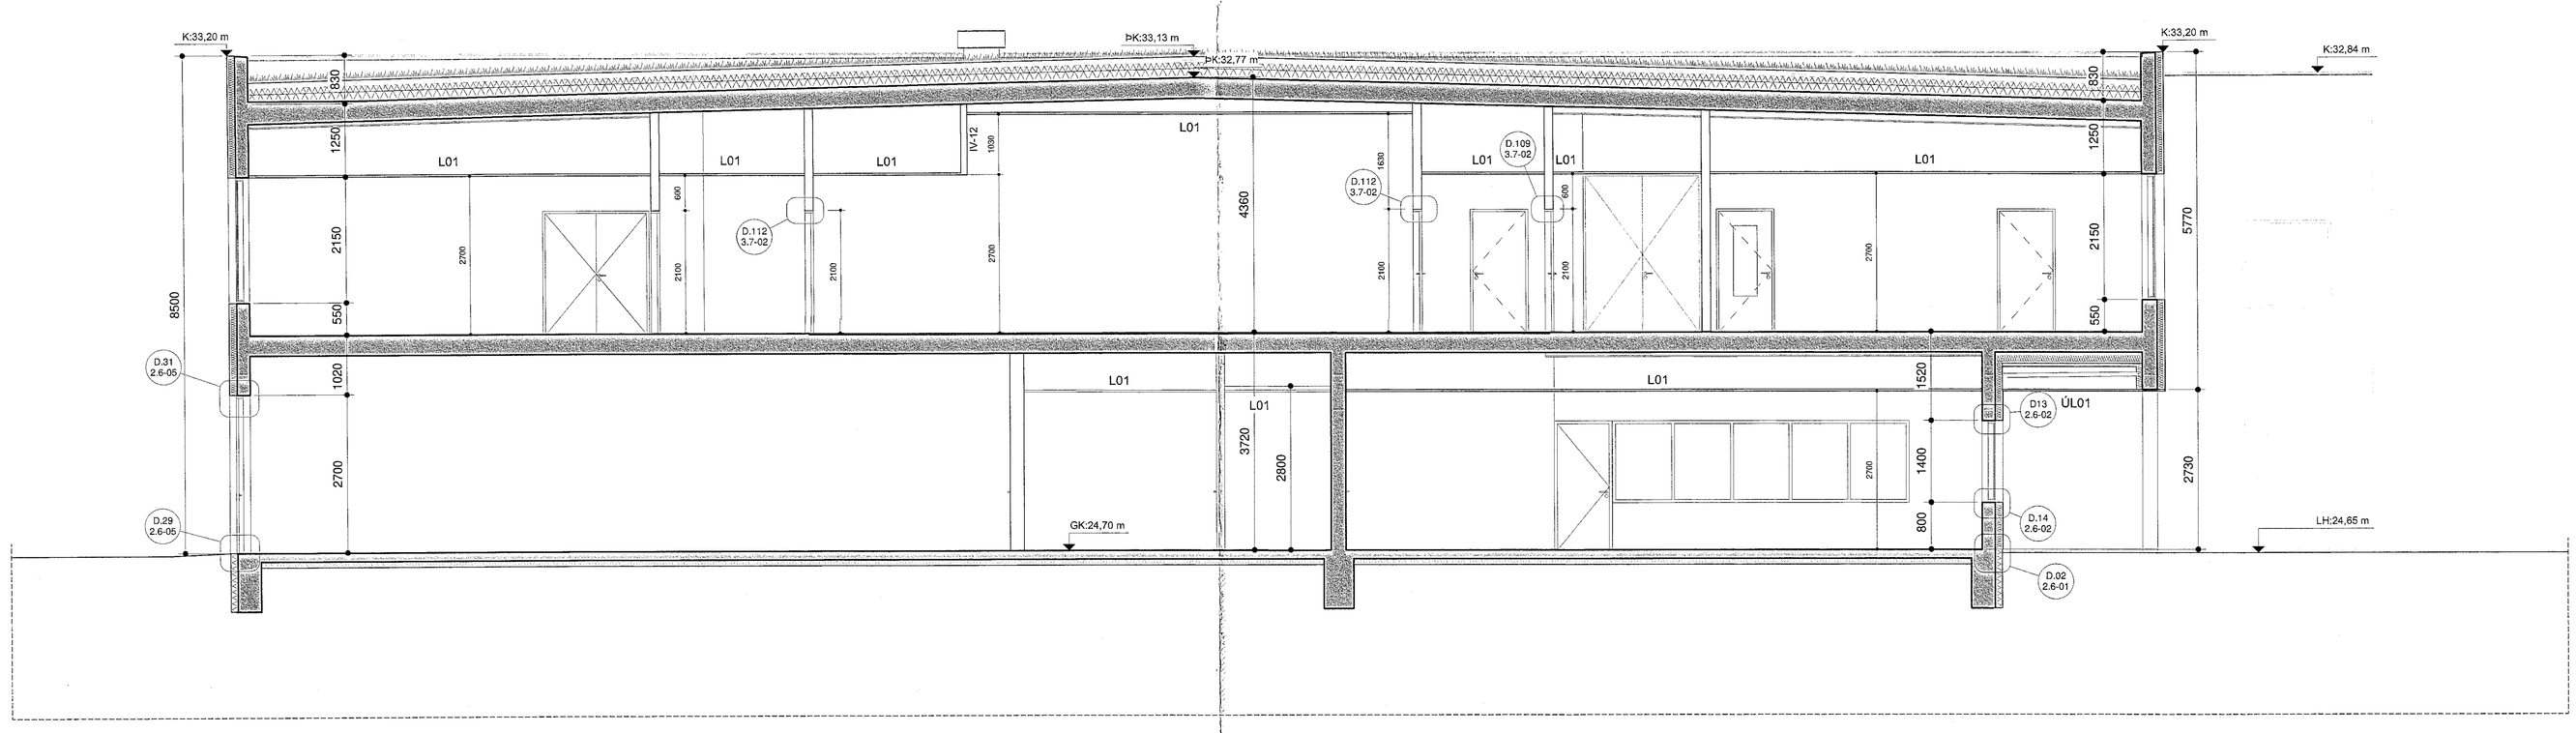

Sneiðing B1-B1
mkv: 1 : 50

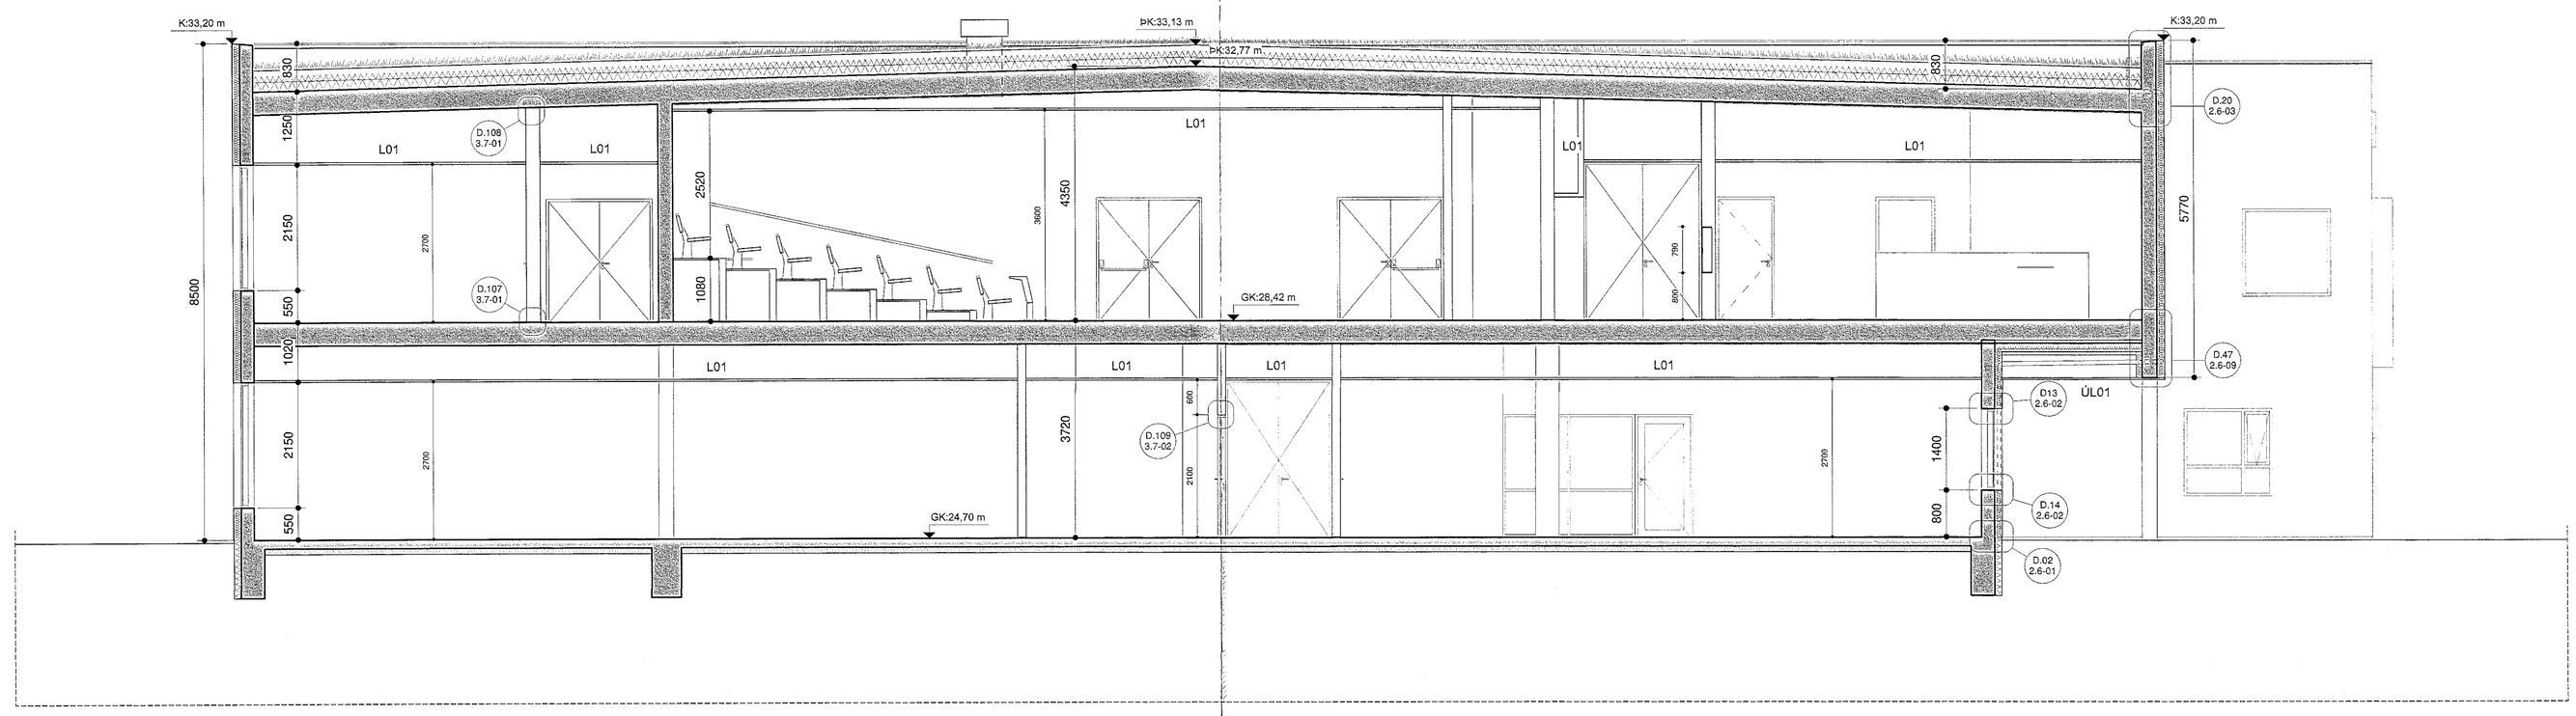

Sneiðing B2-B2
mkv: 1 : 50

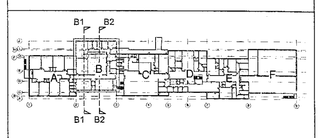

GK Gólfkóti á fullfrágengnu gólfi

L00 Auðkenni lofta, sjá uppbyggingu og skilgreiningu á teikn. 3.5-02 og 3.5-08

ÚL01 Auðkenni Klæðninga undir skyggni sjá uppbyggingu og skilgreiningu á teikn. 2.3-52

Samþykkt þann
2 2. sep. 2020
f.h. byggingarfulltrúans í Hafnarfirði
Sigurður Steinar Jónsson

VERKTEIKNINGAR SKV. SAMÞYKKTUM AÐALUPPDRÁTTUM DAGS:
19.09.2018 og 09.12.2020
Hönnunarstjóri: Ivan S. Cilia

X	16.06.2020	Reyndarteikning
C	06.06.2019	Teikningar til bygg.fulltrúa
B	08.04.2019	Uppfærsla á upphækkuðum sætaröðum í fyrirlestrasal
A	14.02.2018	fyrirl.sal speglað, loft og kappi í sviðlist uppfært, tilvísunum í deili bætt inn

BREYTINGAR

VERKHEITI
Hádegisskarð 1, Hafnarfirði
Skóli
Verkteikningar

VERK
Sneiðingar B1-B1 til B2-B2

MÁL: 1 : 50 / A0
DAGS: 12.12.2017
HÖNNUÐI: ISC
TEIKNAÐI: HP/ES
VERKÁFANGI: Svæði
VERKNÚMER: 484-02
FL 04
TEIKNINGANÚMER 2.2-02
ÚTG X

T.ark
ARKITEKTAR
BRAUTARHOLTI 6 - 105 REYKJAVÍK - ÍSLAND
SÍMI: 540 2700
teikn@tark.is
www.tark.is
SAMÞ.: Ivan Stefán Cilia Arkitekt FAÍ FSSA Kt.:141155-4189

Öll afnot og eftirlíkingar eða hluta eða hluta, er háð samþykki höfundar, skv. áskrift höfundalaga.