


Sambýkt þann
23. sep. 2018
FA - Byggingarfræðingur / Höfudarkona
Sigrún Steinar, Höfudarkona

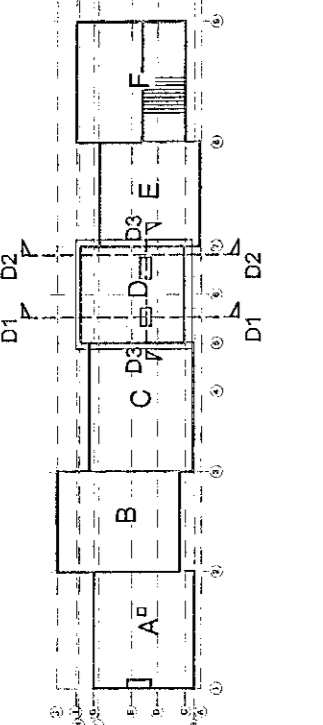


- GK Gólfkoti á fullflegnum gólf
- L00 Aukenni lofta, sjá uppbyggingu og skýringu á teikn. 3.5-02 og 3.5-08
- ÚL01 Aukenni klæðinga undir skýgni sjá uppbyggingu og skýringu á teikn. 2.3-02

VERKTENINGARSKYGGI
ADLJÓFNAÐUR


- X 16.06.2020 Reyndarköning
- C 06.06.2019 Teikning til byggjulltúra
- B 18.06.2018 Búi í húsnæði leibóttur, þægileggarður upplærðu börðsönnama
- A 11.05.2018 Upptökur burður í samráð með Burðisönnama

VERKSTÆÐI
Hádegisskóli 1, Hafnarfirði
Skóli
Verkefningar
Sneiðing D1-D1 III D3-D3
Mál: 1:50 / A0
Dag: 28.03.2018
Höfundur: HP
Til: TERNINGARSKYGGI
ÖFV
484-02 04.2.2-04 X


T.ark
ARKITEKTAR
BRUNNARHÖFUR
SMÍÐ 562 5700
HAFNARFIRÐI
ARNDI FRIEDRICH

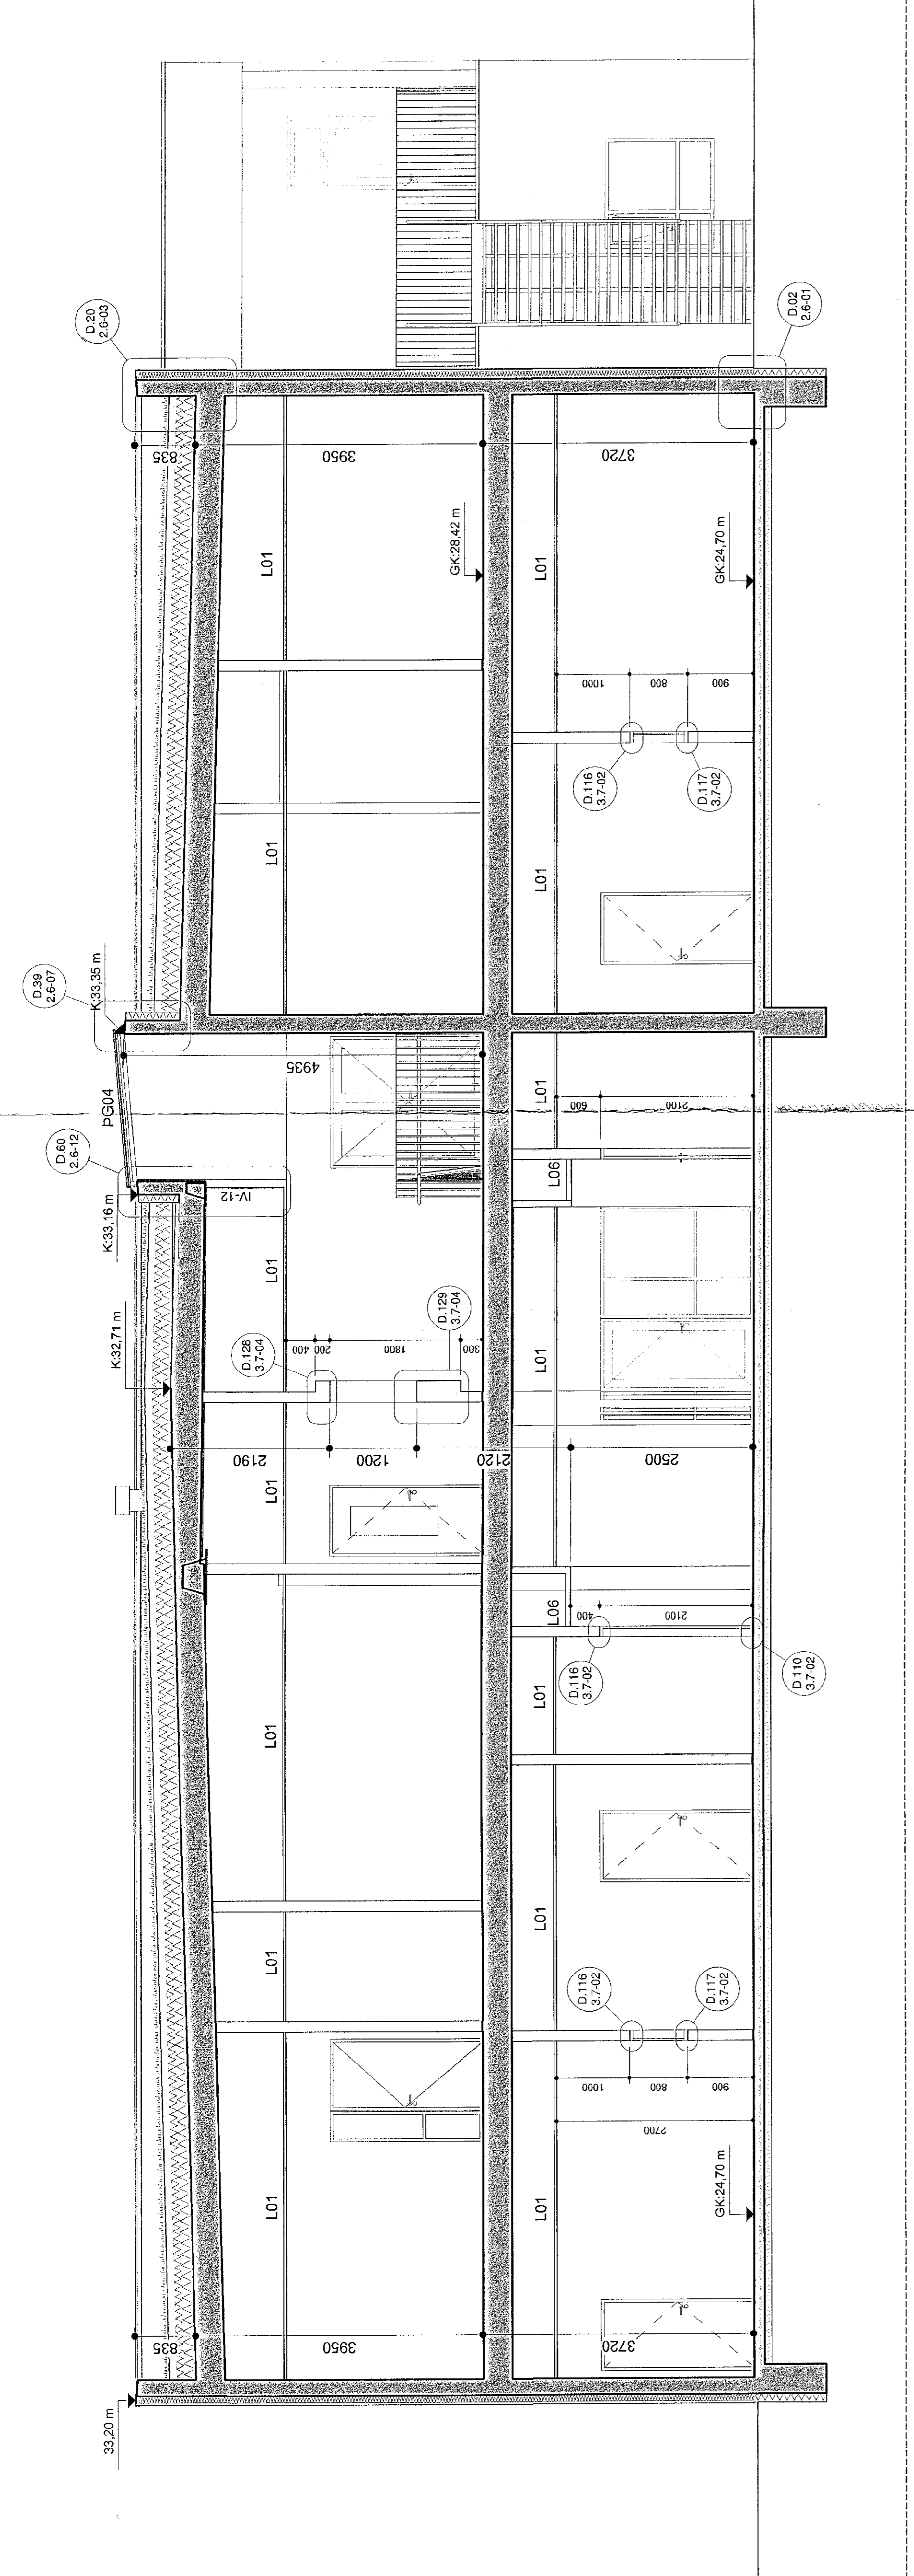

Sneiðing D1-D1
mákv: 1:50

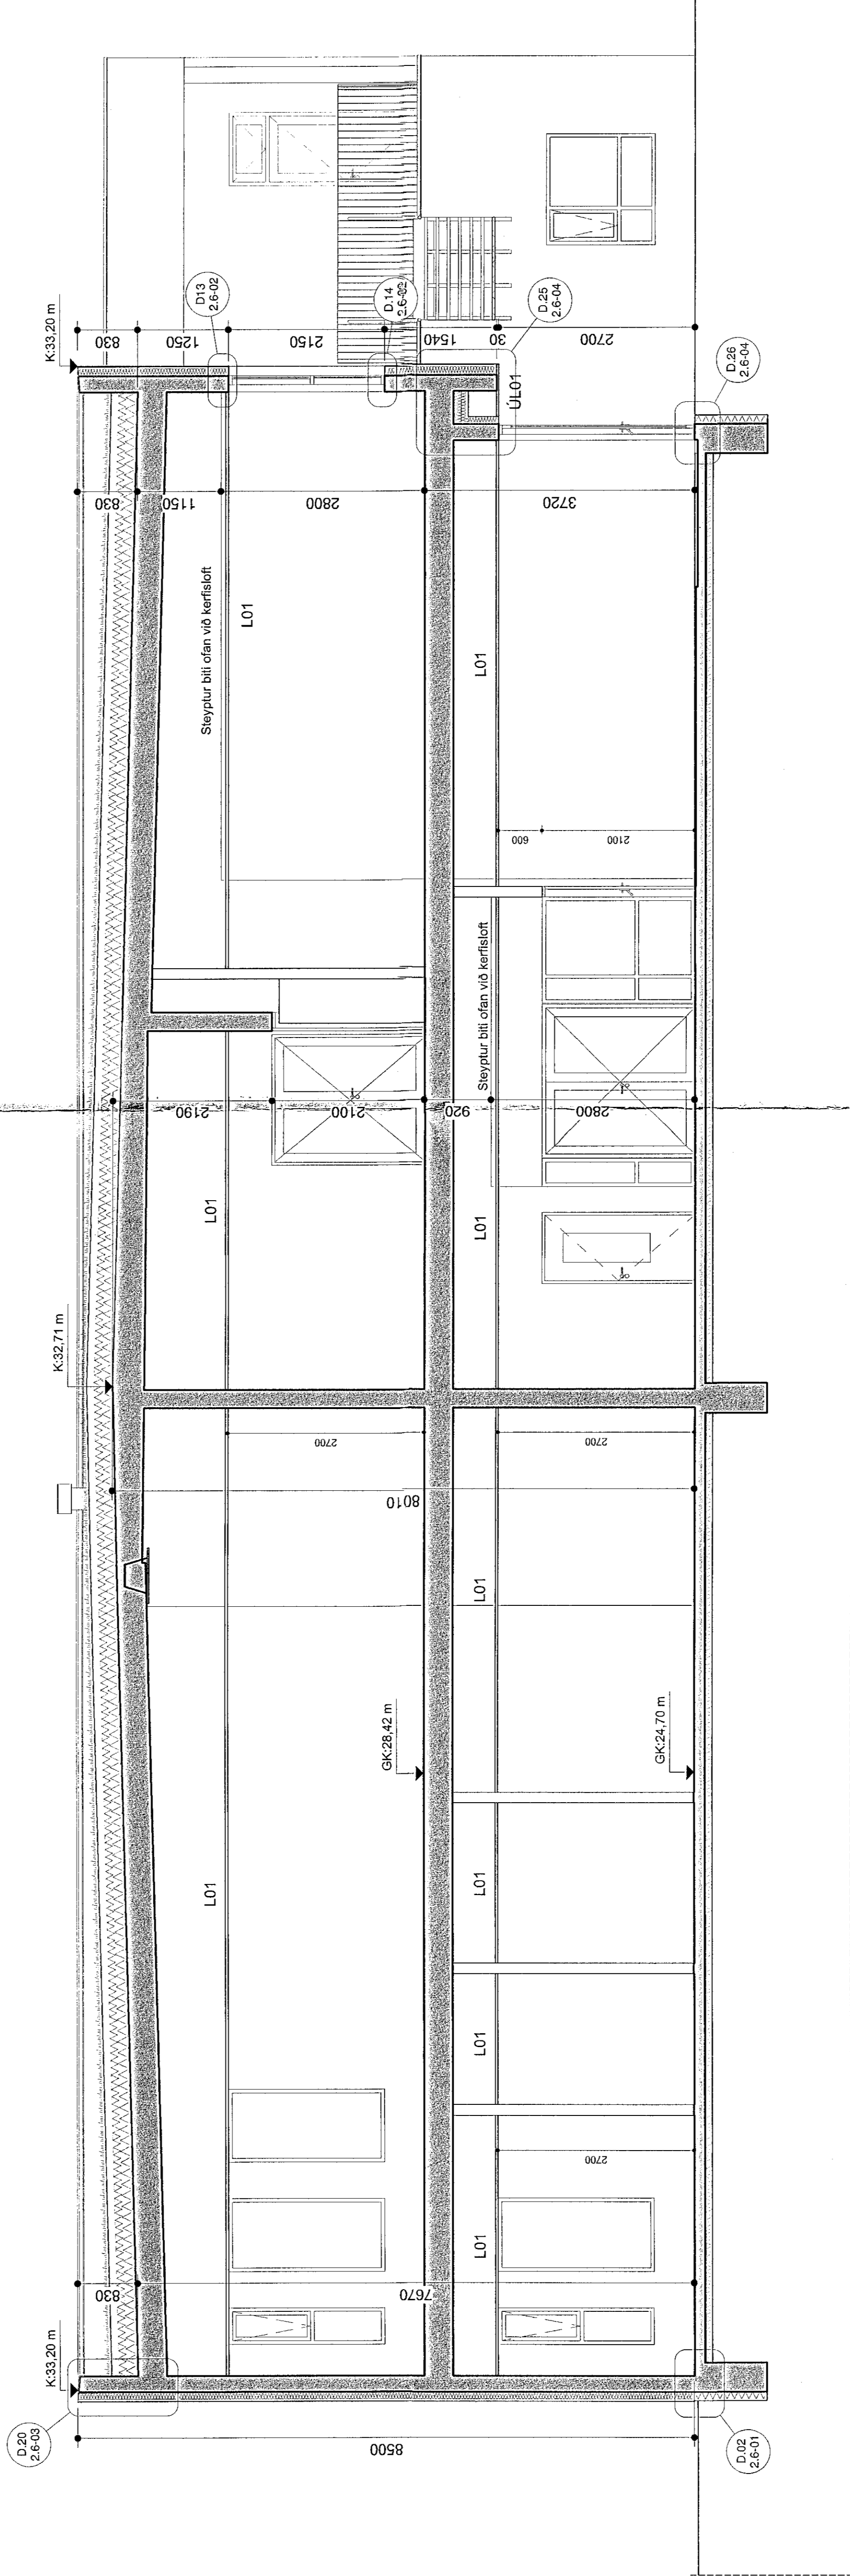

Sneiðing D2-D2
mákv: 1:50

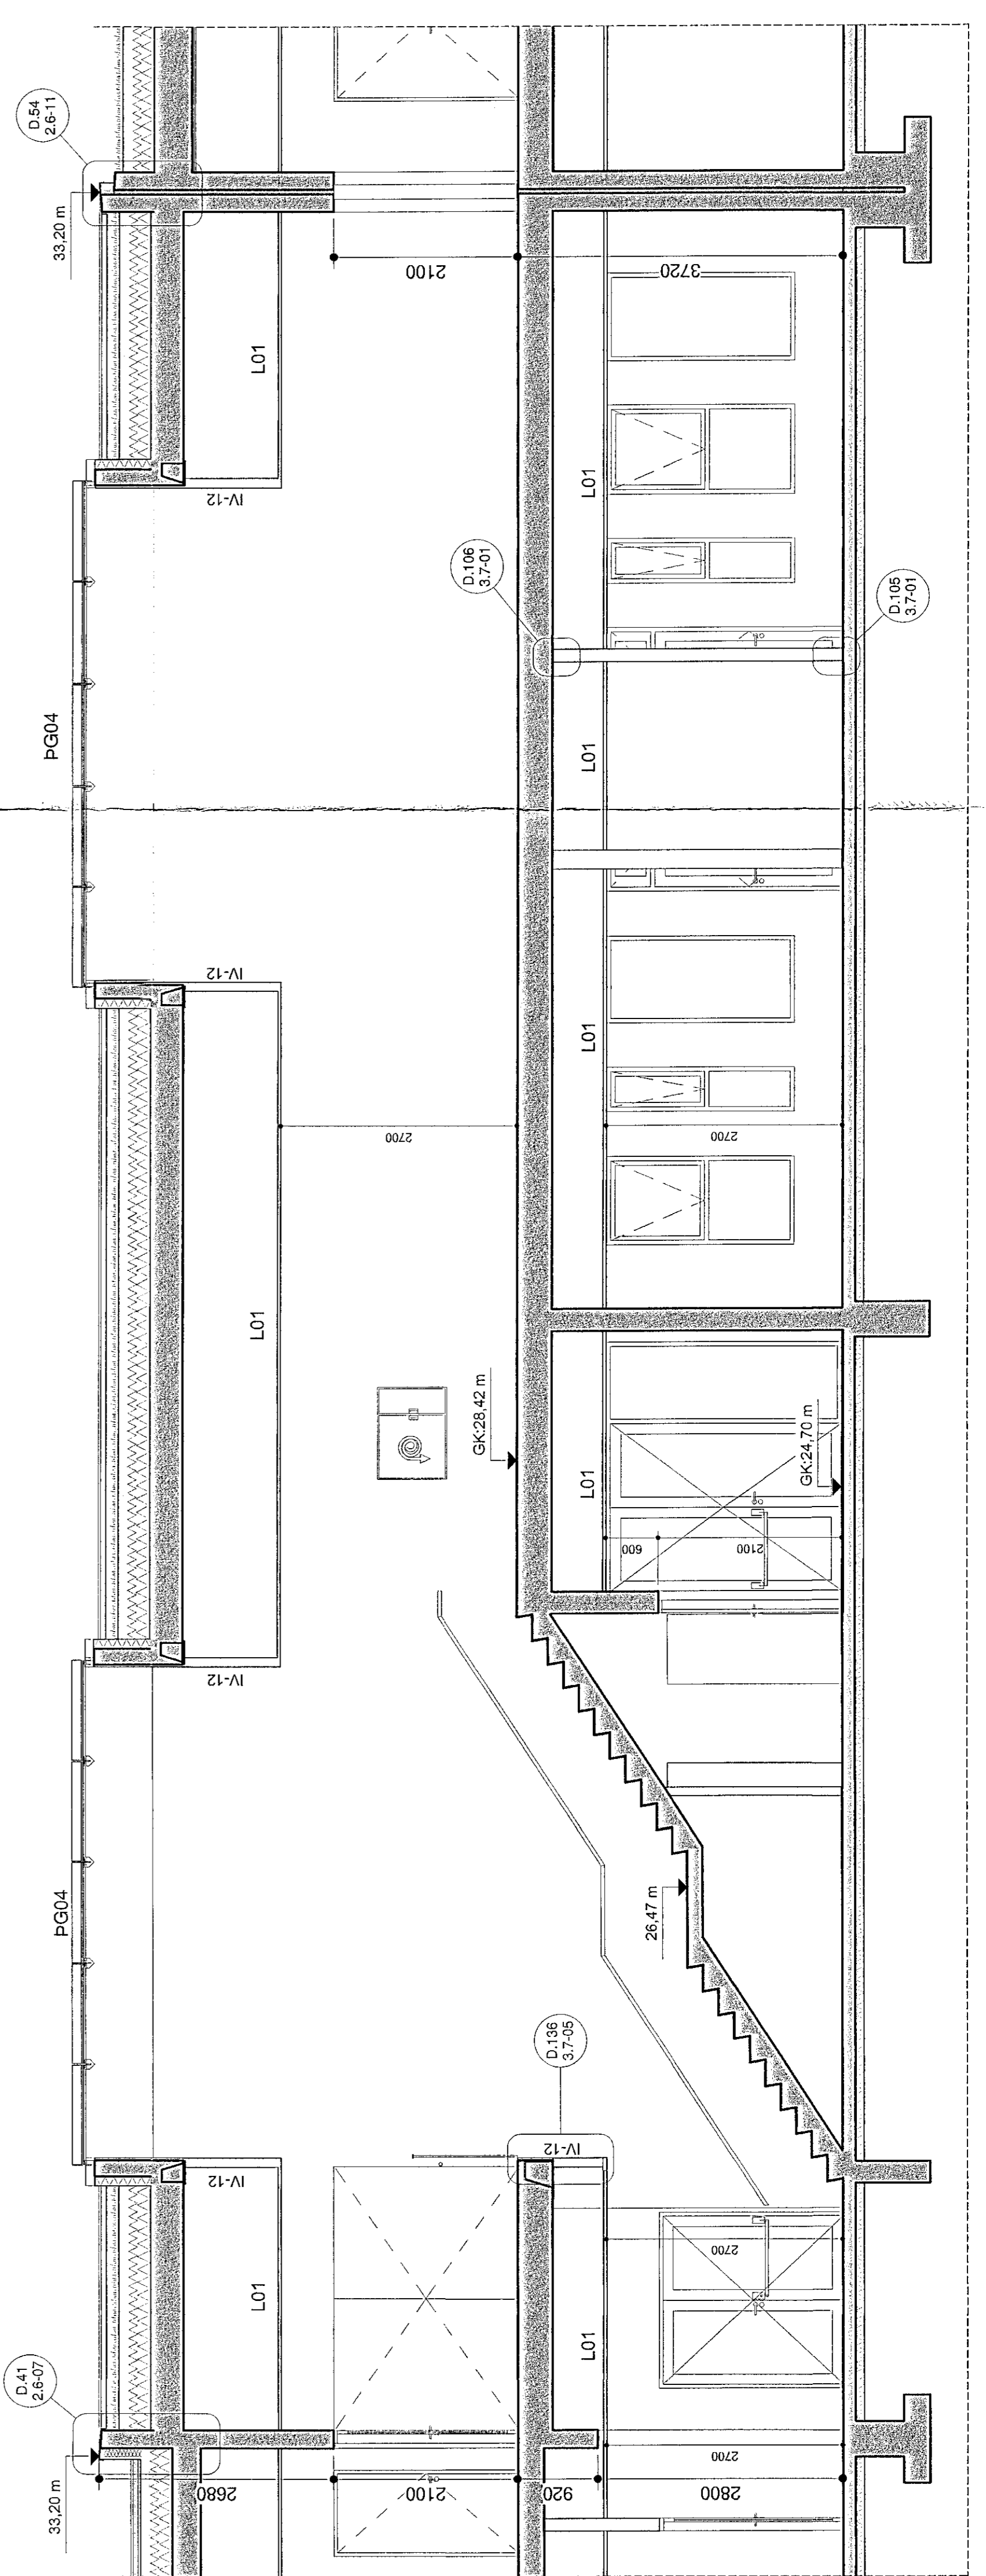

Sneiðing D3-D3
mákv: 1:50