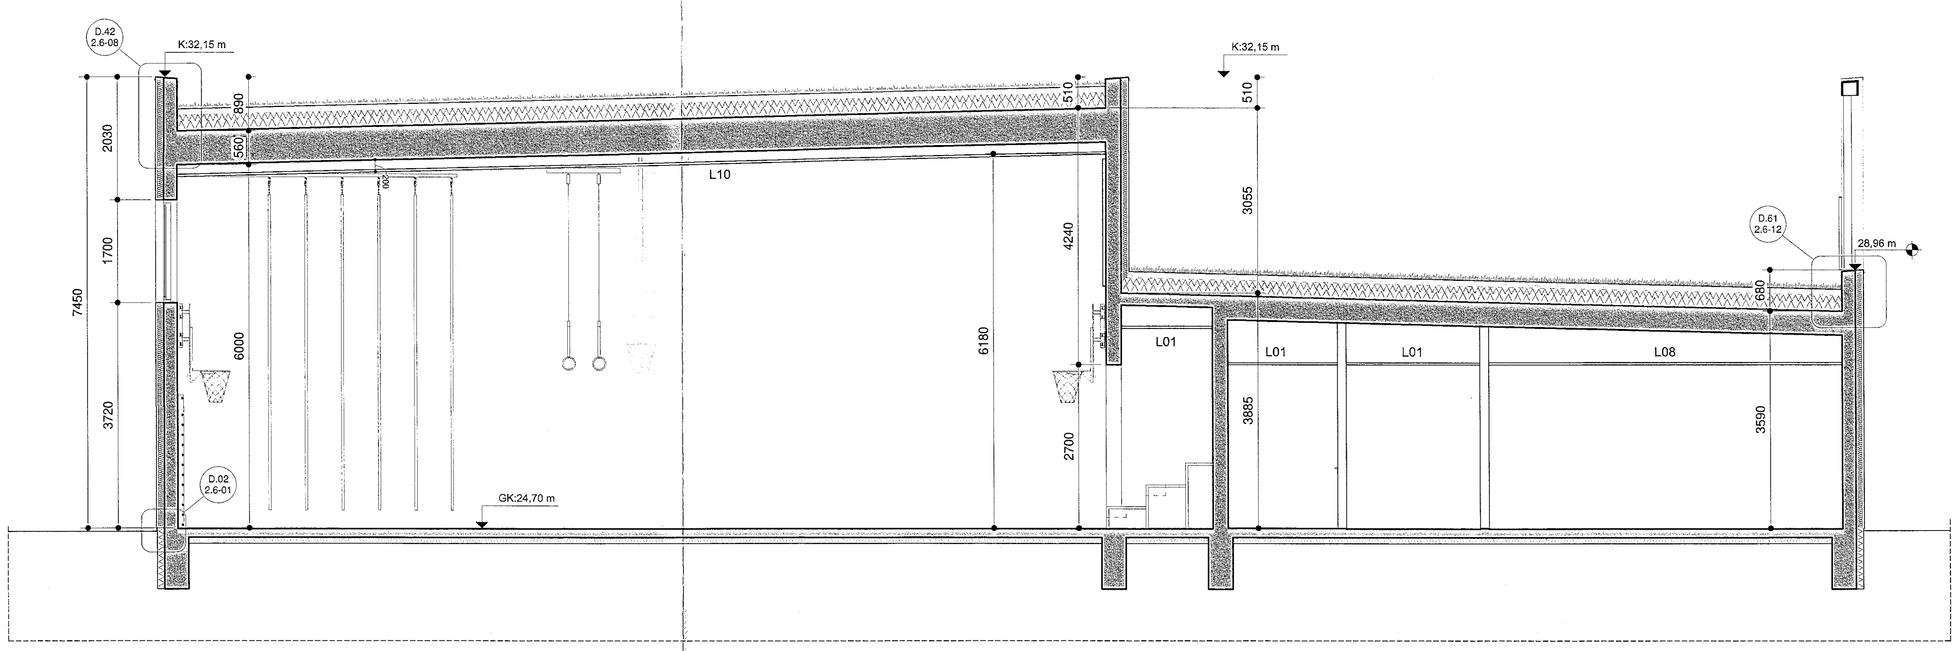

Sneiðing F1-F1
mkv: 1 : 50

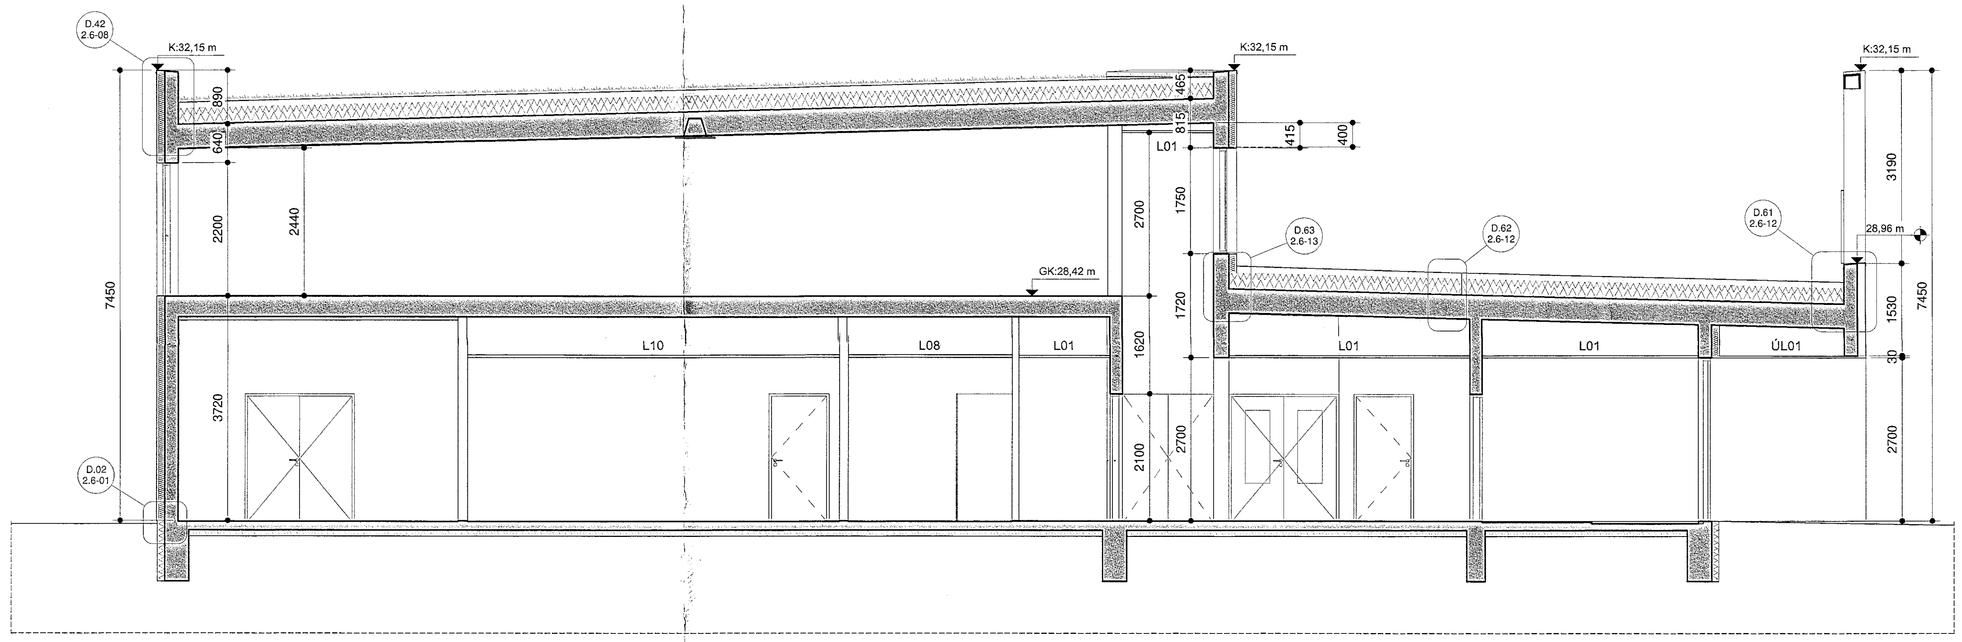

Sneiðing F2-F2
mkv: 1 : 50

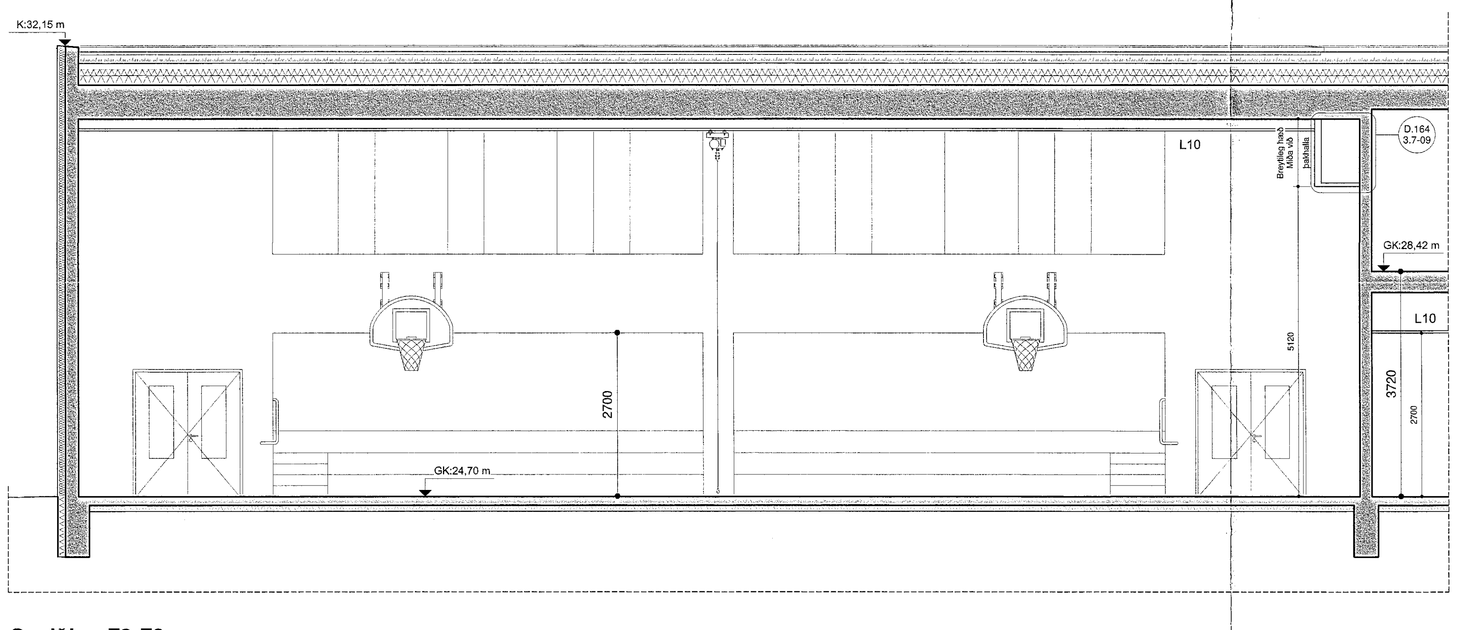

Sneiðing F3-F3
mkv: 1 : 50

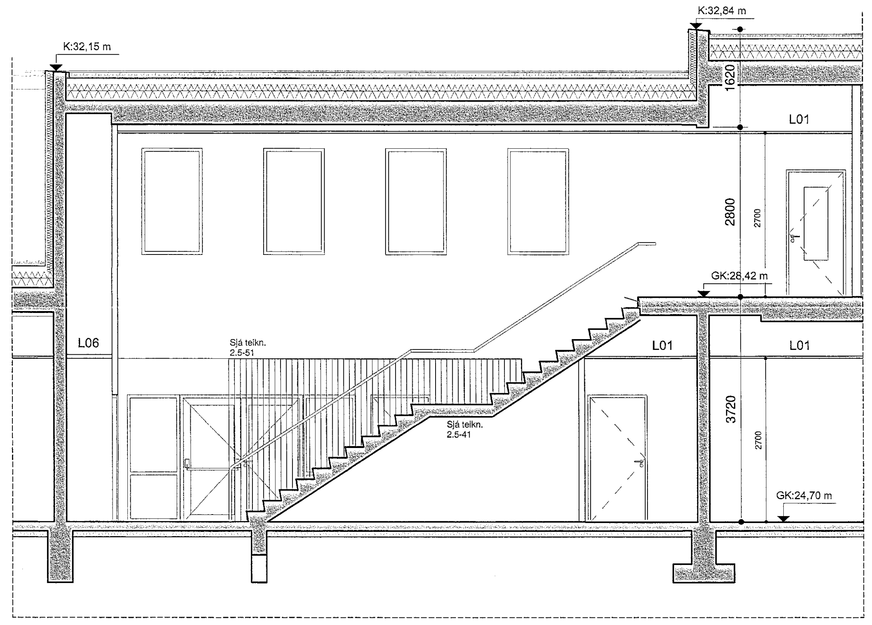

Sneiðingar F4-F4
mkv: 1 : 50

Samþykkt þann
23. sep. 2020
f.h. byggingarfulltrúans í Hafnarfirði
Sigurður Steinar Jónsson

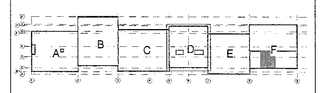

GK Gólfkóti á fullfrágengnu gólfi

L00 Auðkenni lofta, sjá uppbyggingu og skilgreiningu á teikn. 3.5-02 og 3.5-08

ÚL01 Auðkenni Klæðninga undir skyggni sjá uppbyggingu og skilgreiningu á teikn. 2.3-52

VERKTEIKNINGAR SKV. SAMÞYKKTUM ADALÚPPDRÁTTUM DAGS:
16.09.2020 - 16.09.2026
Hönnunarstjóri: Ivon S. Cilia

X	16.06.2020	Reyndarteikning
A	06.06.2019	Teikningar til bygg.fulltrúa

BREYTINGAR

VERKHEITI
Hádegisskarð 1, Hafnarfirði
Skóli
Verkteikningar

VERK:
Sneiðingar F1-F1 til F4-F4

MÆLI: 1 : 50 / A0	DAGS: 13.07.2018
HANNAÐI: ISC	TEIKNAÐI: HP
YFIRFARIÐ: ES	

VERKNÚMER: 484-02 | FL: 04 | TEIKNINGANÚMER: 2.2-06 | STÖ: X

T.ark
ARKITEKTAR
BRAUTARHOLTI 6 - 105 REYKJAVÍK - ÍSLAND
SÍMI: 540 5700
teiknistofan@tark.is
www.tark.is

SAMÞ.: Ivon Stefán Cilia Arkitekt FAÍ FSSA Kt.:141155-4169

Öll afnot og allri dreifingu án fullra eða hluta, er háð samþykki höfundar, skv. áskrökum höfundalaga.