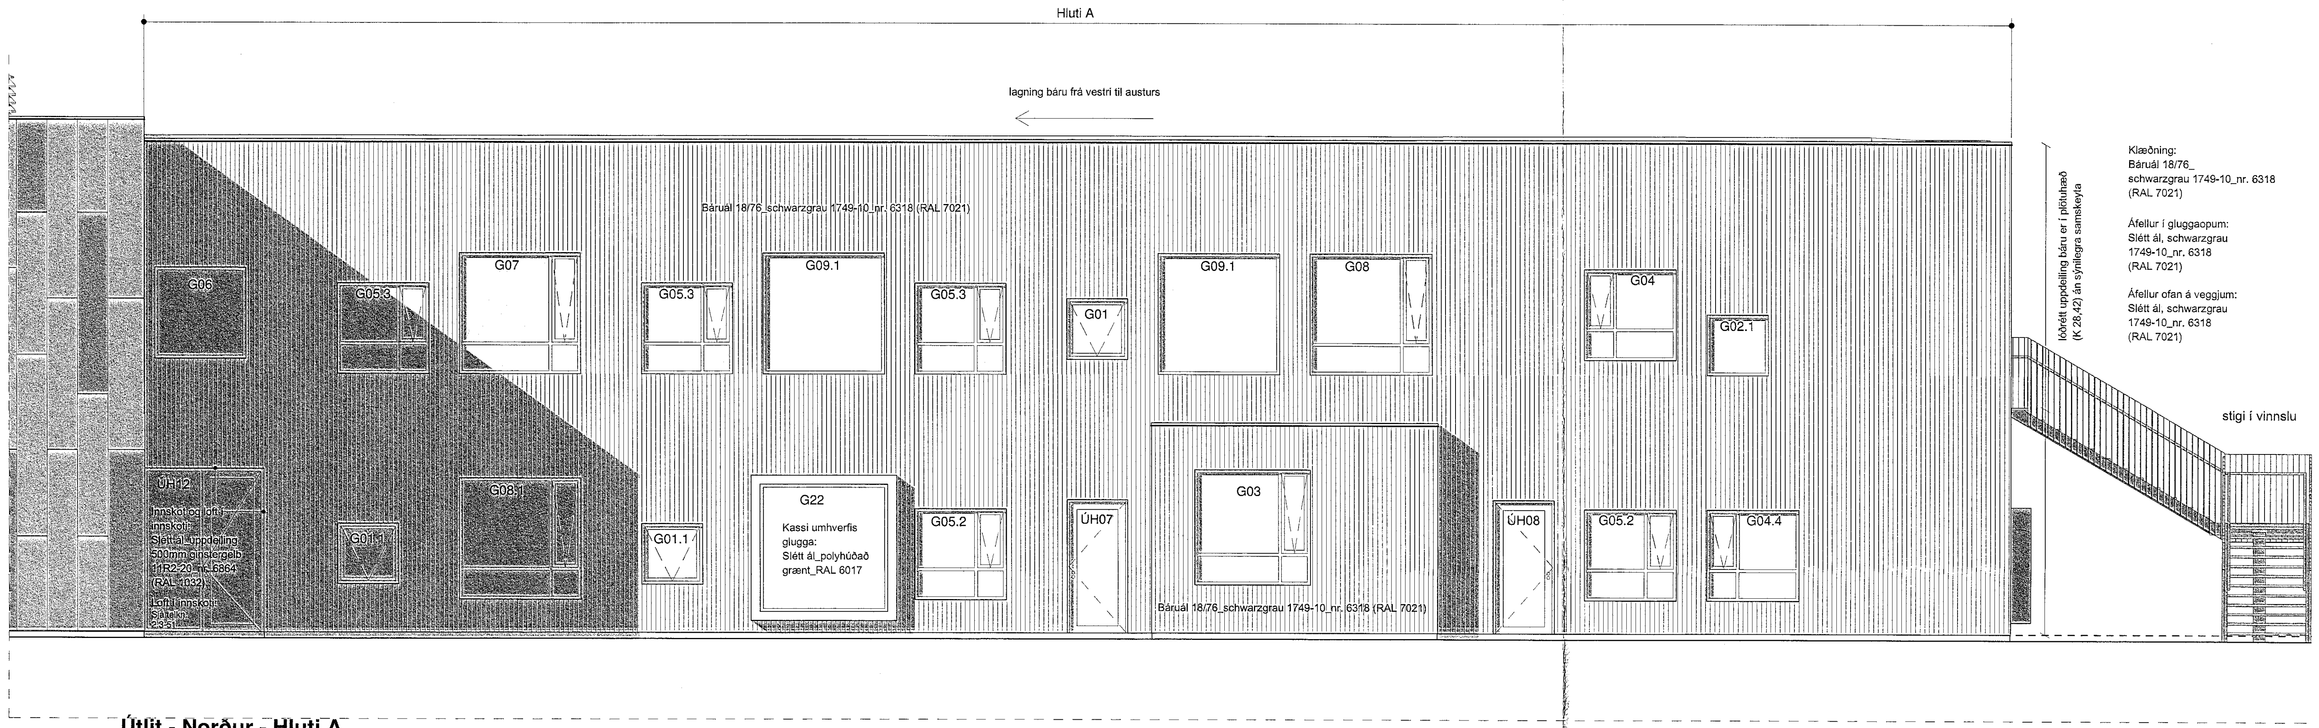

Útlit - Norður - Hluti A
mkv: 1 : 50

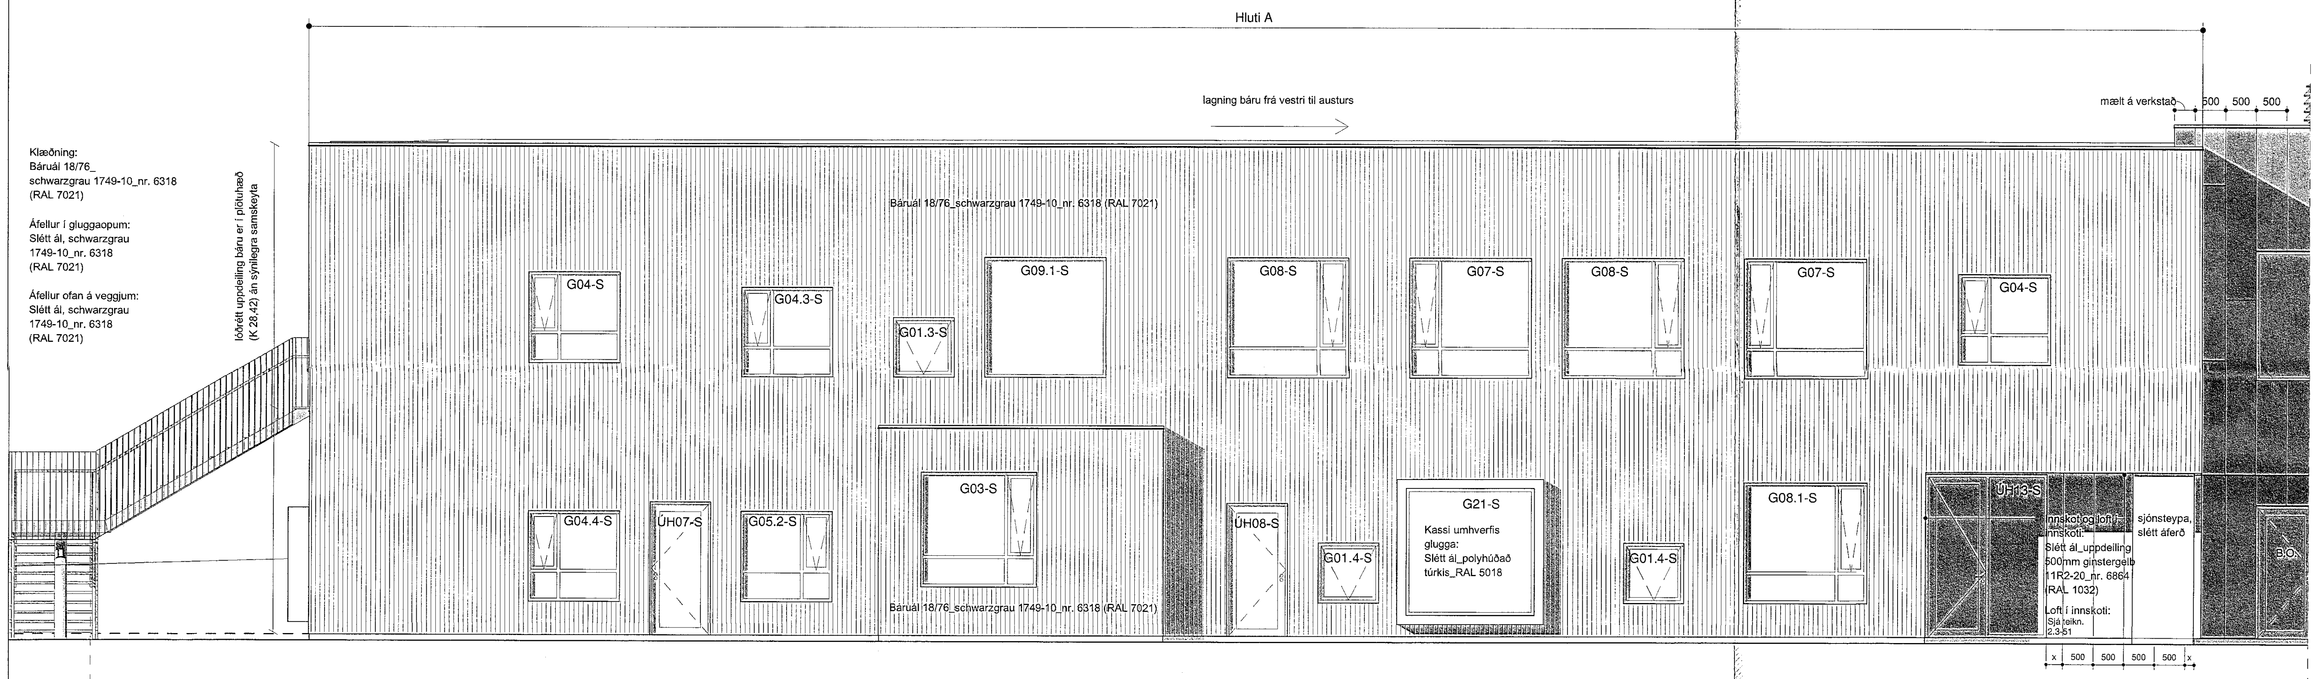

Útlit - Suður - Hluti A
mkv: 1 : 50

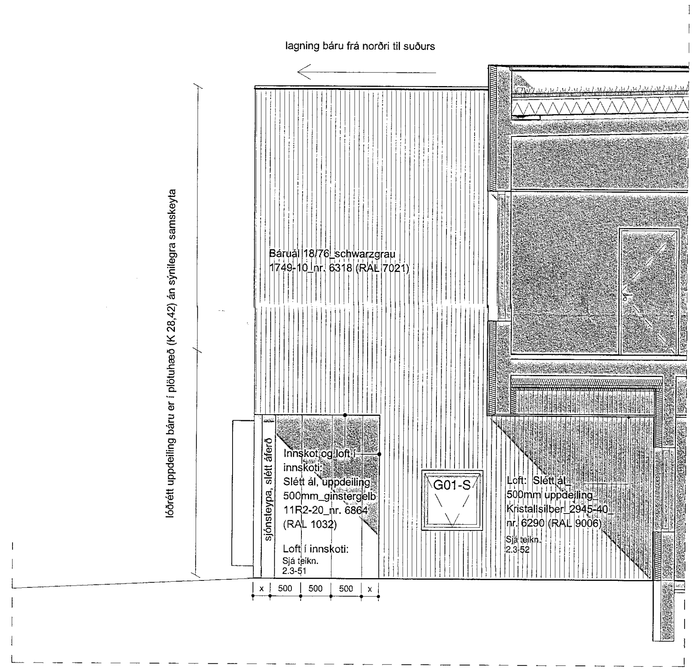

Útlit - Austur - Hluti A
mkv: 1 : 50

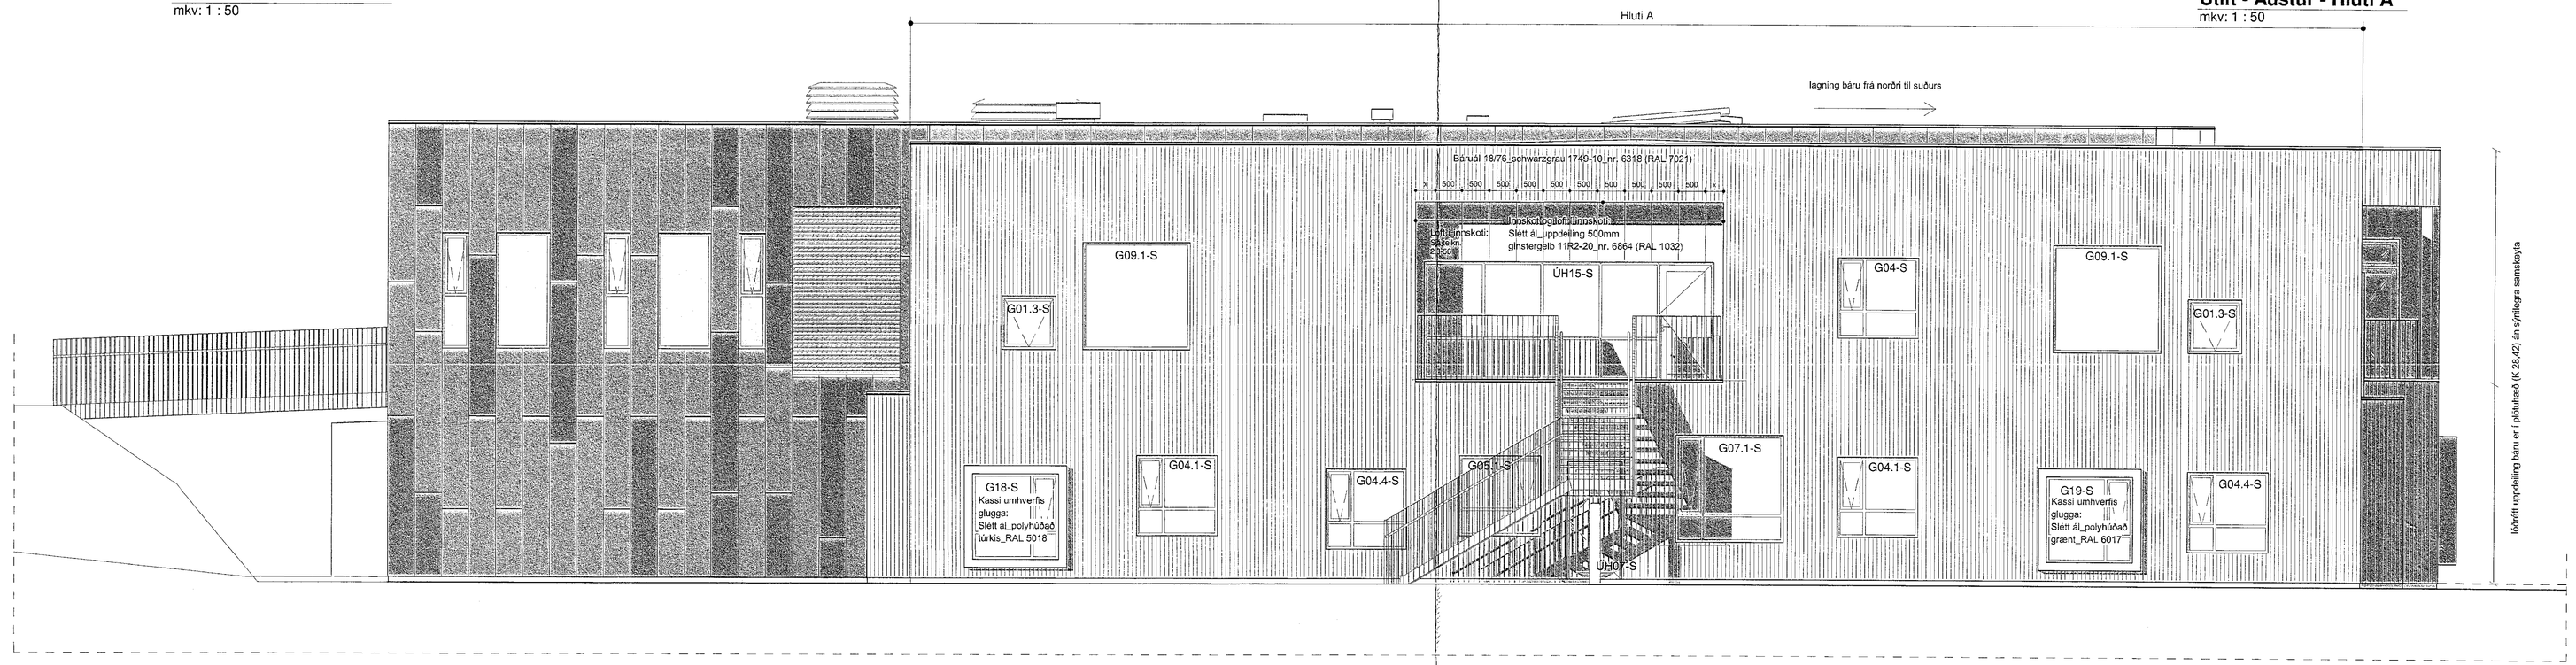

Útlit - Vestur
mkv: 1 : 50

Samþykkt þann
23. sep. 2020
f.h. byggingarfulltrúans í Hafnarfirði
Sigurður Steinar Jónsson

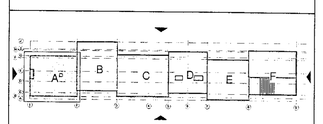

ATH
Allar álfellur skulu vera mældar upp áður en smíði hefst á þeim. Málsetningar eru eingöngu til viðmiðunar.

Álagsforsendur festinga á klæðningu útveggja skal finna á teikningum burðarþolsverkfræðinga:
- B-A-02 - Álagsforsendur
- B-A-03 - Álagsforsendur

VERKTEIKNINGAR SKV. SAMÞYKKTUM ADALUPPDRÁTTUM DAGS:
17.09.2018 þe 09.100318
Kennitala/art. Ivan S. Cilia

X	16.06.2020	Reyndarteikning
A	06.06.2019	Teikningar til bygg.fulltrúa

BREYTINGAR

VERKHEITI
Hádegisskarð 1, Hafnarfirði
Skóli
Verkteikningar

VERK
Útlit_Hluti A

MÆLI: 1 : 50 / A0	DAGS: 14.02.2018
HANNAÐI: ISC	TEIKNAÐI: ES/HP/MBE
VERKÁFANGI: Svigi	
VERKNÚMER: 484-02	FL 04 TEIKNINGANÚMER 2.3-01 STIG X

Tark
ARKITEKTAR
BRAUTARHOLTI 6 - 105 REYKJAVÍK - ÍSLAND
SÍMI: 540 5700
teikn2tofan@tark.is
www.tark.is
SAMÞ.: Ivan Stefán Cilia Arkitekt FAÍ FSSA KL.:141155-4159

Öll afnot og allar eftirlíkingar, að hluta eða heild, af hönnun höfundar, eru óheimilar nema með skriflegu leyfi hans.