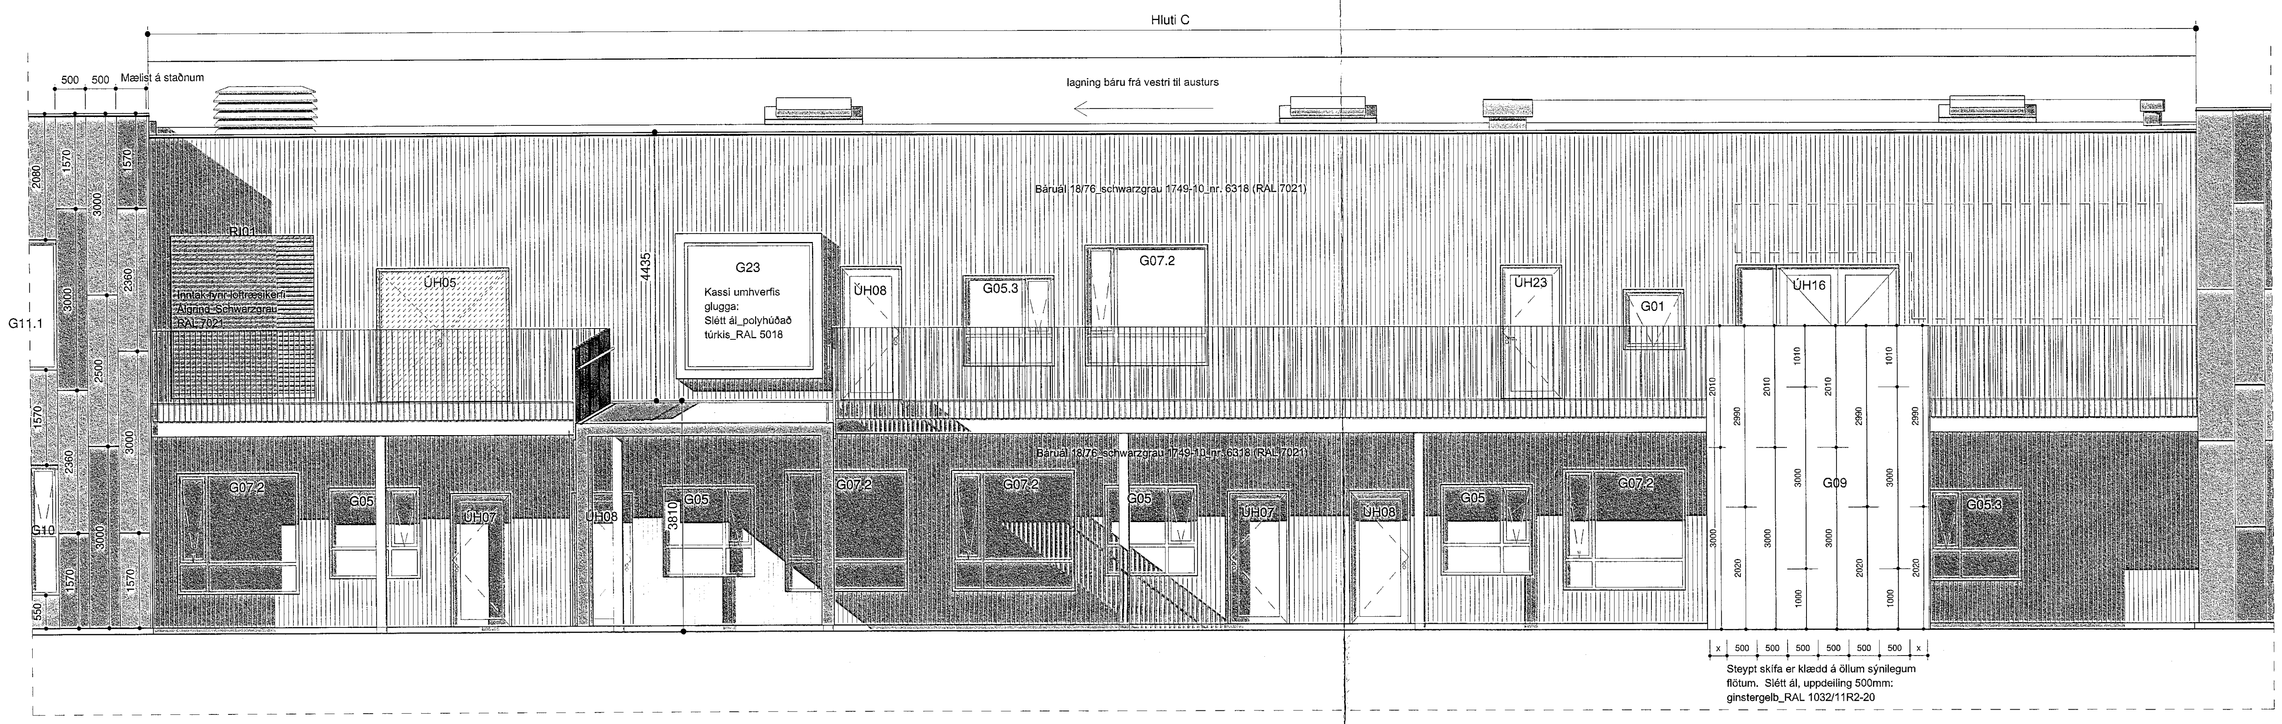

Útlit - Norður - Hluti C

mkv: 1 : 50

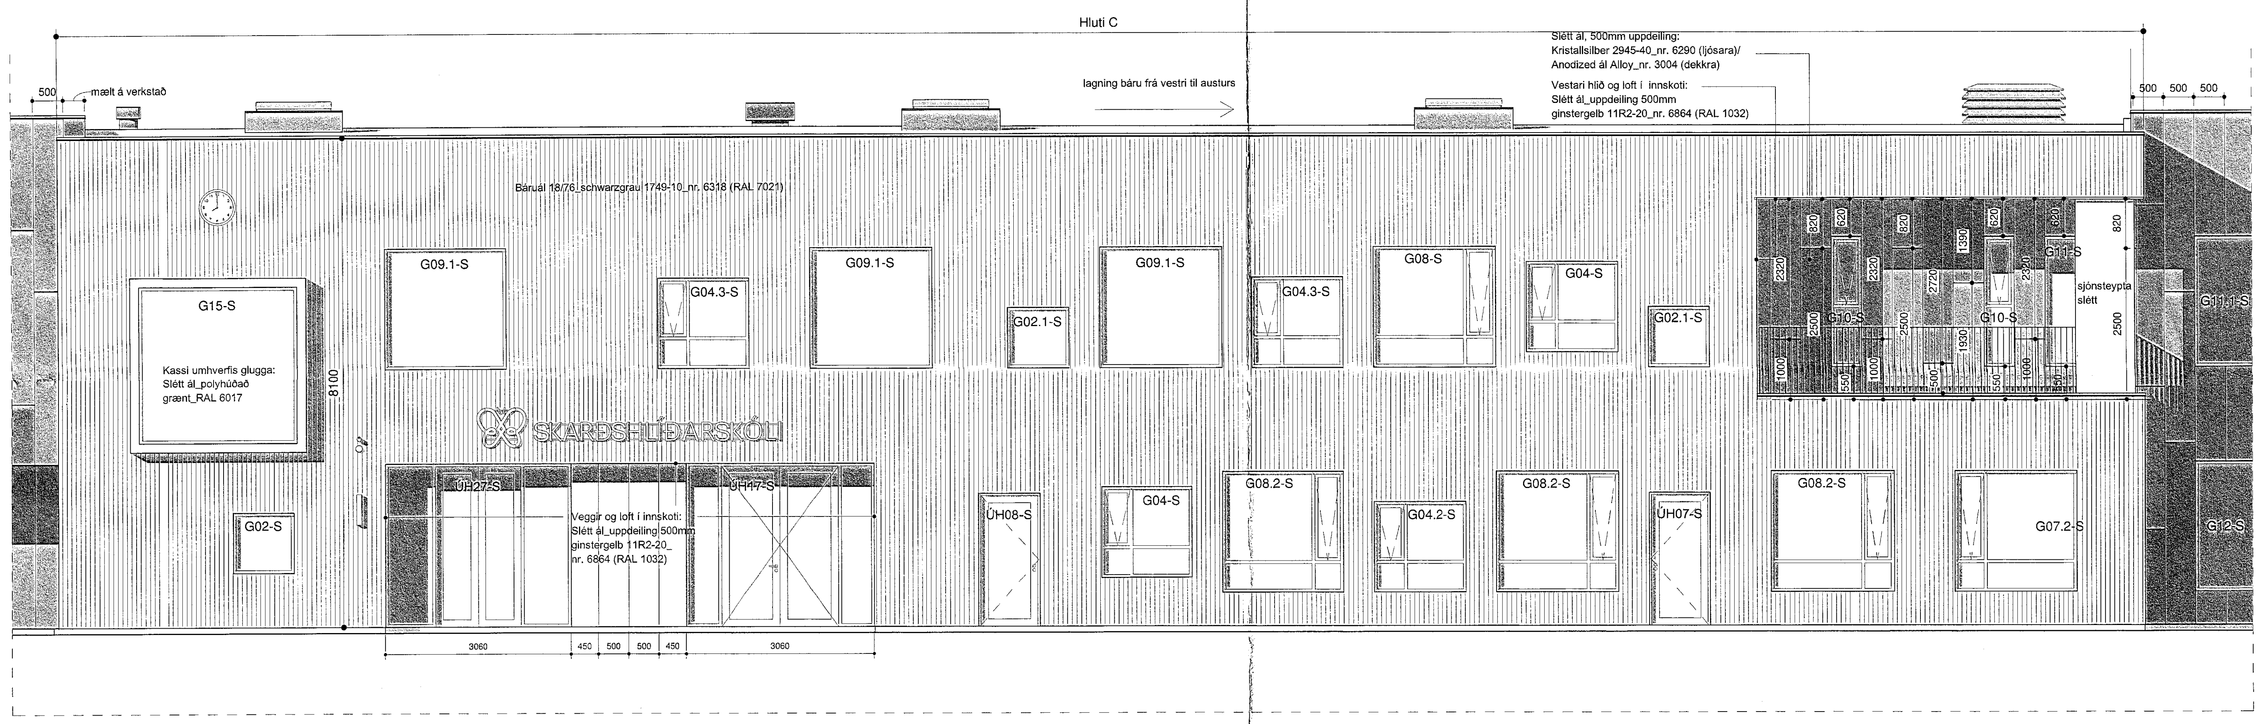

Útlit - Suður - Hluti C

mkv: 1 : 50

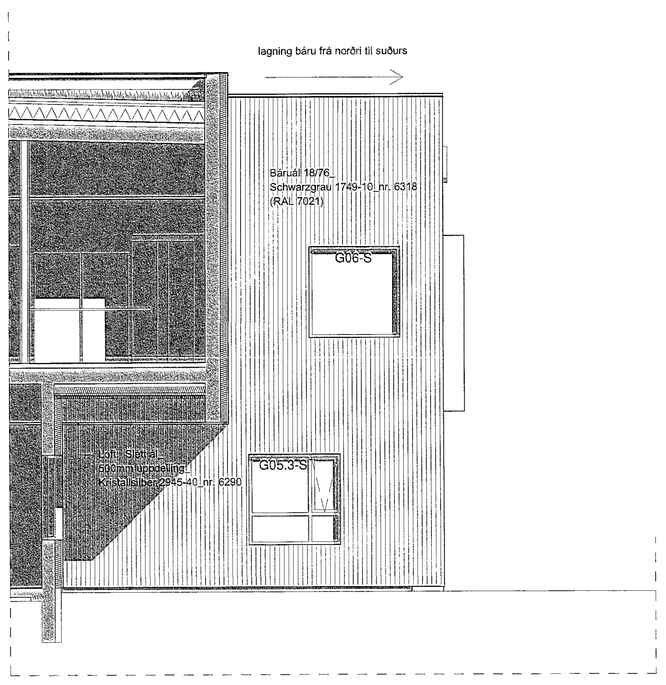

Útlit - Vestur - Hluti C

mkv: 1 : 50

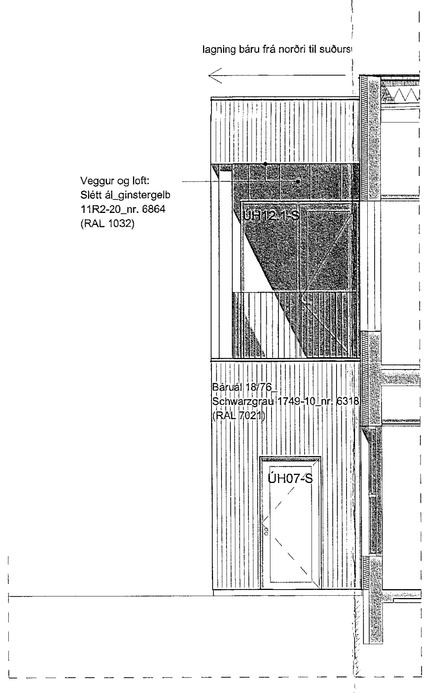

Útlit - Austur - Hluti C

mkv: 1 : 50

Samþykkt þann
23. sep. 2020
F.h. byggingarfulltrúans í Hafnarfirði
Sigurður Steinar Jónsson

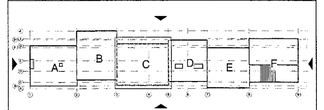

ATH
Allar áfellur skulu vera mældar upp áður en smíði hefst á þeim. Málsetningar eru eingöngu til viðmiðunnar.

Álagsforsendur festinga á klæðningu útveggja skal finna á teikningum burðarpolsverkfræðinga:
- B-A-02 - Álagsforsendur
- B-A-03 - Álagsforsendur

VERKTEIKNINGAR SKV. SAMÞYKKTUM AÐALUPPDRÁTTUM DAGS:
15.05.2018 og 05.10.2018
Hönnunarstjóri: Ivon S. Cilia

X	16.06.2020	Reyndarteikning
G	06.06.2019	Teikningar til bygg.fulltrúa
F	21.02.2019	G16 dettur út, ÚH17 færist til og ÚH27 bætist við
E	17.08.2018	Breyting á burðarsúlum og afvötnun svala
D	30.04.2018	Uppfærður litur á gluggaumgjörð
C	02.03.2018	Gluggar færðir til samræmis við þegar steypta glugga, glugganir á suðurhlið uppf. vegna sólarglers
B	30.01.2018	uppdeiling klæðningar

BREYTINGAR

VERKHEITI
Hádegisskarð 1, Hafnarfirði
Skóli
Verkteikningar

VERK
Útlit_Hluti C

MÆLI: 1 : 50 / A0
HANNAÐI: ÍSC
TEIKNAÐI: ES
YFIRFARIÐ: Svági
DAGSETN.: 24.10.2017

VERKNÚMER	FL	TEIKNINGARNÚMER	ÚTG
484-02	04	2.3-03	X

T.ark
ARKITEKTAR
BRAUTARHOLTI 6 • 105 REYKJAVÍK • ÍSLAND
SÍMI: 540 5700
teiknistofan@tark.is
www.tark.is
SAMÞ. Ivon Sveinn Cilia Arkitekt FAÍ FSSA Kt.:141155-4159

Öll notkun og allar breytingar, sem ekki eru í samþykki höfundar, eru óheimilar nema með skriflegu samþykki höfundarréttarhafa.