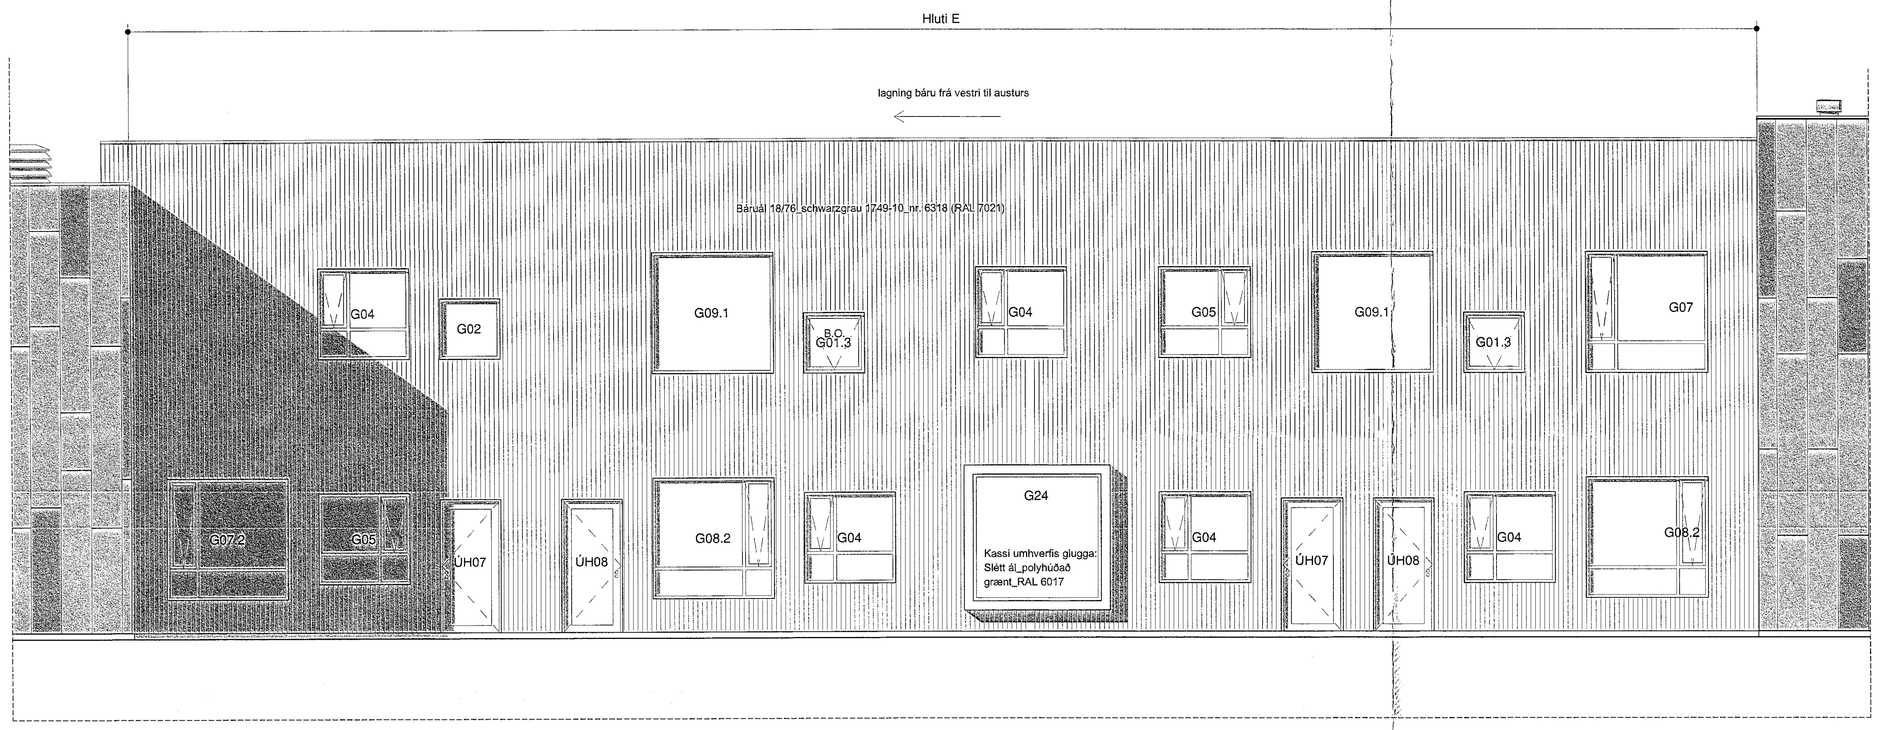

Útlit - Norður - Hluti E
mkv: 1 : 50

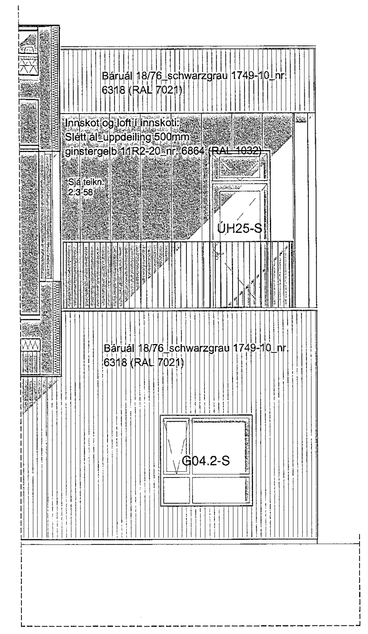

Útlit - Vestur - Hluti E
mkv: 1 : 50

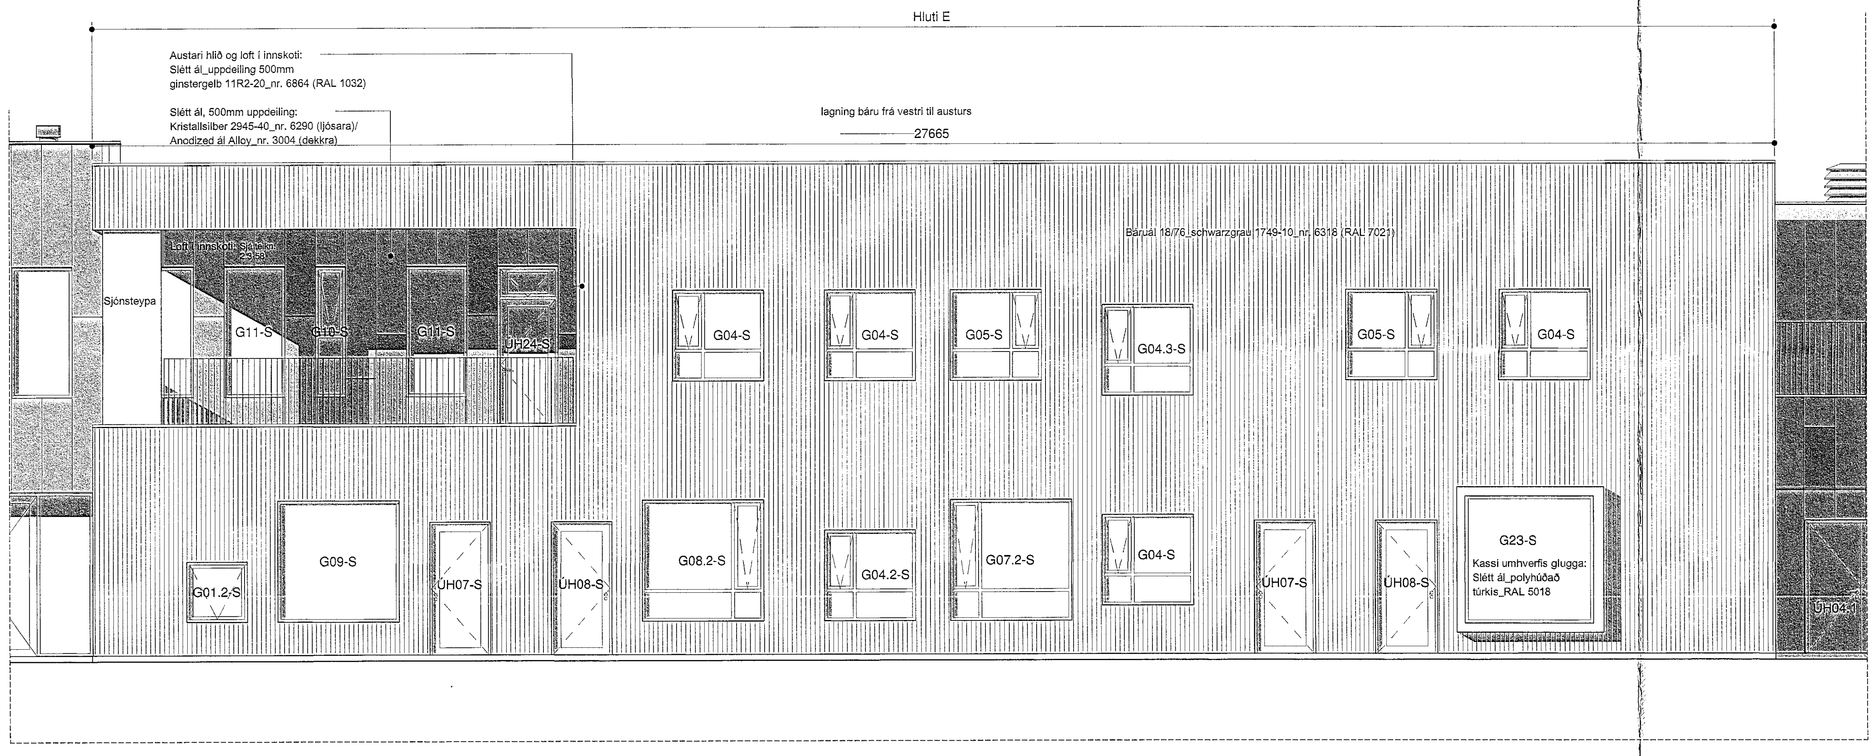

Útlit - Suður - Hluti E
mkv: 1 : 50

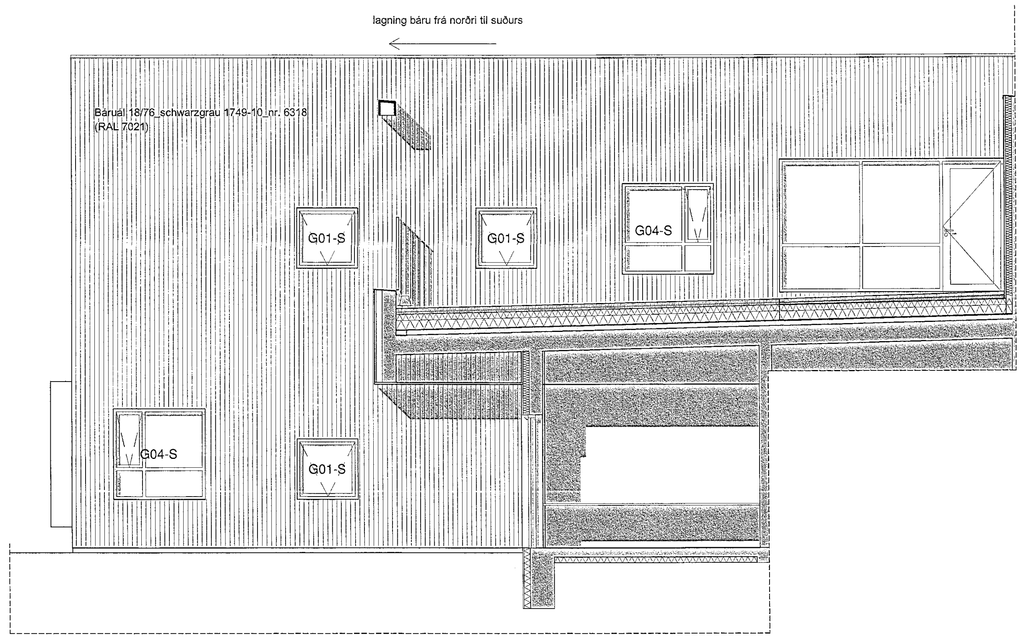

Útlit - Austur - Hluti E
mkv: 1 : 50

Samþykkt þann
21. sep. 2020
F.h. byggingarfulltrúans í Hafnarfirði
Sigurður Steinar Jónsson

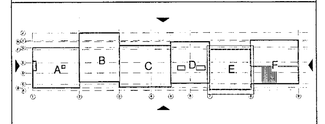

ATH
Allar áfellur skulu vera mældar upp áður en smíði hefst á þeim. Málsetningar eru eingöngu til viðmiðunnar.

Álagsforsendur festinga á klæðningu útveggja skal finna á teikningum burðarþolsverkfræðinga:
- B-A-02 - Álagsforsendur
- B-A-03 - Álagsforsendur

VERKTEIKNINGAR SKV. SAMÞYKKTUM ADALUPPDRÁTTUM DAGS:
19.09.2018 - 09.10.2019
Hönnunarstjóri: Ivon S. Cilia

X	16.06.2020	Reyndarteikning
C	06.06.2019	Teikningar til bygg.fulltrúa
B	13.07.2018	Breytt gluggasetning
A	20.04.2018	Breytt gluggasetning, breyttur texti

BREYTINGAR

VERKHEITI
Hádegisskarð 1, Hafnarfirði
Skóli
Verkteikningar

VIÐFANGSEFNI
Útlit_Hluti E

MÆLI: 1 : 50 / A0
DAGS.: 28.03.2018
ÚTGÁFUNR.: ISC
TEIKNAÐI: HGB
STYRIFARIÐ: Svági
VERKNÚMER: 484-02
FL 04
TEIKNINGANÚMER 2.3-05
DTG X

T.ark
ARKITEKTAR
BRAUTARHOLTI 6 • 105 REYKJAVÍK • ÍSLAND
SÍMI: 540 5700
teiknistofan@tark.is
www.tark.is
SAMÞ. Ivon Stefán Cilia Arkitekt FAÍ FSSA Kt.:141155-4199

Öll afnot og allri dreifingu, sbr. lög um höfundarétt, er hér með alfarið hafnað, sé ekki sérstaklega um annað samið.