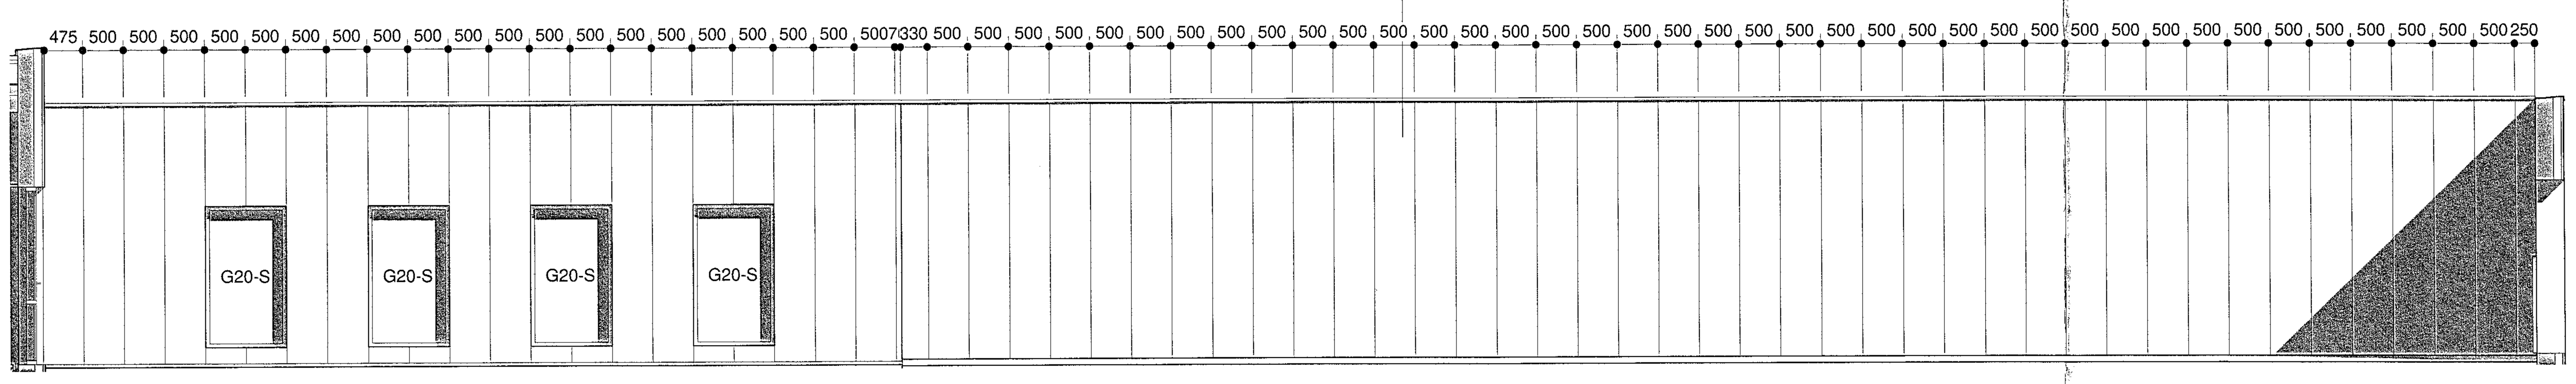

Útlit svalir F2 - Norðurveggur
mkv: 1 : 50

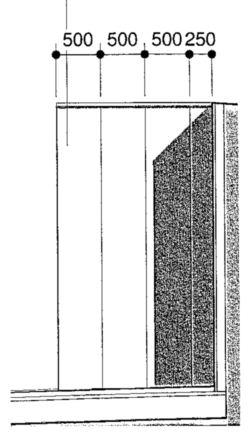

Útlit svalir F2 - Vesturveggur
mkv: 1 : 50

Áfellur í opum á útveggjum við svalir:
Slétt ál, schwarzgrau 1749-10_nr. 6318 (RAL 7021)

Áfellur ofan á veggjum:
Slétt ál, kristallsilber 2945-40_nr. 6290 (RAL 9006)

Klæðning: Slétt ál, 500mm uppdeiling_
Kristallsilber 2945-40_nr. 6290 (RAL 9006)

Steyptur veggur skal holufylltur og málaður í sama
lit og slétt álklæðning.
Endanlegt val á lit skal vera í samráði við arkitekta.

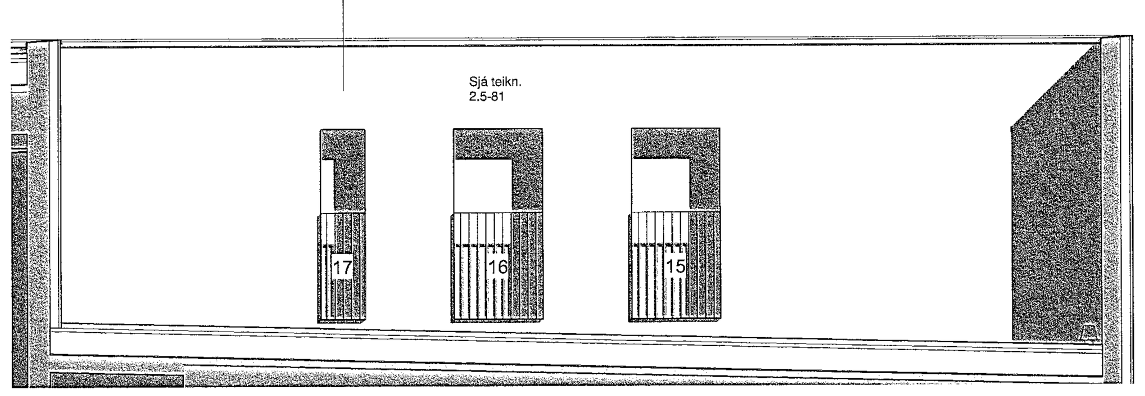

Útlit svalir F2 - Austurveggur
mkv: 1 : 50

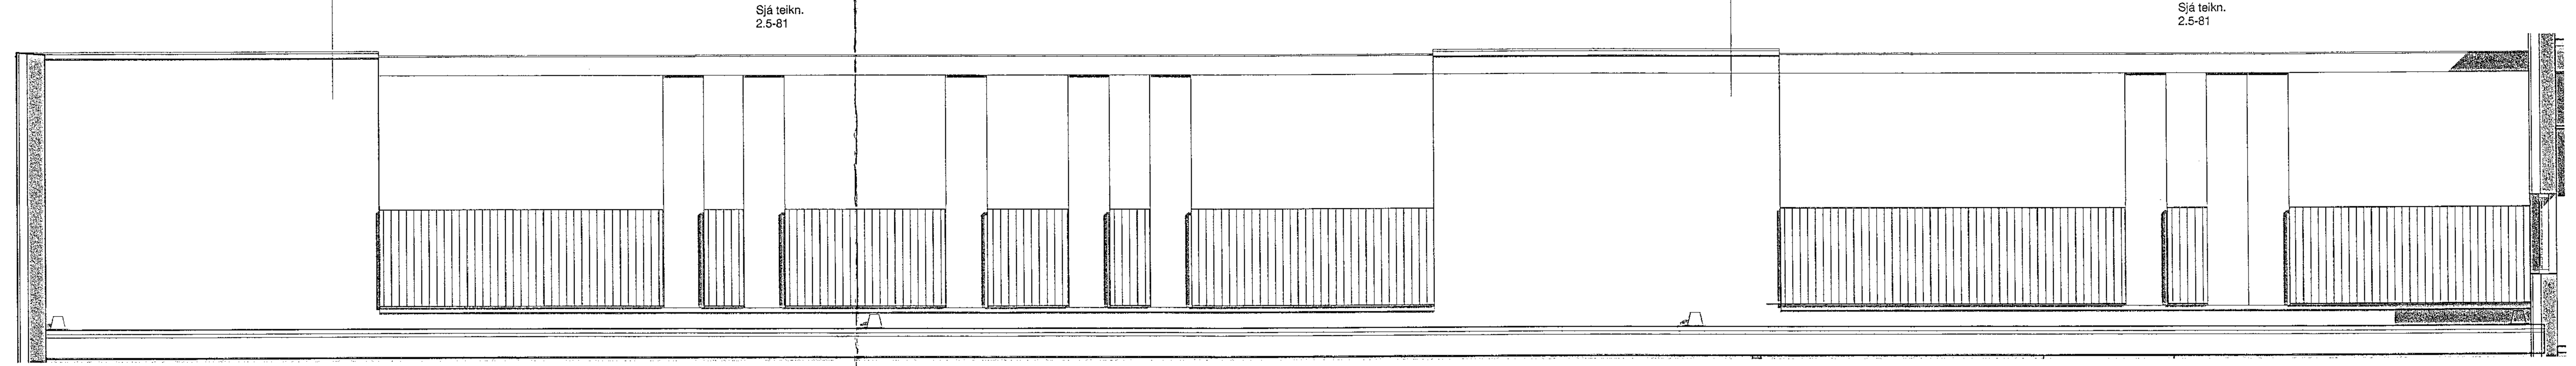

Útlit svalir F2 - Suðurveggur
mkv: 1 : 50

Samþykkt þann
23. sep. 2020
F.h. byggingarfulltrúans í Hafnarfirði
Sigurður Steinar Jónsson

ATH
Slétt klæðning er málsett í teikningum eingöngu til viðmiðunnar, klæðning mælist á staðnum.
Allar áfellur skulu vera mældar upp áður en smíði hefst á þeim. Málsetningar eru eingöngu til viðmiðunnar.

Álagsforsendur festinga á klæðningu útveggja skal finna á teikningum burðarþolsverkfræðinga:
- B-A-02 - Álagsforsendur
- B-A-03 - Álagsforsendur

VERKTEIKNINGAR SKV. SAMÞYKKTUM AÐALUPPDRÁTTUM ÞANN:
19.06.2018 og 09.10.2019
Hönnunarstjóri: Ivon S. Cilia

X	16.06.2020	Reyndarteikning
A	06.06.2019	Teikningar til bygg.fulltrúa

BREYTINGAR

VERKHEITI:
Hádegisskarð 1, Hafnarfirði
Skóli
Verkteikningar

VERK
Útlit veggja inn á svölum í hluta F

MÁL: 1 : 50 / A0
DAGS.: 13.07.2018
HANNAÐ: ISC
TEIKNAÐ: HGB/ES
YFIRFARIÐ: Svági
VERKNÚMER: 484-02
FL: 04
TEIKNINGANÚMER: 2.3-07
ÚTG: X

T.ark
ARKITEKTAR
BRAUTARHOLTI 6 - 105 REYKJAVÍK - ÍSLAND
SÍMI: 540 5700
teiknistofan@tark.is
www.tark.is

SAMÞ. Ivon Stefán Cilia Arkitekt FAÍ FSSA Kt.:141155-4159

Öll afnot og afrit teikninga, að hluta eða heild, er háð samþykki höfunda, skv. ákvæðum höfundalaga.