


Samþykkt þann  
 06. okt. 2020  
 F.h. byggingarfulltrúans í Hafnarnáms  
 Sigurður Steinar Jónsson

Útgáfunúmer og dags. aðaluppdratta

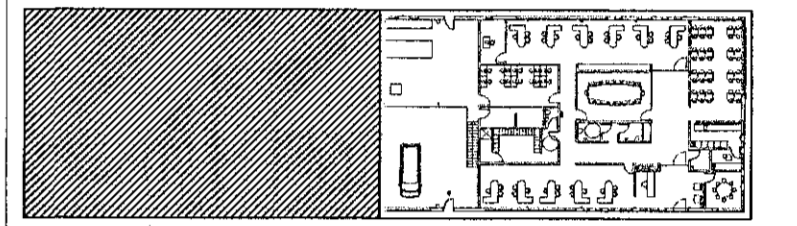

Undirskrift hönnunarstjóra

*[Signature]*

Yfirfarið/samb.  
 Breytingar

1 Reyndarteikning

2

Dags Yfirfarið

21.09.2020

**Voltorka ehf**  
 kt:410606-1860  
 voltorka@voltorka.is

Helgi Pálsson S:898-4476 helgi@voltorka.is  
 Baldvin Ó. Gunnarsson S:855-3155 baldvin@voltorka.is

*Baldvin Ó. Gunnarsson*  
 Verkefni

**Selhella 8**

Staður  
**221 Hafnafjöldur**

Skýring  
**Útilagnir**

Hönnun, Baldvin Ó. Gunnarsson

Kt. 261069-4589

Mkv 1:100 á A1

Teikningarnúmer 990-00-25

Teiknað, Baldvin Ó. Gunnarsson

Útgáfudagsetning, 21.11.2019

Land nr. 204704 Útgáfa B

Verknúmer 2018-088