


Samþykkt þann
 06. okt. 2020
 F.h. byggingarfulltrúans í Hafnarfirði
 Sigurður Steinar Jónsson


Útgáfunúmer og dags. aðaluppdratta

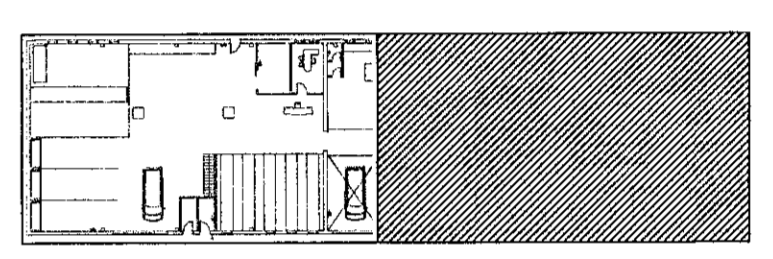

Undirskrift hönnunarstjóra

Yfirfarið/samþ.
 Breytingar

1	Reyndarteikning
2	
Dags	Yfirfarið
21,09,2020	

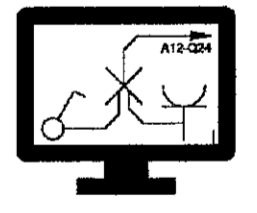

Voltorka ehf
 kt: 410606-1860
 voltorka@voltorka.is

Helgi Pálsson S:898-4476 helgi@voltorka.is
 Baldvin Ó. Gunnarsson S:855-3155 baldvin@voltorka.is

Baldvin Ó. Gunnarsson

Verkefni
Selhella 8

Staður
221 Hafnafjörður

Skýring
Útilagnir

Hönnun,	Baldvin Ó. Gunnarsson
Kt.	261069-4589
Mkv	1:100 á A1
Teikningarnúmer	990-00-24
Teiknað,	Baldvin Ó. Gunnarsson
Útgáfudagsetning,	21.11.2019
Land nr. 204704	Útgáfa B
Verknúmer	2018-088