


Samþykkt þann
 06. okt. 2020
 F.h. byggingarfulltrúans í Hafnarvík
 Sigurður Steinar Jónsson

Útgáfunúmer og dags. aðaluppdratta

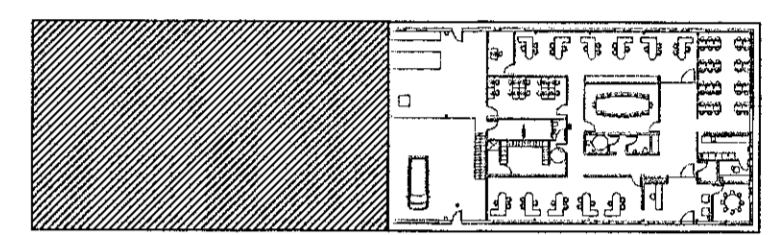

Undirskrift hönnunarstjóra

[Signature]

Yfirfarið/samb.


Breytingar

1 Reyndarteikning

2

Dags Yfirfarið

21.09.2020

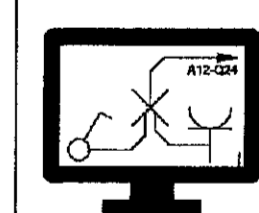

Voltorka ehf

Kt: 410606-1860
 voltorka@voltorka.is

Helgi Pálsson
 S: 898-4476
 helgi@voltorka.is

Baldvin Ó. Gunnarsson
 S: 855-3155
 baldvin@voltorka.is

[Signature]

Verkefni

Selhella 8

Staður

221 Hafnafjörður

Skýring

Lampplan 2.hæð

Hönnun, Baldvin Ó. Gunnarsson

Kt. 261069-4589

Mkv 1:50 á A1

Teikningarnúmer 900-02-23

Teiknað, Baldvin Ó. Gunnarsson

Útgáfudagsetning, 21.11.2020

Land nr. 204704 Útgáfa B

Verknúmer 2018-088