


Samþykkt þann
 06. okt. 2020
 F.h. byggingarfulltrúans / Hafnafjörður
 Sigurður Steinar Jónsson

Útgáfunúmer og dags. aðaluppdratta

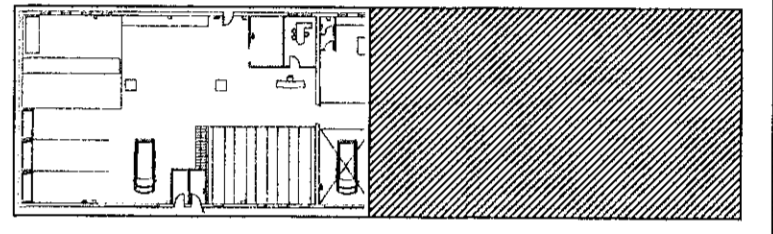

Undirskrift hönnunarstjóra

[Signature]

Yfirfarið/samb.

Breytingar


1 Reyndartekning

2

Dags

Yfirfarið

21.09.2020

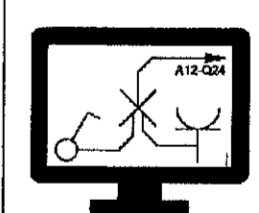

Voltorka ehf

kt. 410606-1860
 voltorka@voltorka.is

Helgi Pálsson
 S:898-4476
 helgi@voltorka.is

Baldvín Ó. Gunnarsson
 S:855-3155
 baldvin@voltorka.is

[Signature]

Verkefni

Selhella 8

Staður

221 Hafnafjörður

Skýring

Lampaplan 2.hæð

Hönnun, Baldvín Ó. Gunnarsson

Kt. 261069-4589

Mkv 1:50 á A1

Teikningarnúmer 900-02-22

Teiknað, Baldvín Ó. Gunnarsson

Útgáfudagsetning, 21.11.2020

Land nr. 204704 Útgáfa B

Verknúmer 2018-088