


Samþykkt þann
06. okt. 2020
F.h. byggingarfulltrúans í Hafnarhlíð
Sigurður Steinar Jónsson

Útgáfunúmer og dags. aðaluppdratta

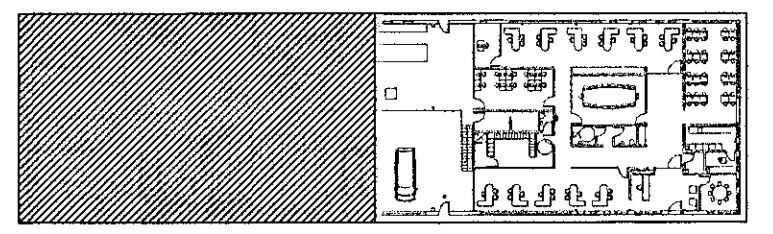

Undirskrift hönnunarstjóra

[Signature]


Yfirfarið/samb.
Breytingar

1 Reyndarteikning

2

Dags Yfirfarið

21.09.2020

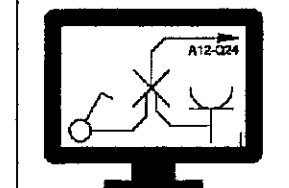

Voltorka ehf

Kt: 410606-1860
voltorka@voltorka.is

Helgi Pálsson S: 898-4476 helgi@voltorka.is
Baldvin Ó. Gunnarsson S: 855-3155 baldvin@voltorka.is

Baldvin Ó. Gunnarsson

Verkefni

Selhella 8

Staður

221 Hafnafjöldur

Skýring

Lampaplan 1.hæð

Hönnun, Baldvin Ó. Gunnarsson

Kt. 261069-4589

Mkv 1:50 á A1

Teikningarnúmer 900-01-21

Teiknað, Baldvin Ó. Gunnarsson

Útgáfudagsetning, 21.11.2020

Land nr. 204704 Útgáfa B

Verknúmer 2018-088

