

Samþykkt þann
06. okt. 2020
F.h. byggingarfulltrúans í Hafnarhúsi
Sigurður Steinir Jónsson

Útgáfunúmer og dags. aðaluppdratta

Undirskrift hönnunarstjóra

Yfirfarið/samþ.
Breytingar

1 Reyndarteikning

2

Dags Yfirfarið

21.09.2020

 **Voltorka ehf**
kt:410606-1860
voltorka@voltorka.is

Helgi Pálsson S:896-4476 helgi@voltorka.is
Baldvin Ó. Gunnarsson S:855-3155 baldvin@voltorka.is

Baldvin Ó. Gunnarsson

Verkefni

Selhella 8

Staður

221 Hafnafjöður

Skýring

Dreifitöflur A11 og A12

Hönnun, Baldvin Ó. Gunnarsson

Kt. 261069-4589

Mkv


Teikningarnúmer 800-01-18

Teiknað, Baldvin Ó. Gunnarsson

Útgáfudagsetning, 21.11.2019

Land nr. 204704 Útgáfa D

Verknúmer 2018-088

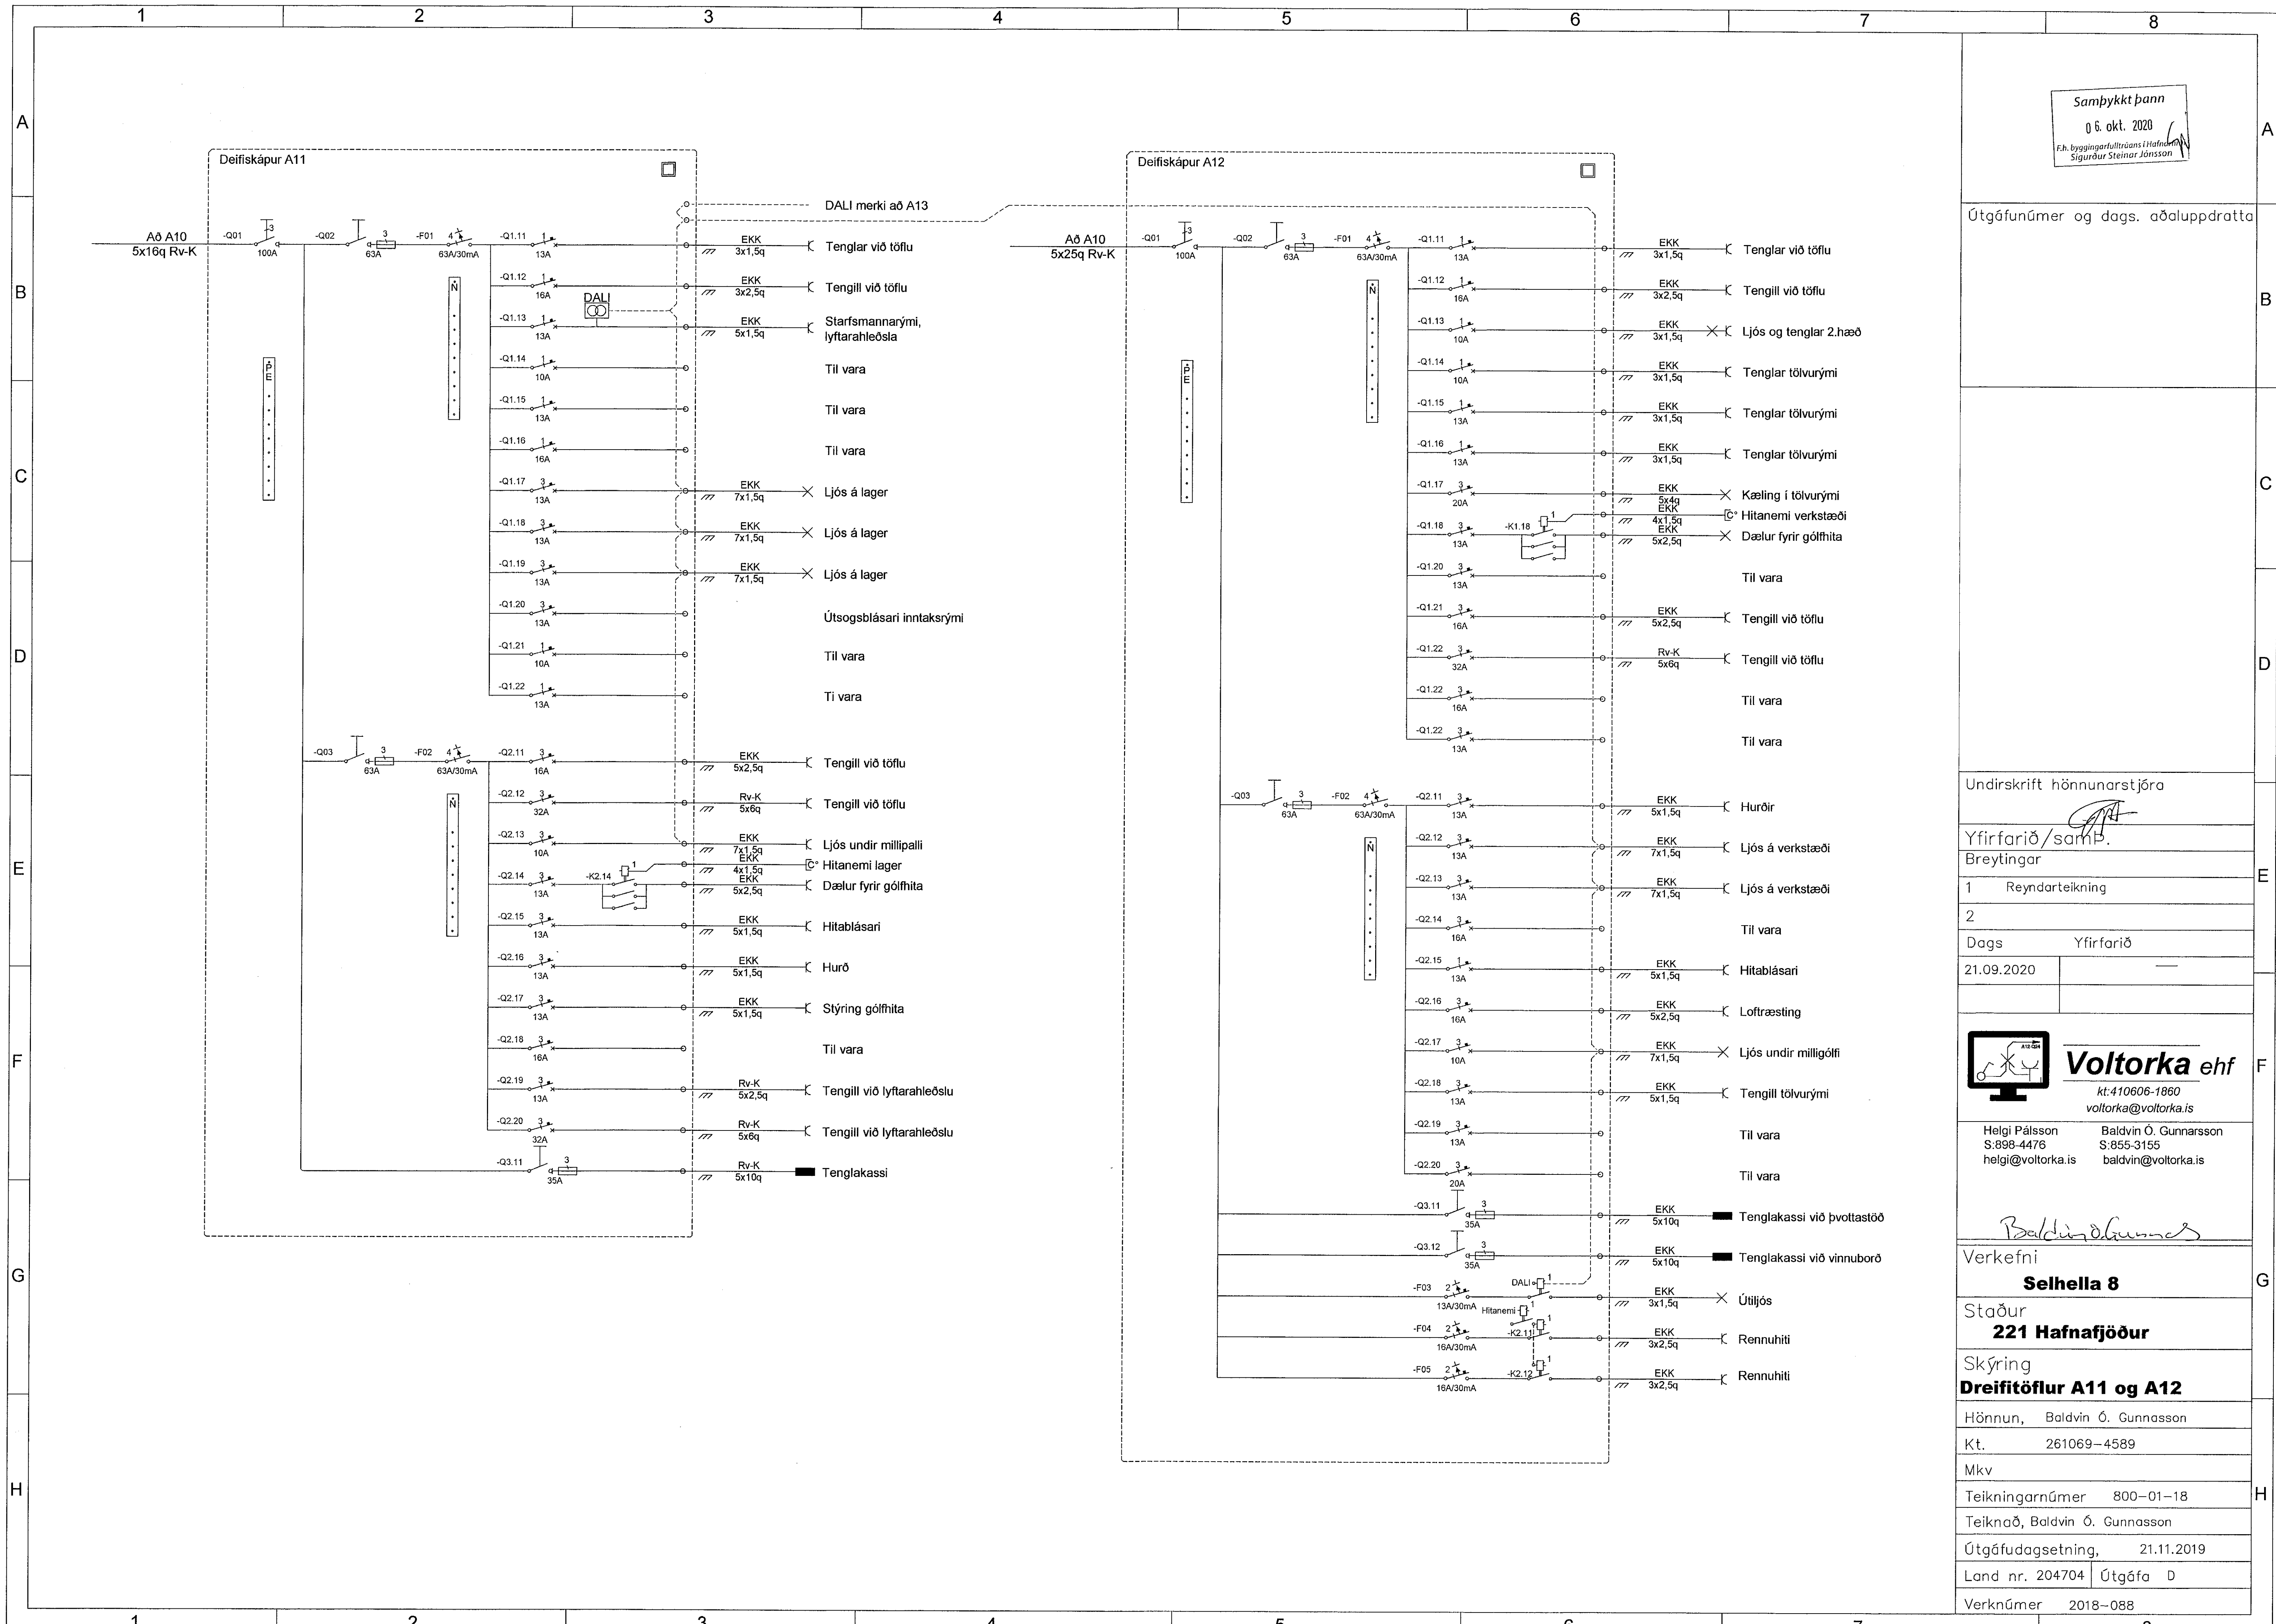

A
B
C
D
E
F
G
H

A
B
C
D
E
F
G
H

1 2 3 4 5 6 7 8