

Samþykkt þann
 06. okt. 2020
 F.h. byggingarfulltrúans í Hafnarvíði
 Sigurður Steinar Jónsson

Útgáfunúmer og dags. aðaluppdratta

Undirskrift hönnunarstjóra

Yfirfarið/samþ.
 Breytingar

1 Reyndarteikning

Dags Yfirfarið
 21.09.2020

Voltorka ehf
 kt: 410606-1860
 voltorka@voltorka.is

Helgi Pálsson S:898-4476 helgi@voltorka.is
 Baldvín Ó. Gunnarsson S:855-3155 baldvin@voltorka.is

Verkefni
Selhella 8

Staður
221 Hafnarfjörður

Skýring
Aðaltafla A10 og A21

Hönnun, Baldvín Ó. Gunnarsson
 Kt. 261069-4589


Mkv
 Teikningarnúmer 800-01-17

Teiknað, Baldvín Ó. Gunnarsson


Útgáfudagsetning, 21.11.2019
 Land nr. 204704 Útgáfa D

Verknúmer 2018-088


A10

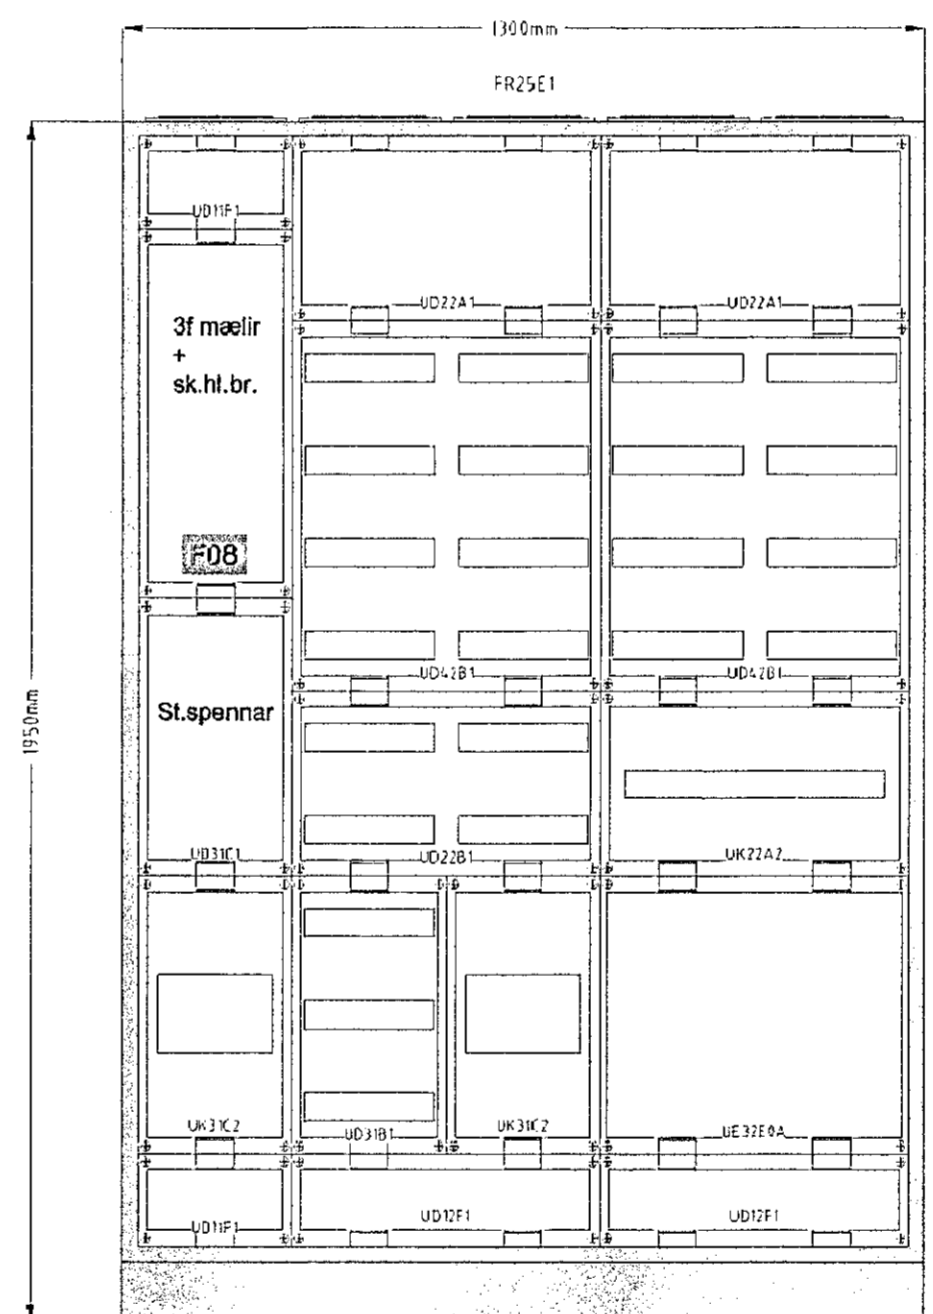


A13

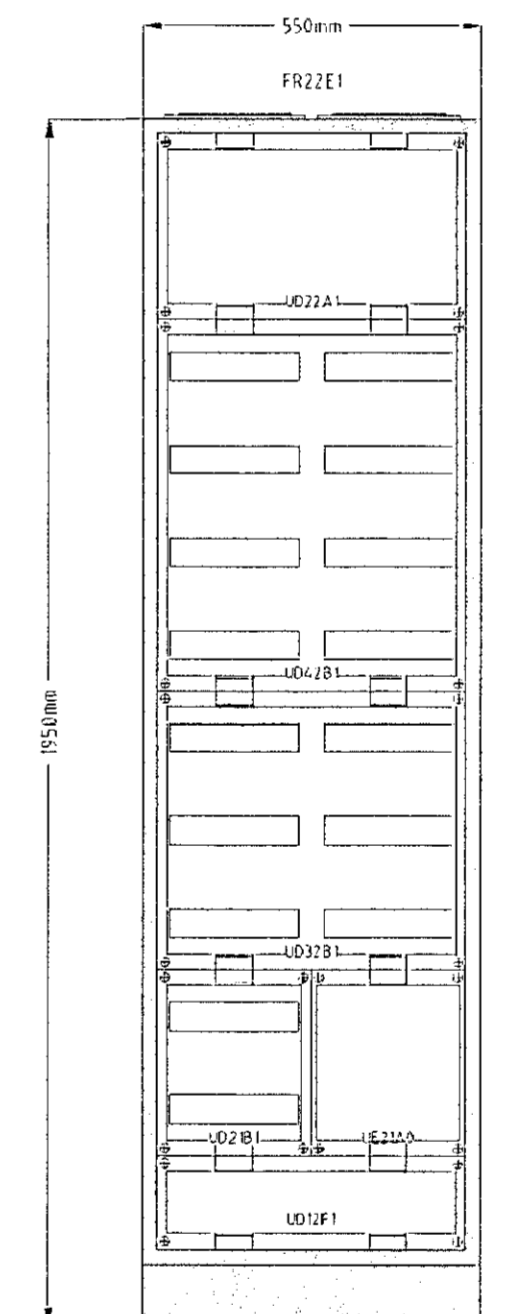

A11

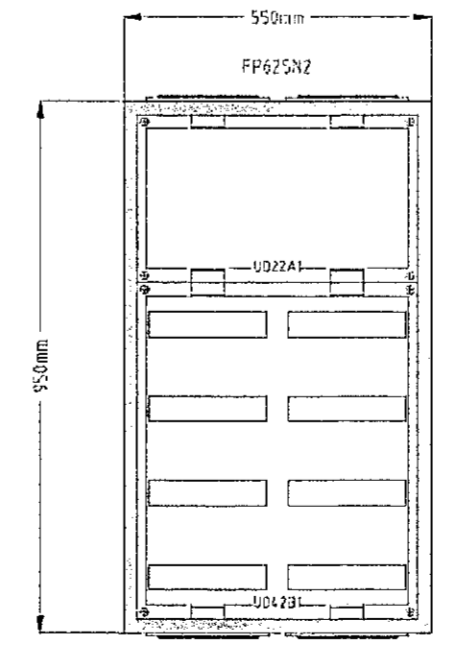

A12

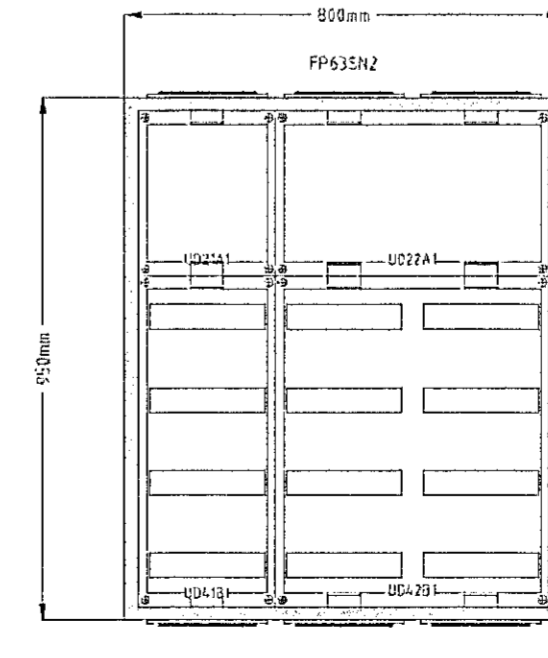

A21

