


Samþykkt þann
 06. okt. 2020
 F.h. byggingarfulltrúans í Húsnáðuneyti
 Sigurður Steinar Jónsson

Útgáfunúmer og dags. aðaluppdratta

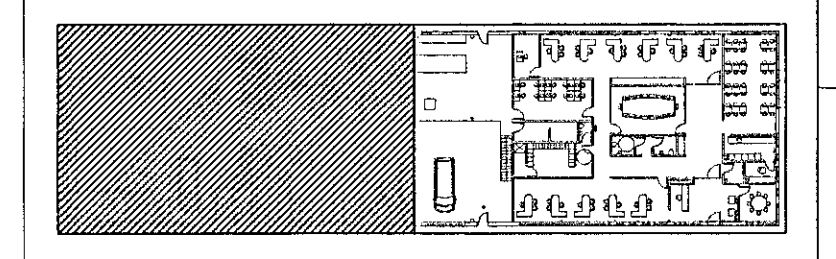

Undirskrift hönnunarstjóra

[Signature]

Yfirfarið/samþ.


Breytingar

1 Millilofti breytt

2 Reyndarteikning

Dags Yfirfarið

21.09.2020

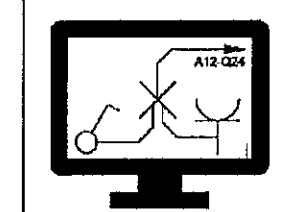

Voltorka ehf

kt: 410606-1860
 voltorka@voltorka.is

Helgi Pálsson S:898-4476 helgi@voltorka.is
 Baldvin Ó. Gunnarsson S:855-3155 baldvin@voltorka.is

[Signature]
 Verkefni

Selhella 8

Staður
221 Hafnafjöldur

Skýring
Brunakerfi 2.hæð

Hönnun, Baldvin Ó. Gunnarsson

Kt. 261069-4589

Mkv 1:50 á A1

Teikningarnúmer 350-02-16

Teiknað, Baldvin Ó. Gunnarsson

Útgáfudagsetning, 21.11.2019

Land nr. 204704 Útgöfa C

Verkunúmer 2018-088