


Samþykkt þann  
 06. okt. 2020  
 F.h. byggingarfulltrúans í Hafnafjöðum  
 Sigurður Steinar Jónsson

Útgáfunúmer og dags. aðaluppdratta

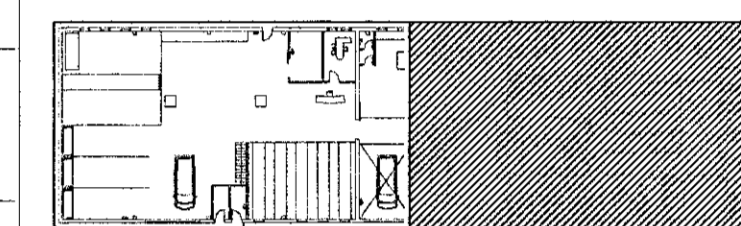

Undirskrift hönnunarstjóra

*[Handwritten signature]*

Yfirfarið/samb.


Breytingar

1 Reyndarteikning

2

Dags Yfirfarið

21.09.2020

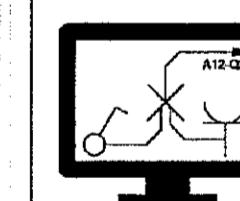

**Voltorka ehf**

Kt: 410606-1860  
 voltorka@voltorka.is

Helgi Pálsson S: 898-4476 helgi@voltorka.is  
 Baldvin Ó. Gunnarsson S: 855-3155 baldvin@voltorka.is

*Baldvin Ó. Gunnarsson*

Verkefni

**Selhella 8**

Staður

**221 Hafnafjöður**

Skýring

**Brunakerfi 2.hæð**

Hönnun, Baldvin Ó. Gunnarsson

Kt. 261069-4589

Mkv 1:50 á A1

Teikningarnúmer 350-02-15

Teiknað, Baldvin Ó. Gunnarsson

Útgáfudagsetning, 21.11.2019

Land nr. 204704 Útgáfa B

Verknúmer 2018-088