


Samþykkt þann
 06. okt. 2020
 F.h. byggingarfulltrúans í Hafnarvíði
 Stjórnur Steinar Jónssonar

Útgáfunúmer og dags. aðaluppdratta

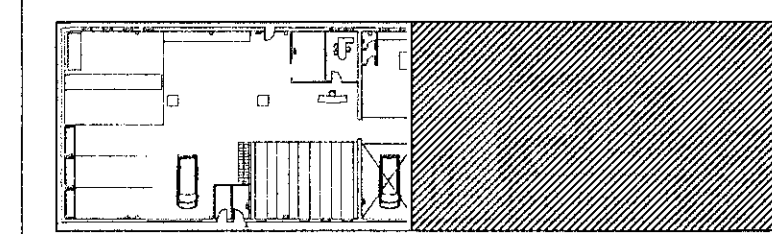

Undirskrift hönnunarstjóra

[Signature]

Yfirfarið/samþ.
 Breytingar

1 Reyndarteikning

2

Dags Yfirfarið

21.09.2020

Voltorka ehf
 kt: 410606-1860
 voltorka@voltorka.is

Helgi Pálsson S:898-4476 helgi@voltorka.is
 Baldvin Ó. Gunnarsson S:855-3155 baldvin@voltorka.is

Baldvin Ó. Gunnarsson

Verkefni
Selhella 8

Staður
221 Hafnafjöldur

Skýring
Brunakerfi 1.hæð

Hönnun, Baldvin Ó. Gunnarsson

Kt. 261069-4589

Mkv 1:50 6 A1

Teikningarnúmer 350-01-13

Teiknað, Baldvin Ó. Gunnarsson

Útgáfudagsetning, 21.11.2019

Land nr. 204704 Útgáfa B

Verknúmer 2018-088