


Samþykkt þann
06. okt. 2020
F.h. byggingarfulltrúans í Hafnar
Sigurður Steinar Jónsson

Útgáfunúmer og dags. aðaluppdratta

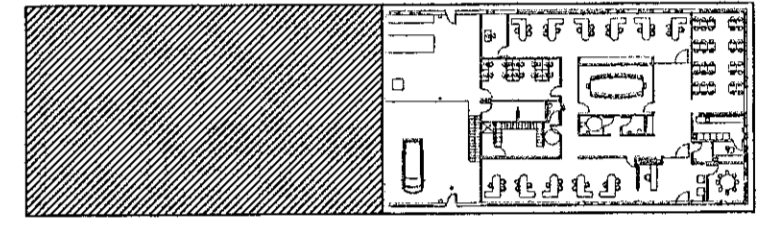

Undirskrift hönnunarstjóra


[Signature]
Yfirfarið/samþ.
Breytingar

- 1 Tölvurými fært
- 2 Reyndarteikning

Dags Yfirfarið

31.03.2020

21.09.2020

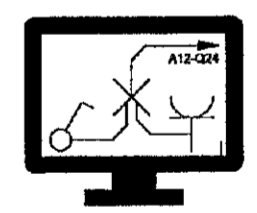

Voltorka ehf

Kt: 410606-1060
voltorka@voltorka.is

Helgi Pálsson S: 898-4476 helgi@voltorka.is
Baldvin Ó. Gunnarsson S: 855-3155 baldvin@voltorka.is

Baldvin Ó. Gunnarsson

Verkefni

Selhella 8

Staður

221 Hafnafjöldur

Skýring

Smáspenna 2.hæð

Hönnun, Baldvin Ó. Gunnarsson

Kt. 261069-4589

Mkv 1:50 á A1

Teikningarnúmer 300-02-12

Teiknað, Baldvin Ó. Gunnarsson

Útgáfudagsetning, 21.11.2019

Land nr. 204704 Útgáfa F

Verknúmer 2018-088