


Samþykkt þann
 06. okt. 2020
 F.h. byggingarfulltrúans í Hafnarhóli
 Sigurður Steinar Jónsson

Útgáfunúmer og dags. aðaluppdratta

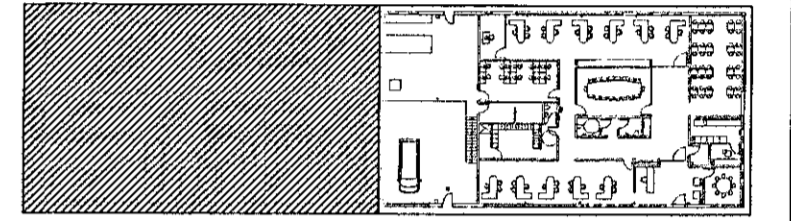

Undirskrift hönnunarstjóra

Yfirfarið/samþ.
[Signature]

- Breytingar
- 1 Breyting stjórnstöð og gangi
 - 2 Reyndarteikning

Dags Yfirfarið

27.03.2020
 21.09.2020

Voltorka ehf
 kt. 410606-1860
 voltorka@voltorka.is

Helgi Pálsson S:898-4476 helgi@voltorka.is
 Baldvin Ó. Gunnarsson S:855-3155 baldvin@voltorka.is

Baldvin Ó. Gunnarsson

Verkefni
Selhella 8

Staður
221 Hafnafjöldur

Skýring
Smáspenna 1.hæð

Hönnun, Baldvin Ó. Gunnarsson
 Kt. 261069-4589
 Mkv 1:50 á A1
 Teikningarnúmer 300-01-10
 Teiknað, Baldvin Ó. Gunnarsson
 Útgáfudagsetning, 21.11.2019
 Land nr. 204704 Útgáfa E
 Verknúmer 2018-088