


Samþykkt þann  
06. okt. 2020  
F.h. byggingarfulltrúans í Hafnafjörð  
Sigurður Steinar Jónsson

Útgáfunúmer og dags. aðaluppdratta

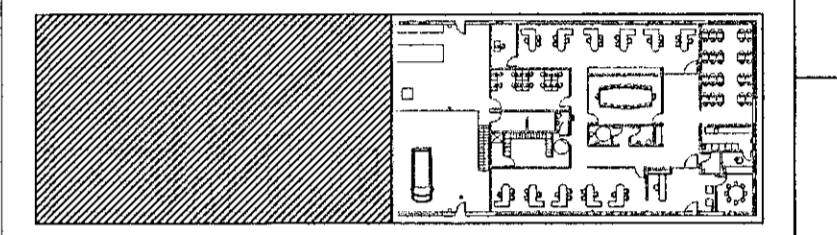

Undirskrift hönnunarstjóra

*Handwritten signature*


Yfirfarið/samþ.  
Breytingar

- 1 Tölvurými fert
- 2 Reyndarteikning

Dags Yfirfarið

31.03.2020

21.09.2020

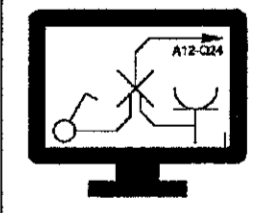

**Voltorka ehf**

kt: 410606-1860  
voltorka@voltorka.is

Helgi Pálsson S: 898-4476 helgi@voltorka.is  
Baldvin Ó. Gunnarsson S: 855-3155 baldvin@voltorka.is

*Handwritten signature: Baldvin Gunnarsson*

Verkefni

**Selhella 8**

Staður

**221 Hafnafjörður**

Skýring

**Lágspenna 2.hæð**

Hönnun, Baldvin Ó. Gunnarsson

Kt. 261069-4589

Mkv 1:50 á A1

Teikningarnúmer 200-02-08

Teiknað, Baldvin Ó. Gunnarsson

Útgáfudagsetning, 21.11.2019

Land nr. 204704 Útgáfa F

Verknúmer 2018-088