


Samþykkt þann
 06. okt. 2020
 F.h. byggingarfulltráans í Húsnáðuneyti
 Sigurður Steinar Jónsson

Útgáfunúmer og dags. aðaluppdratta

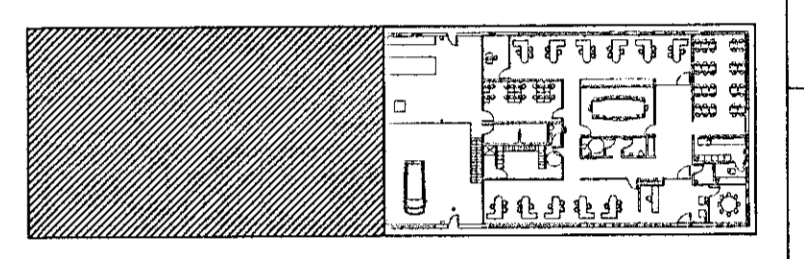

Undirskrift hönnunarstjóra

Yfirfarið / samþ.
 Breytingar


1 Breyting stjórnstöð og gangi

2 Reyndarteikning

Dags Yfirfarið

27.03.2020

21.09.2020

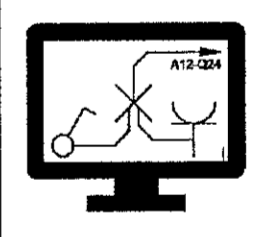

Voltorka ehf
 kt: 410606-1860
 voltorka@voltorka.is

Helgi Pálsson S:898-4476 helgi@voltorka.is
 Baldvin Ó. Gunnarsson S:855-3155 baldvin@voltorka.is

Baldvin Ó. Gunnarsson

Verkefni

Selhella 8

Staður
221 Hafnafjörður

Skýring
Lágspenna 1.hæð

Hönnun, Baldvin Ó. Gunnarsson

Kt. 261069-4589

Mkv 1:50 á A1

Teikningarnúmer 200-01-06

Teiknað, Baldvin Ó. Gunnarsson

Útgáfudagsetning, 21.11.2019

Land nr. 204704 Útgáfa E

Verknúmer 2018-088

