


Samþykkt þann
 6. okt. 2020
 F.h. byggingarfulltrúans í Hafnafjöðum
 Sigurður Steinar Jónsson

Útgáfunúmer og dags. aðaluppdratta

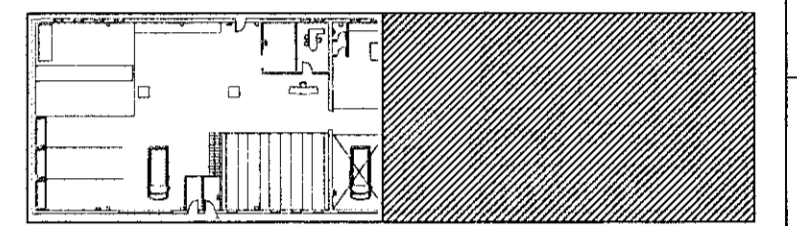

Undirskrift hönnunarstjóra


Yfirfarið/samb.
 Breytingar

1 Reyndarteikning

2

Dags Yfirfarið

21.09.2020

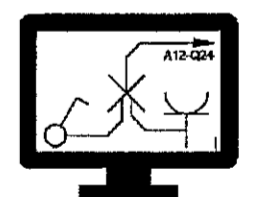

Voltorka ehf

kt: 410606-1860
 voltorka@voltorka.is

Helgi Pálsson S:898-4476 helgi@voltorka.is
 Baldvin Ó. Gunnarsson S:855-3155 baldvin@voltorka.is

Verkefni
 Selhella 8

Staður
 221 Hafnafjöður

Skýring
 Lágspenna 1.hæð

Hönnun, Baldvin Ó. Gunnarsson

Kt. 261069-4589

Mkv 1:50 á A1

Teikningarnúmer 200-01-05

Teiknað, Baldvin Ó. Gunnarsson

Útgáfudagsetning, 21.11.2019

Land nr. 204704 Útgáfa C

Verknúmer 2018-088

Nidurgráfin Ólústa af
 gerdinni / eða samsvarendi
 44334U