


Sambykkt þann
 0 6. okt. 2020
 F.h. byggingarfulltrúans í Hafnarvík
 Sigurður Steinar Jónsson

Útgáfunúmer og dags. aðaluppdratta

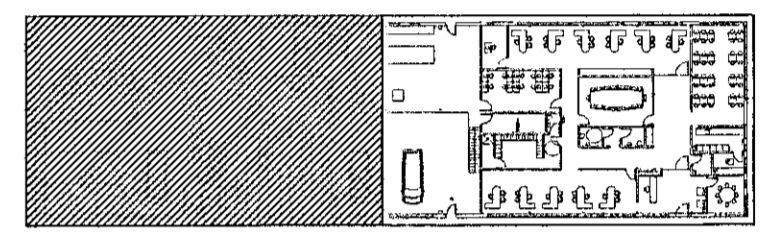

Undirskrift hönnunarstjóra

Yfirfarið/samb.
 Breytingar

1 Lagnir í plötu
 2 Reyndarteikning

Dags Yfirfarið

24.10.2019

21.09.2020

Voltorka ehf
 kt: 410606-1860
 voltorka@voltorka.is

Helgi Pálsson S:898-4476 helgi@voltorka.is
 Baldvin Ó. Gunnarsson S:855-3155 baldvin@voltorka.is

Baldvin Ó. Gunnarsson

Verkefni
Selhella 8

Staður
221 Hafnafjöldur

Skýring
Sökkulskaut, jaðbynding bita

Hönnun, Baldvin Ó. Gunnarsson

Kt. 261069-4589

Mkv 1:50 6 A1

Teikningarnúmer 200-00-04

Teiknað, Baldvin Ó. Gunnarsson

Útgáfudagsetning, 21.11.2019

Land nr. 204704 Útgáfa B

Verknúmer 2018-088