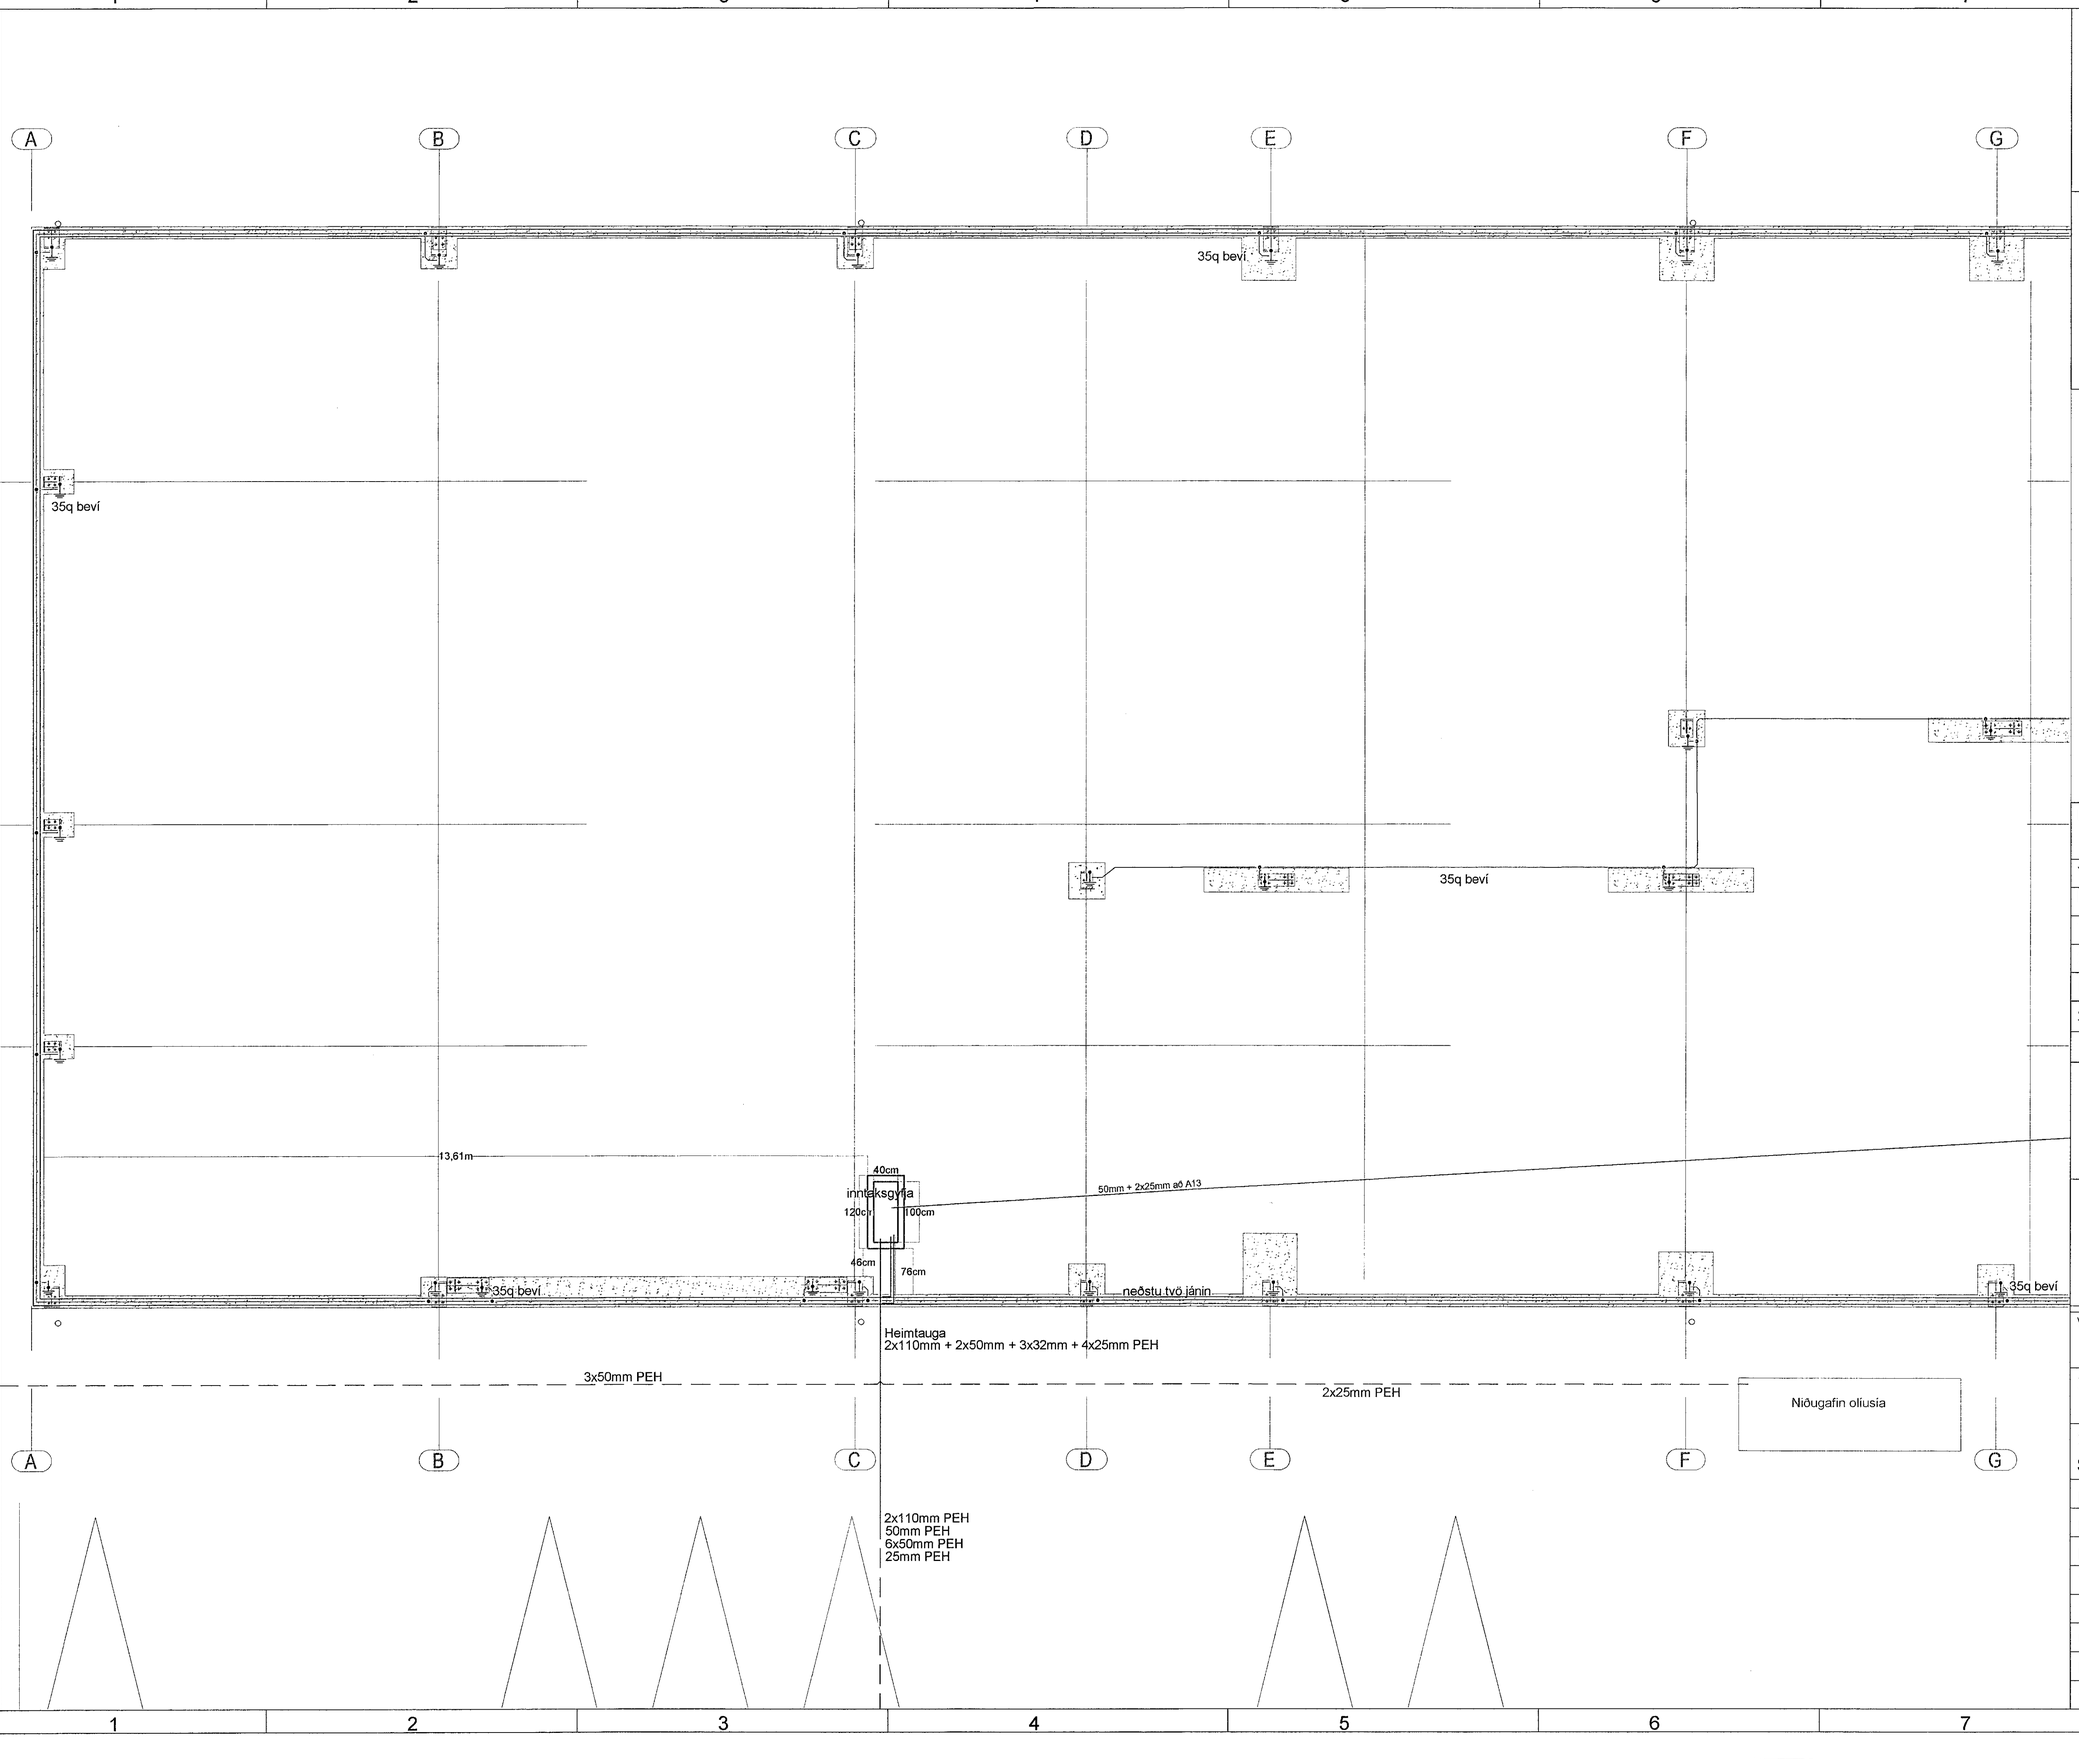

Niðugafin oliusia

Samþykkt þann
06. okt. 2020
F.h. byggingarfulltrúans í Hafnafirði
Sigurður Steinar Jónsson

Útgáfunúmer og dags. aðaluppdratta

Undirskrift hönnunarstjóra

Yfirfarið / samþ.

Breytingar

1	Reyndarteikning
2	

Dags	Yfirfarið
21.09.2020	—

Voltorka ehf
kt:410606-1860
voltorka@voltorka.is

Helgi Pálsson
S:898-4476
helgi@voltorka.is

Baldvin Ó. Gunnarsson
S:855-3155
baldvin@voltorka.is

Verkefni
Selhella 8

Staður
221 Hafnafjöður

Skýring
Sökkulskaut, jaðbynding bita

Hönnun,	Baldvin Ó. Gunnasson
Kt.	261069-4589
Mkv	1:50 á A1
Teikningarnúmer	200-00-03
Teiknað,	Baldvin Ó. Gunnasson
Útgáfudagsetning,	21.11.2019
Land nr. 204704	Útgáfa B
Verknúmer	2018-088