



Sambýkkt þann  
06. okt. 2020  
F.h. byggingarfulltrúans í Hafnafjöðum  
Sigurður Steinar Jónsson

Útgáfunúmer og dags. aðaluppdratta

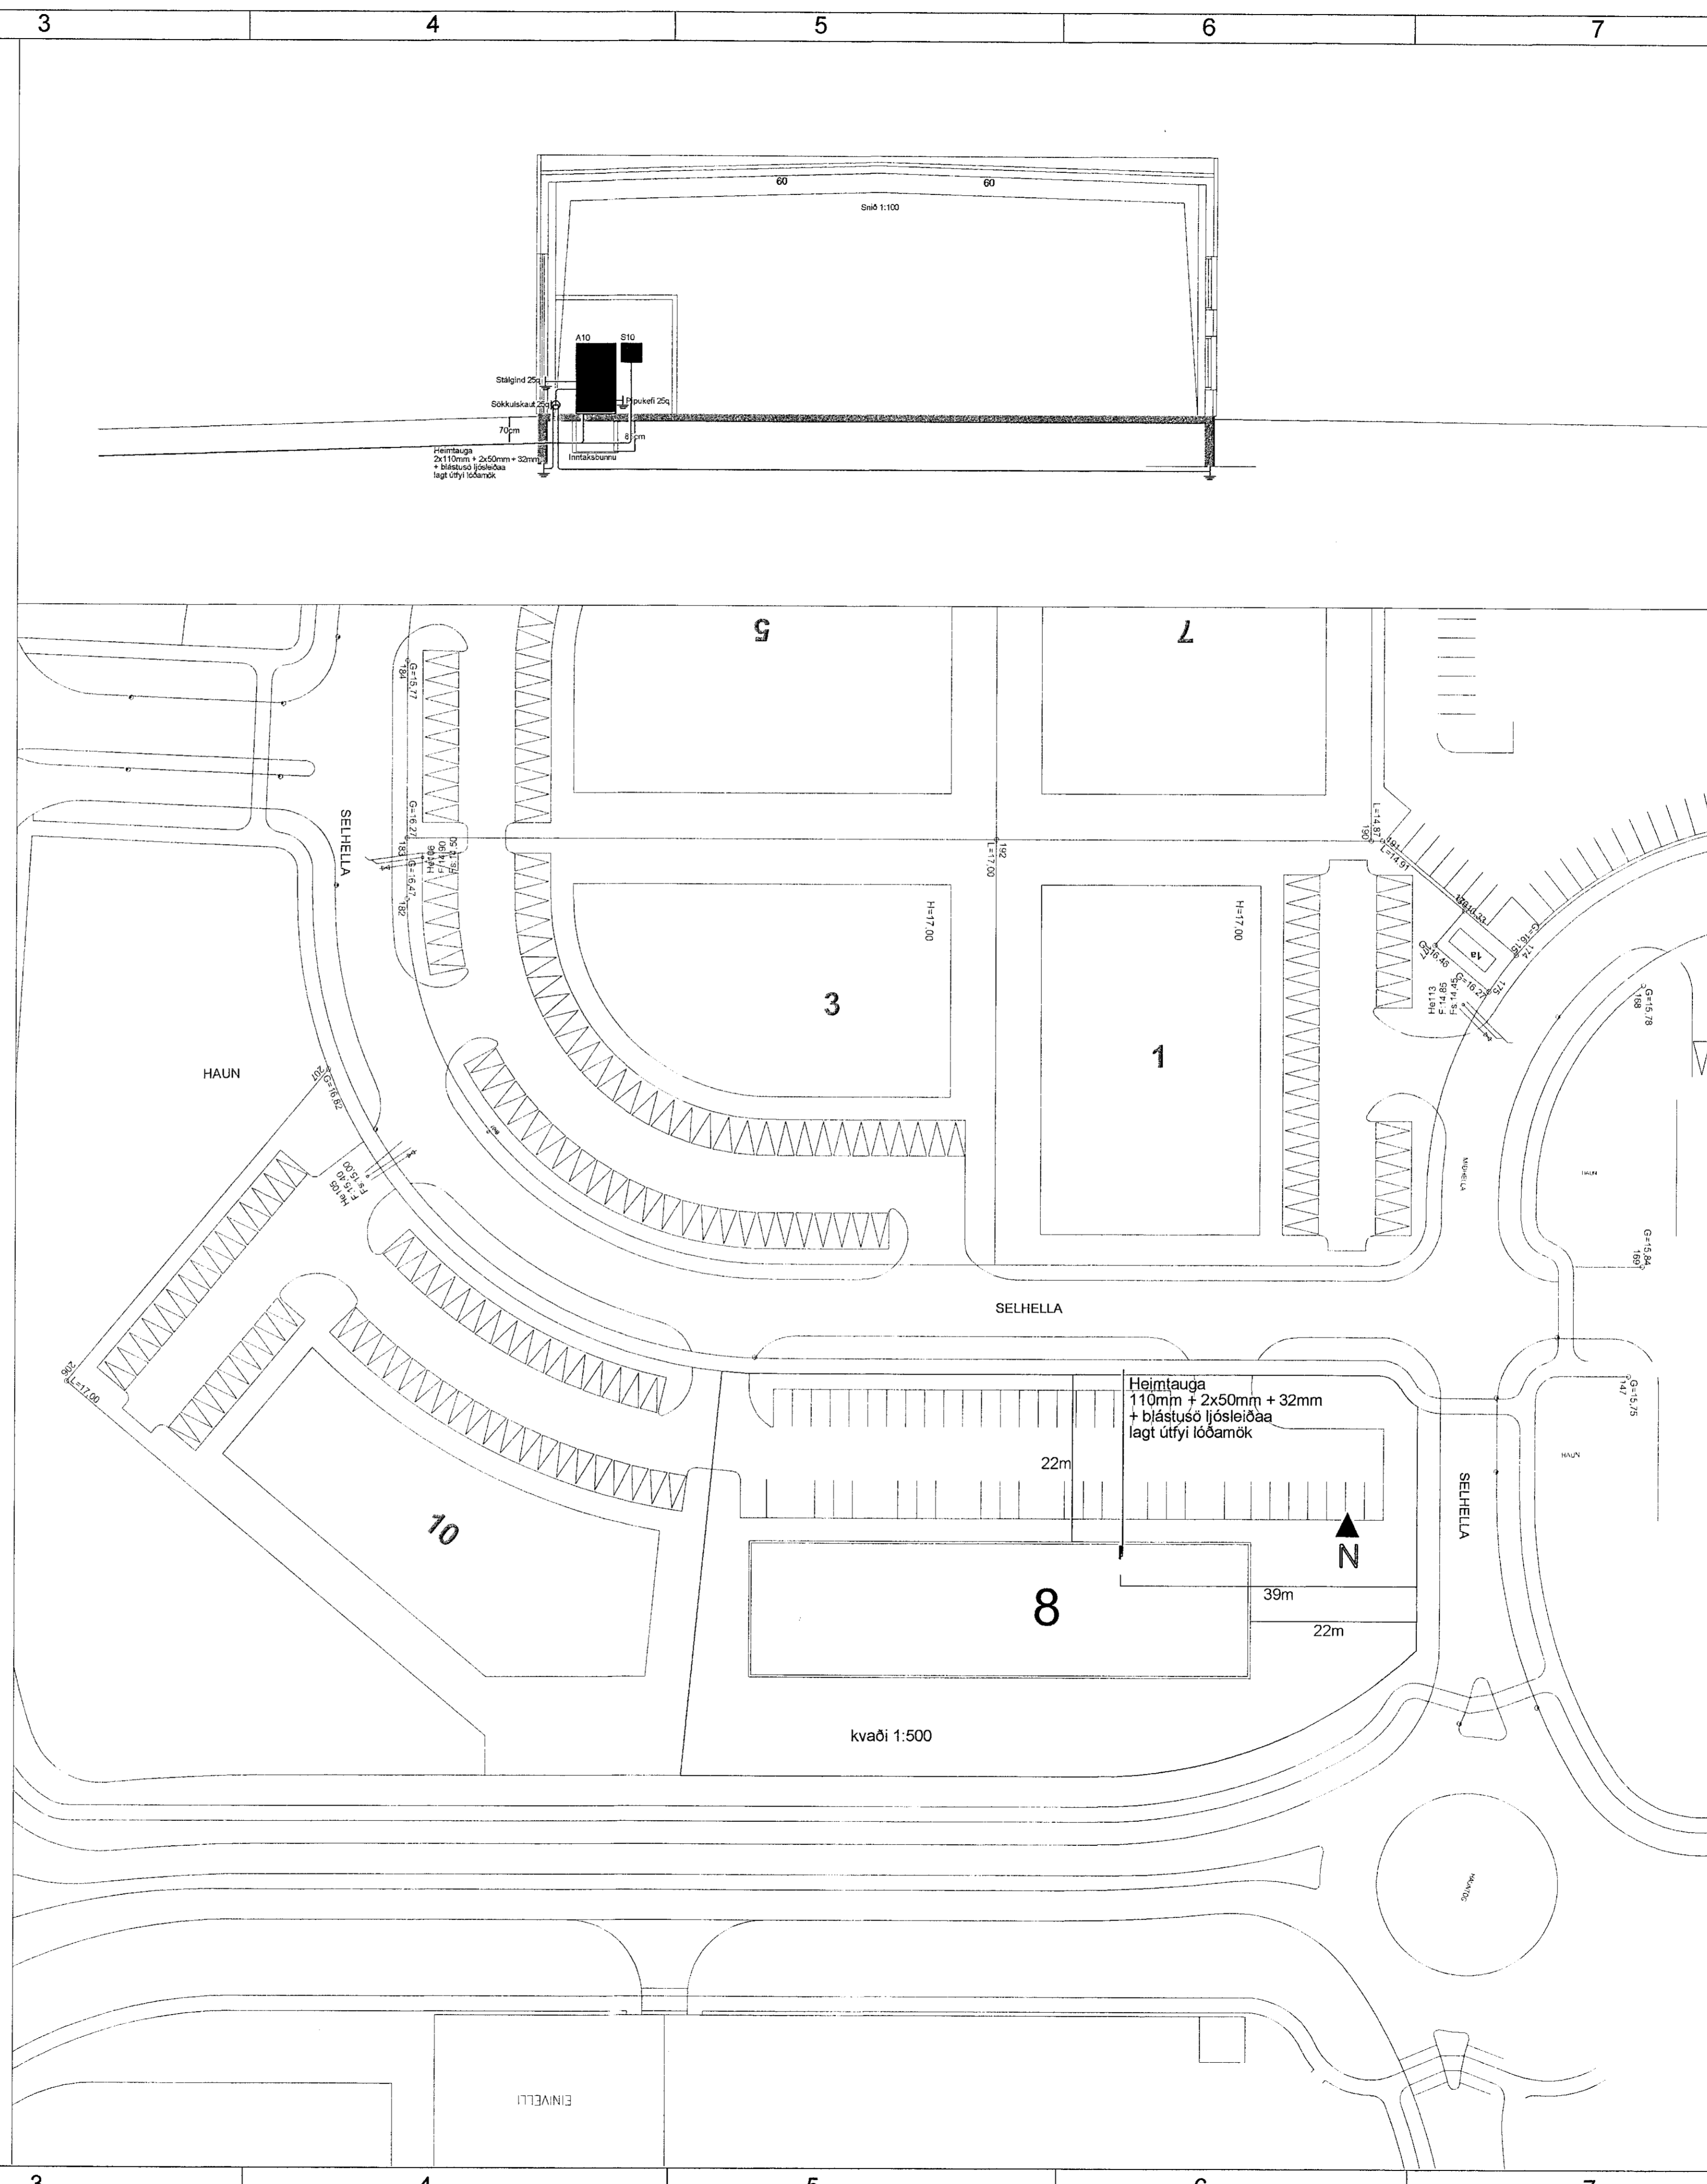

**Sökkuskaut**

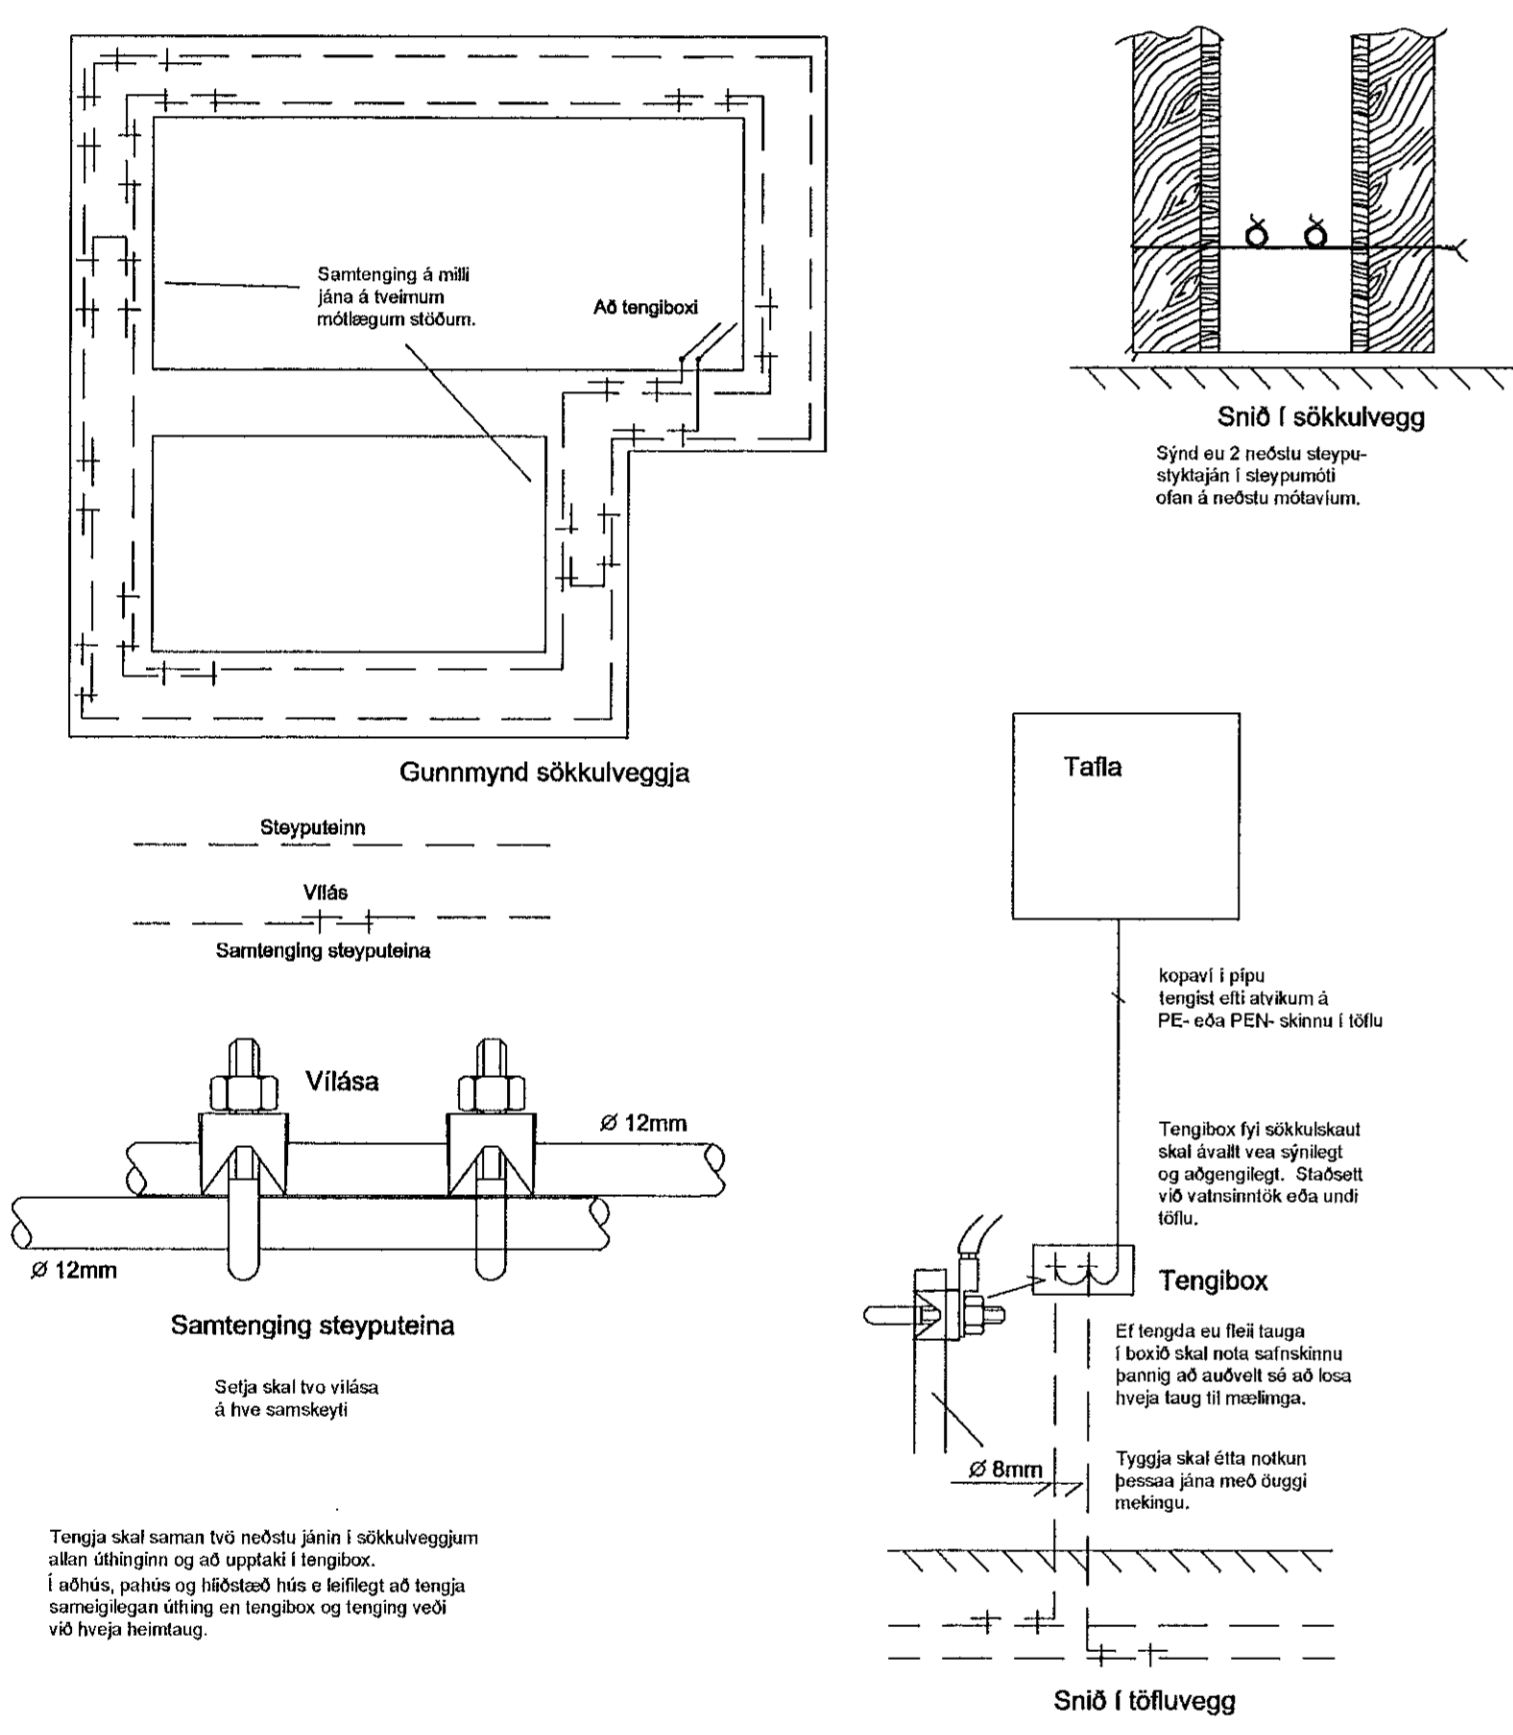

Undirskrift hönnunarstjóra

Yfirfarið/samb.  
Breytingar

1 Reyndarteikning

2

Dags Yfirfarið  
21.09.2020

**Voltorka ehf**  
kt: 410606-1860  
voltorka@voltorka.is

Helgi Pálsson S:898-4476 helgi@voltorka.is  
Baldvin Ó. Gunnarsson S:855-3155 baldvin@voltorka.is

Baldvin Ó Gunnarsson

Verkefni  
**Selhella 8**

Staður  
**221 Hafnafjöður**

Skýring  
**Afstaða, snið, sökkuskaut**

Hönnun, Baldvin Ó. Gunnarsson

Kt. 261069-4589

Mkv 1:100 / 1:500

Teikningarnúmer 150-01-02

Teiknað, Baldvin Ó. Gunnarsson

Útgáfudagsetning, 21.11.2019

Land nr. 204704 Útgáfa B

Verkunúmer 2018-088