


Samþykkt þann  
 07. okt. 2020  
 F.h. byggingarfræðingur / Hagkerfi  
 Sigurður Steinar Jónsson

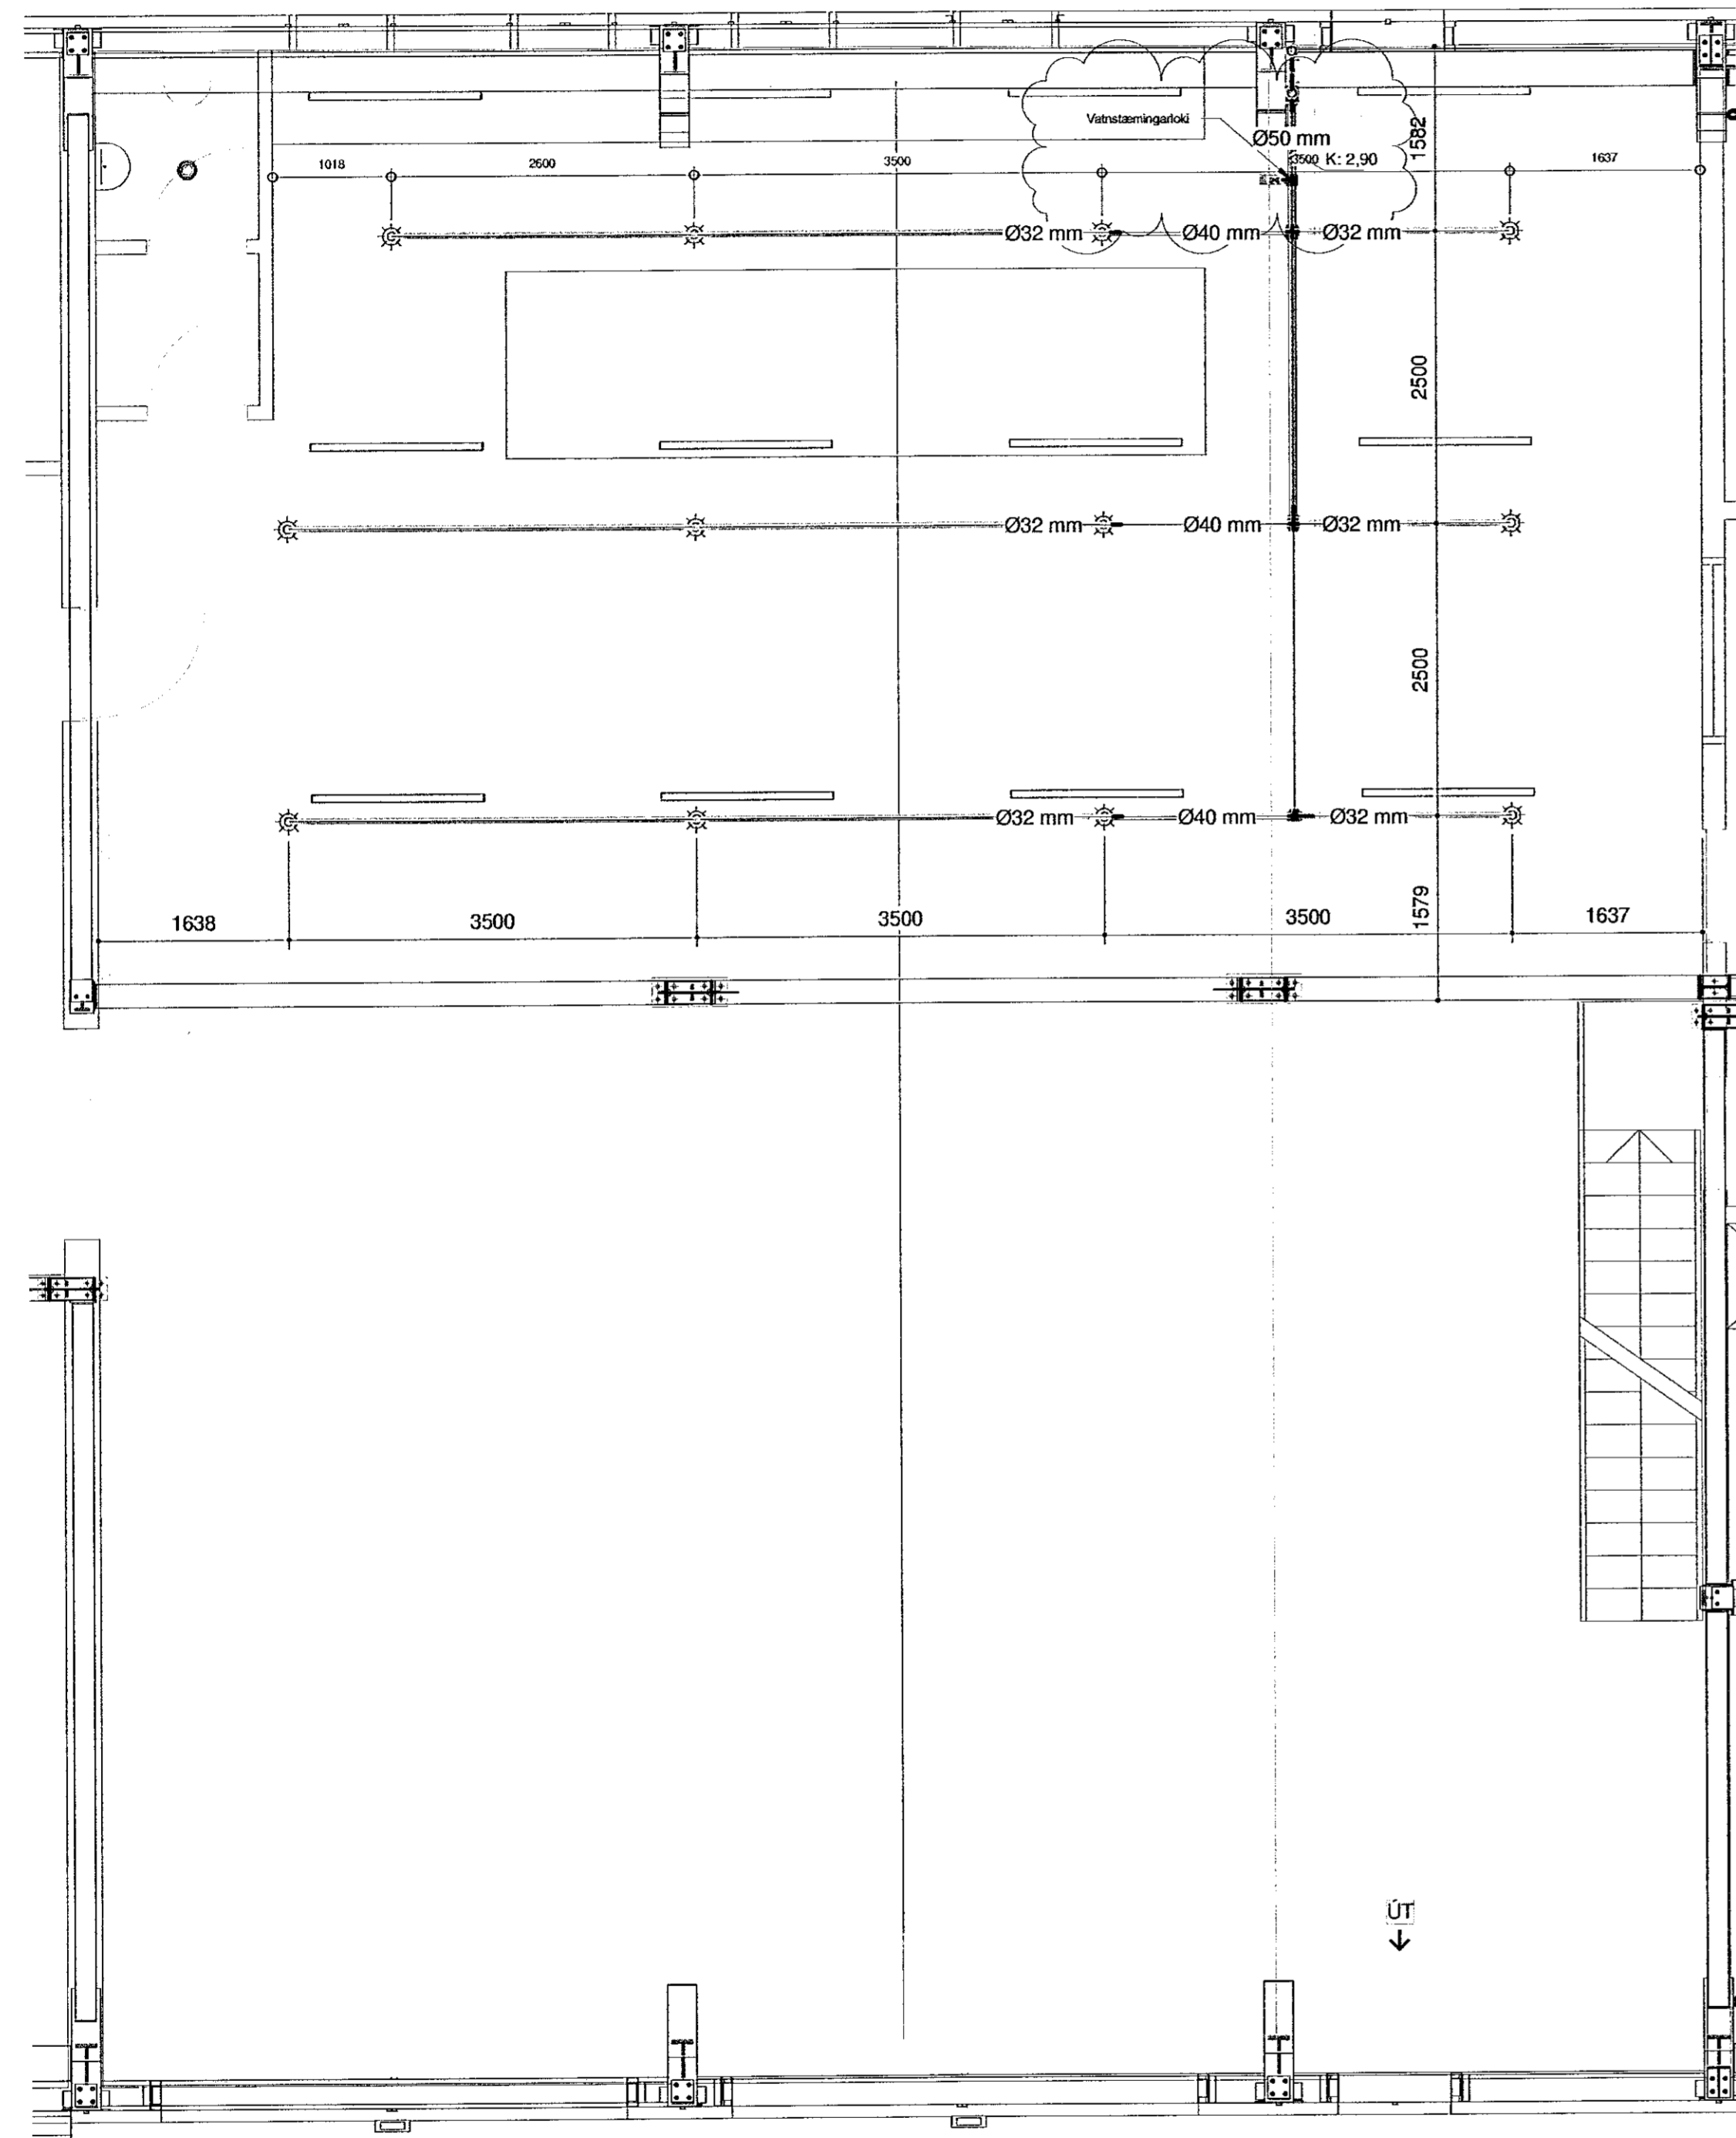

1. hæð B  
 mkv: 1 : 50

DN mál Röra

25 mm
32 mm
40 mm
50 mm
100 mm

Útg.	Dags.	Skýring	Hannað/Virft
A	28.10.19	Útgáfa	GHK
B	2.4.20	Breytingar vegna loftslagsbætur og ljósingu	GHK
C	7.5.20	Breyting á lögnum við fundarsala og ónótarhúsi	GHK
D	28.5.20	Lötuemningar og prófunaríki	GHK



Brunahönnun sif. Ármóla 6 · Regus  
 brunahonnun@brunahonnun.com · Sími 662-5990 · www.brunahonnun.com

Áritun séghænnuðar  
 130666-3619

Selhella 8

Verktíðil  
 Vatnsúðakerfi  
 1. hæð  
 Grunnmynd

Hannað GHK	Teknað EIO	Virftað GHK	Kvarði 1 : 50	/ A1	Síða SP-01.3
Dags. 15/9/20	Verkefni 18-139	Tekning SP-05	Útgáfa D		