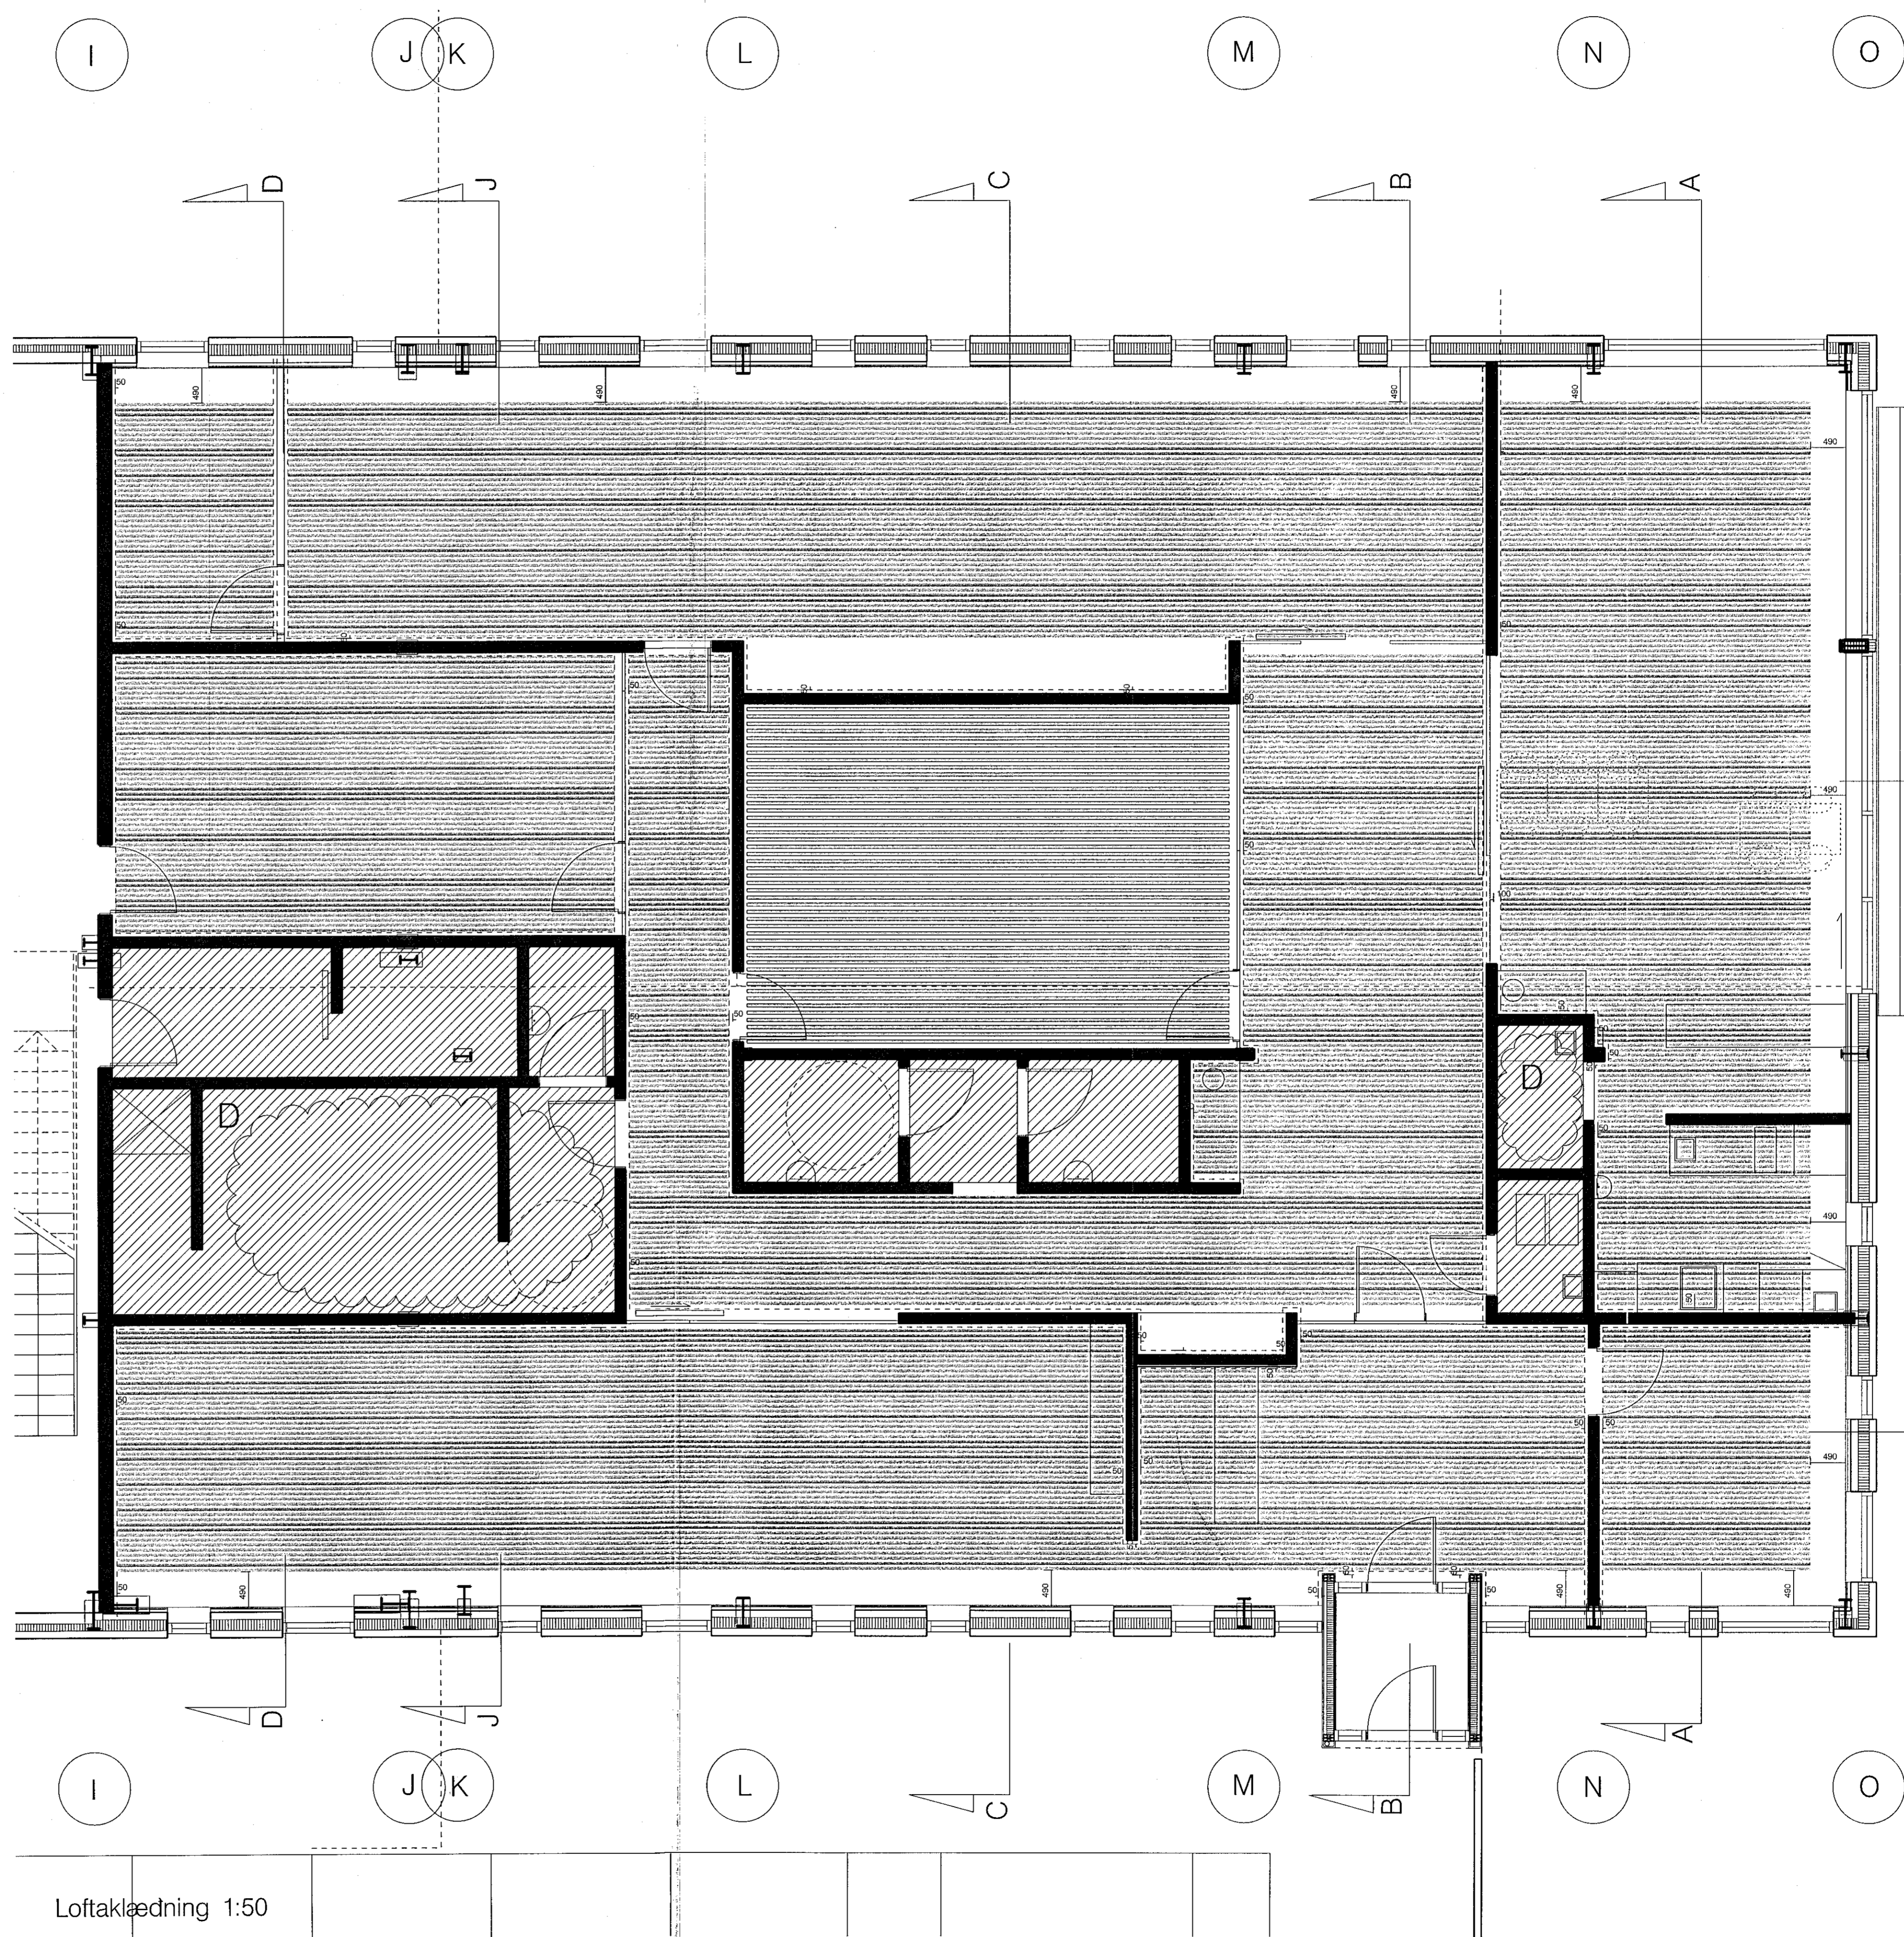


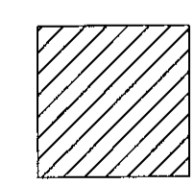

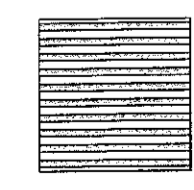
Loftaklæðning 1:10



Loftaklæðning 1:50

D Mikilvægt er að sama litarönd fylgist að sitt hvoru megin við glerveggi og vegg.

Litur á lofti:
HeartFelt 7593
HeartFelt 7596

-  Kerfisloft
-  HeartFelt loft
-  Lektur í fundarherbergi

- D: 05.06.2020
Kerfisloft kemur í stað gipslofts.
Litur á heartfelt leiddrettur.
- C: 10.03.2020
Bogadregid loft á fundarherbergi verður gert með lektur. Bili milli utvegga og loftaklæðningar er 490 mm. Nidurtekid loft fyrir ofan prentara.
- B: 26.02.2020
Heartfelt loftaklæðning verður líka sett í bogadregna loftid á fundarherbergid. Bili milli utvegga og loftaklæðningar er 380 mm. Sett verður.
- A: 02.02.2020
Loft hjá útomnum er breytt. Teiknúmer breytt úr 50-16 í 50-22A

GP ARKITEKTAR
Verkefni: Selhella 8 - HS veitur
Loftaplan
Kerfisloft

Teikning nr. 50-23D
Mál 1:10, 1:50
Dagis 06.11.2019
Teikning UB
Sími 5511790
5621790
101 Reykjavík
Fax 5622275
gpark@gpark.is