


Samþykkt þann
07. okt. 2020
F.h. byggingarfulltrúans í Hafnarfréi
Sigurður Steinar Jónsson

M

N

O

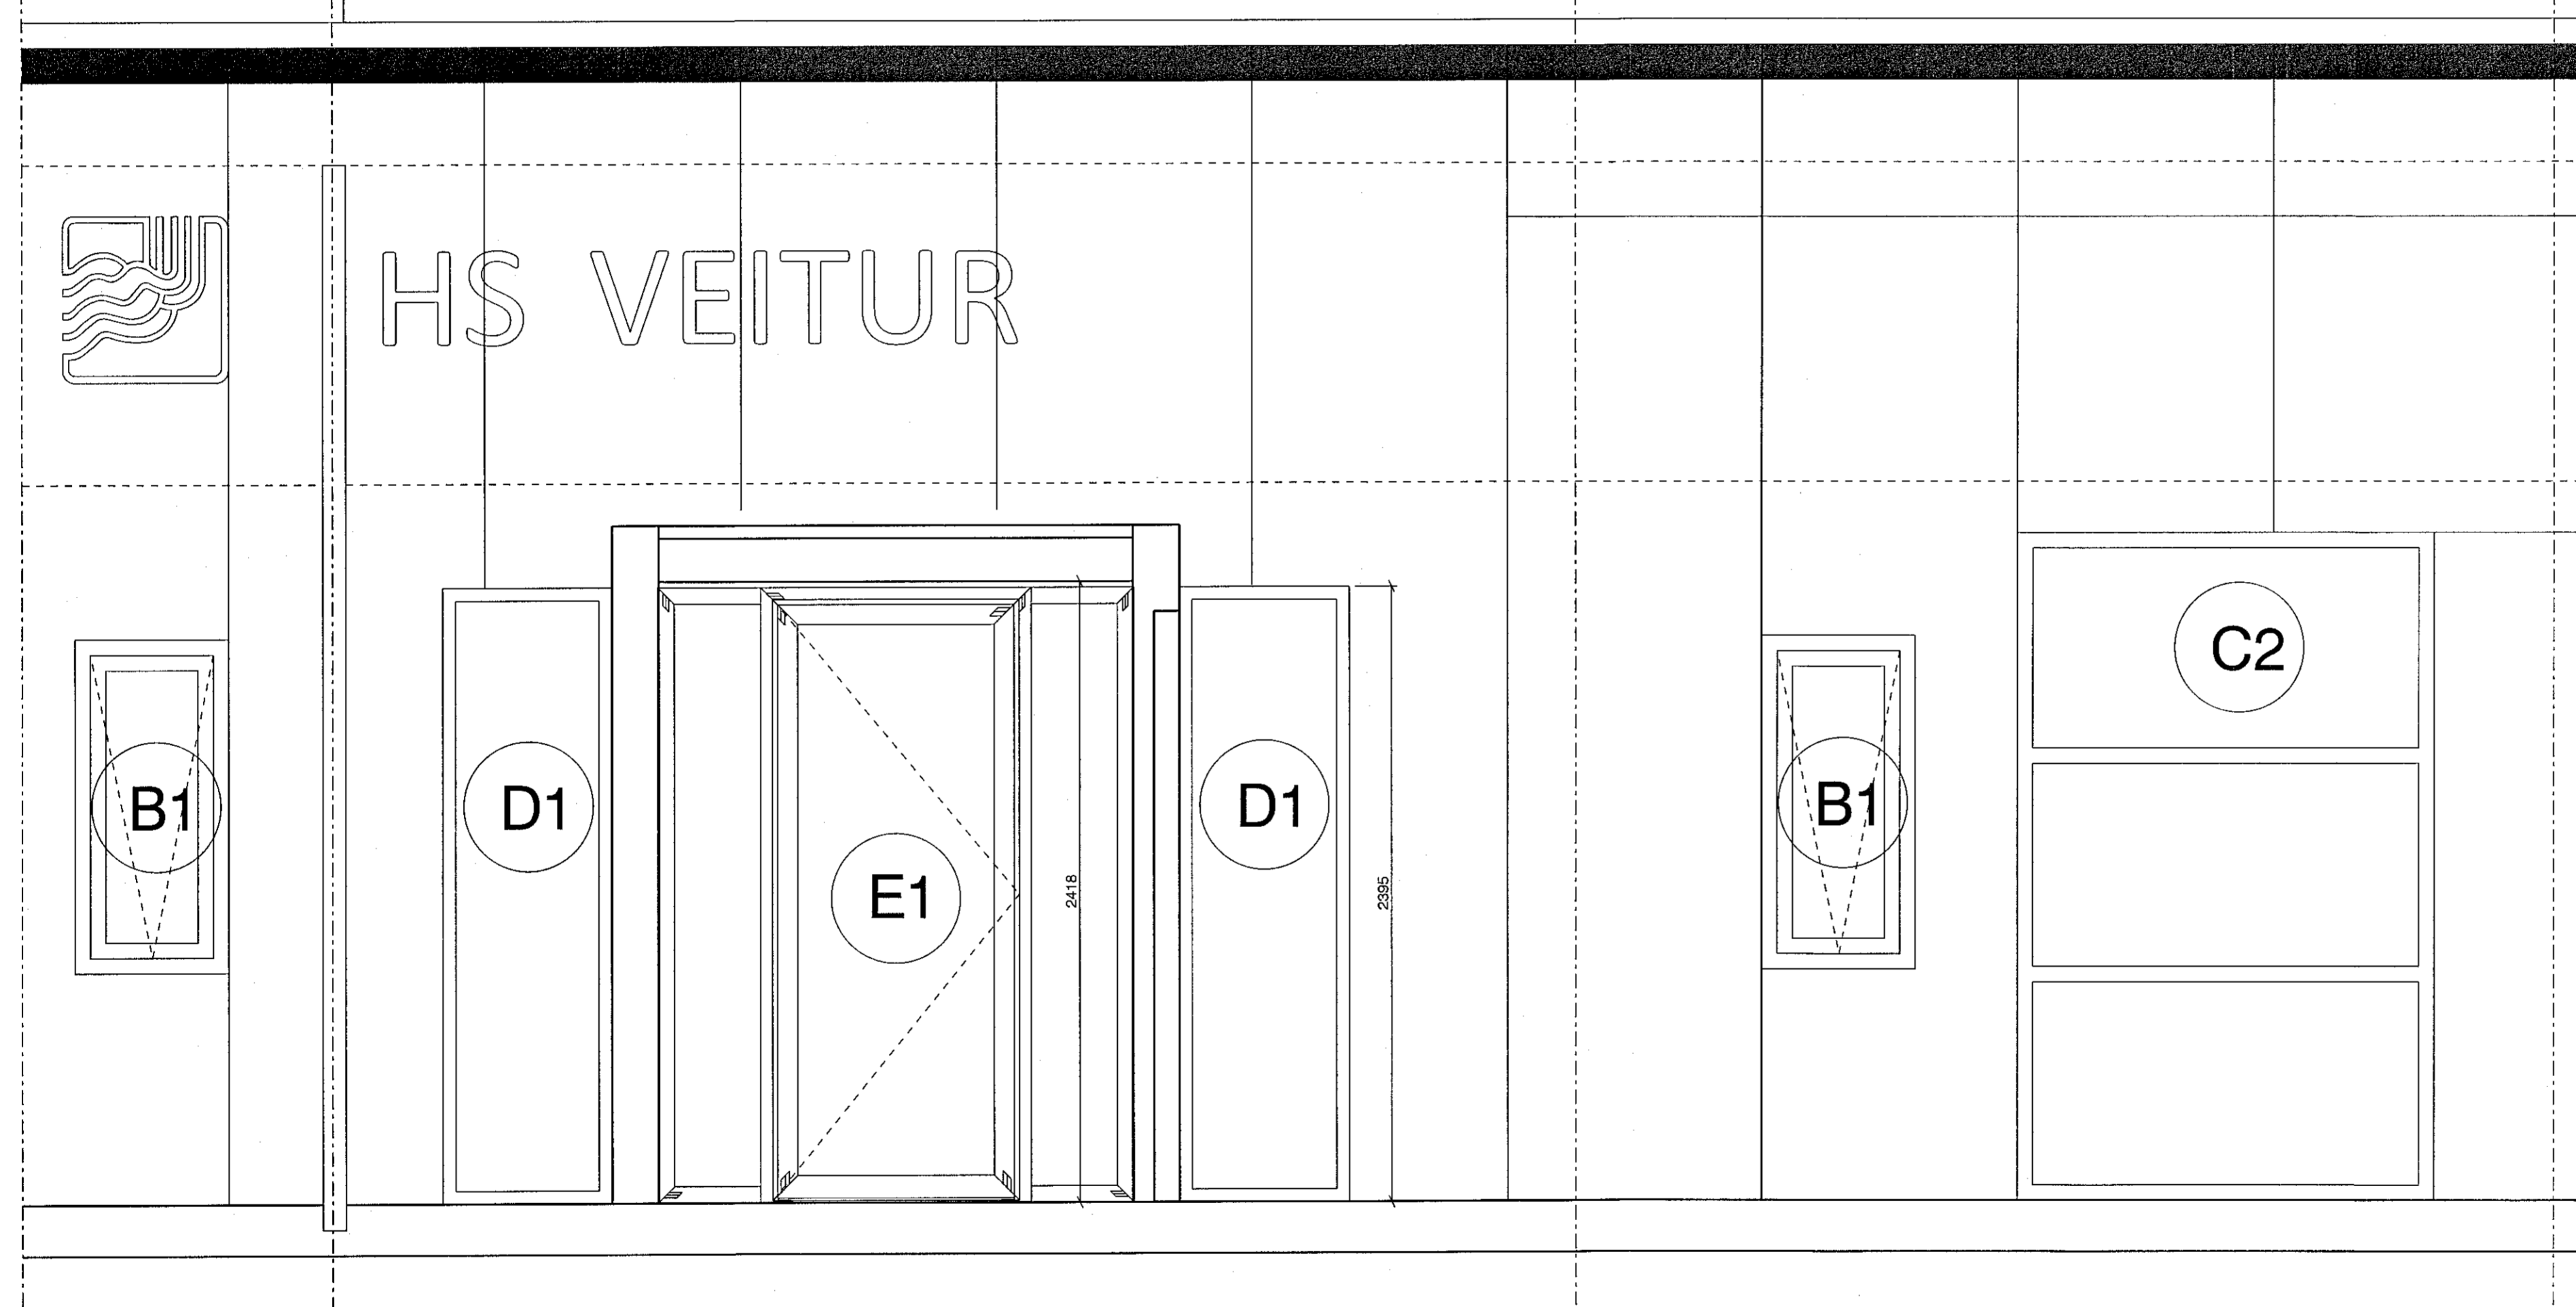

Vesturhlid

A:20.02.20 Gluggar D1 færdir
ad anddyrisveggjum og
lökkadír í sömu hæð og
anddyrisgluggar



Verkefni: Selthella 8

Anddyri
Vesturhlid

Teikning nr. 10-12A
Mál 1:20
Dags. 29.01.2020
Teiknad MC

Fiskisloð 31
Sími: 5511700
652495
Guðni Pálsson
Kt. 291246-4519

101 Reykjavík
gpark@gpark.is
Arkitekt FAI