

Samþykkt þann  
28. apríl 2021  
F.h. byggingarfulltrúans í Hafnarfirði  
Sigurður Steinar Jónsson

**ÖLL MÁL Á STÁLBITUM OG STÁLSÚLUM  
TAKIST Á STAÐNUM ÁÐUR EN SMÍÐI HEFST.  
ALLAR LENGDIR Á HOLPLÖTUM TAKIST Á  
STAÐNUM ÁÐUR EN FRAMLEIÐSLA HEFST.**

STEYPUHULA Í BÉRANDI PLÖTUM  
INNI SKAL VERA 25mm.  
(30mm Á PLÖTUM ÚTI)

HÆÐARKÓTI MIDAST VIÐ YFIRBORÐ  
STEYPU. EF GERT ER RÁÐ FYRIR AÐ  
RÉTTA PLÖTU MEÐ FLOTUM / ILÖGN  
SKAL LÆKKA PLÖTU SEM ÞVI NEMUR

FJADURSTJÓÐULL STEYPU SKAL  
VERA A.M.K. 25.000 MPa

EFNISGÆÐI:

EFTIRFARANDI GILDIR, NEMA ANNAD KOMI  
FRAM Á TEIKNINGUM:  
STÁLVIKRI SKV. EN 10025 ALLT STÁL ER Fe 360  
(S235)


BOLTAR SKV. DIN 931 8.8 SKINNUR UNDIR  
RÆR SKV. DIN 126C RÆR SKV. DIN 934 - 8  
BOLTAR, RÆR OG SKINNUR SKULU VERA  
HEITGALVANHÚÐUD.

UM YFIRBORÐSMEDHÖNDLUN STÁLVIKIS ER  
VÍSAÐ Í VERKLYSINGU. ÞEIR EINIR MEGA  
FRAMKVÆMA SÚBLUVINNU, SEM HAFNA TIL  
ÞESS TILSKILIN RÉTTINDI FRÁ  
IÐNÆKNISTOFNUN ÍSLANDS.


MINNSTA LEYFLEGA KVERKSÚÐA ER 4 mm  
OG SÚÐUEFNI SKAL VERA A.M.K. JAFNGOTT  
OG EFNÍ ÞESS STÁLS SEM VERIÐ ER AÐ  
SJÓÐA SAMAN, BÆÐI HVAD VARDAR STYRK  
OG SEIGLU.  
SUDUR OG SAMSETNINGAR ERU SKV. EC3.

**ÖLL MÁL SKOÐIST Á STAÐNUM ÁÐUR  
EN SMÍÐI HEFST. SÉRSTAKLEGA  
SKAL GÆTA AÐ LENGÐUM.**

SÚDUTÁKN:

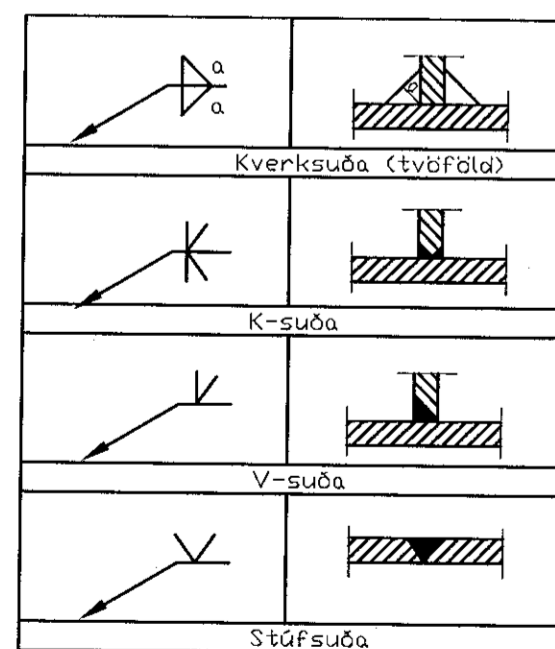

ATH. LENGDIR EKKI ÞEKKTAR  
BEÐIÐ EFTIR ENDANLEGUM  
TEIKNINGUM VEGNA STAÐSETNINGAR  
Á VEGG OG OPI

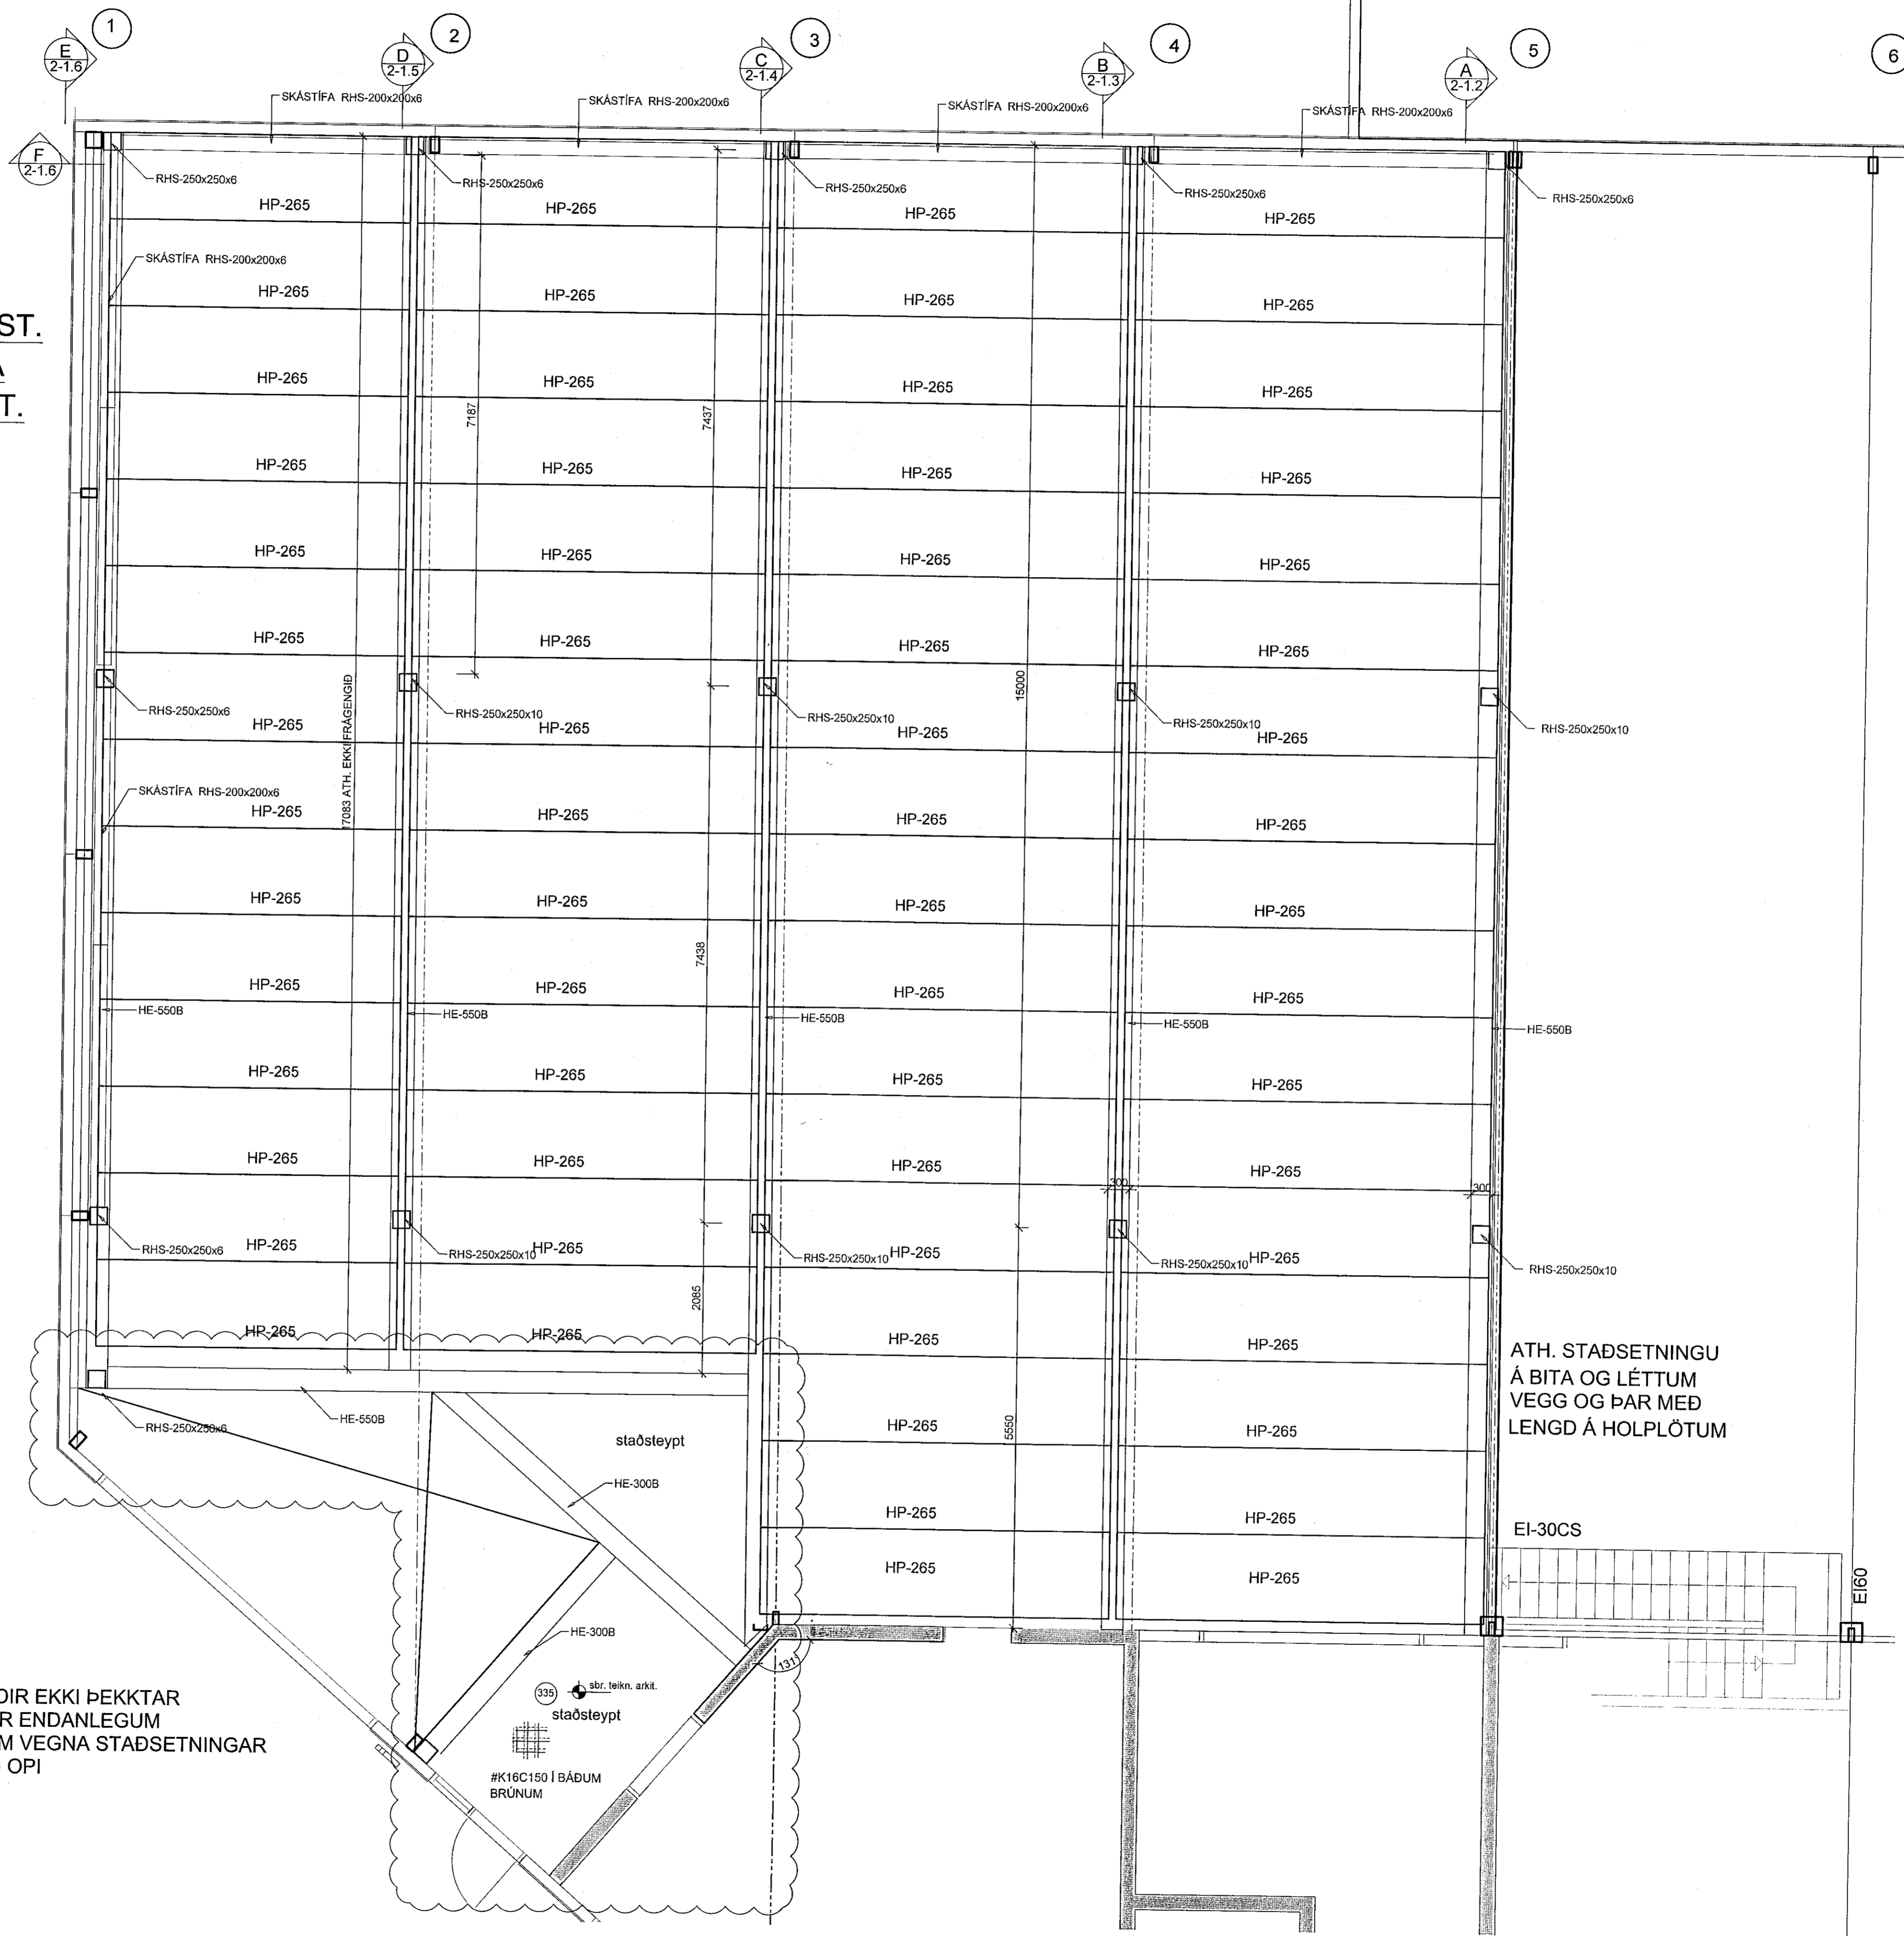

Verkfræðistofa Hauks Ásgeirssonar e.h.f.  
**VHÁ** Suðurlandsbraut 46, 108 Rvk.  
Sími: 897-8132  
e-mail: haukur@vha.is  
www.vha.is  
Kennitala: 560600-3050

Hannað H.Á. Teiknað H.Á. Samþykkt: *Haukur Ásgeirsson*  
Kennitala 301255-4629

**BREIÐHELLA 2**  
HAFNARFIRÐI  
BURÐARVIRKI  
MILLIGÓLF  
GRUNNMYNF MILLIGÓLF

Mkv. 1:50 Teikn. nr. 2-1.1 Verk nr. 03-21

Áritun samráðingarráðgjafar / hönnunarsjóra: Útgáfa Dags.  
H.Á. A JAN 21