




ÖLL MÁL TAKIST Á STAÐNUM ÁÐUR EN SMÍÐI HEFST

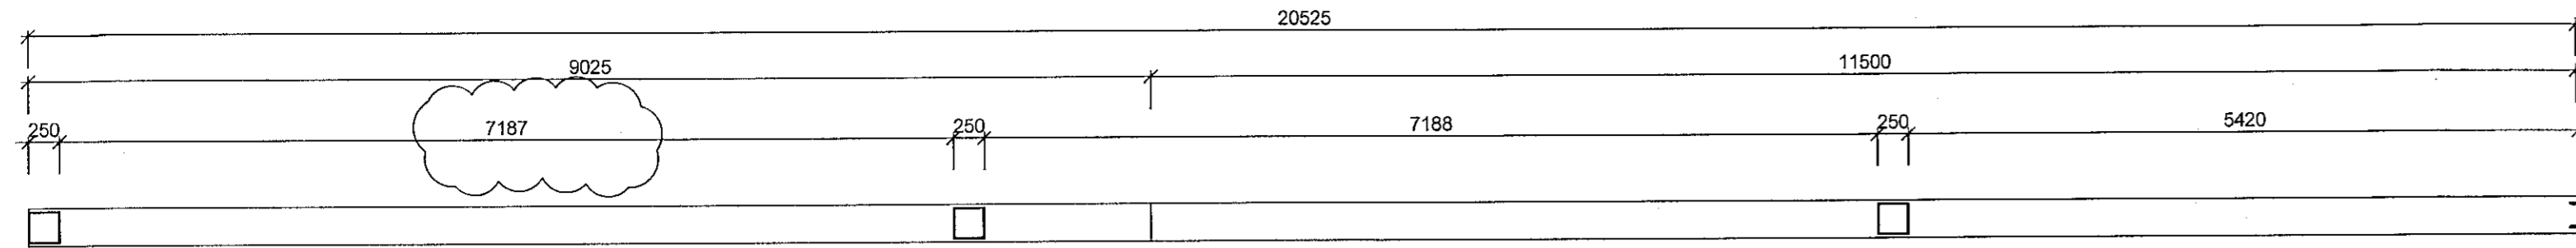

Samþykkt þann  
28. apríl 2021  
E.h. byggingarfulltrúans (Halna) Sigrúnur Steinur Jónsson

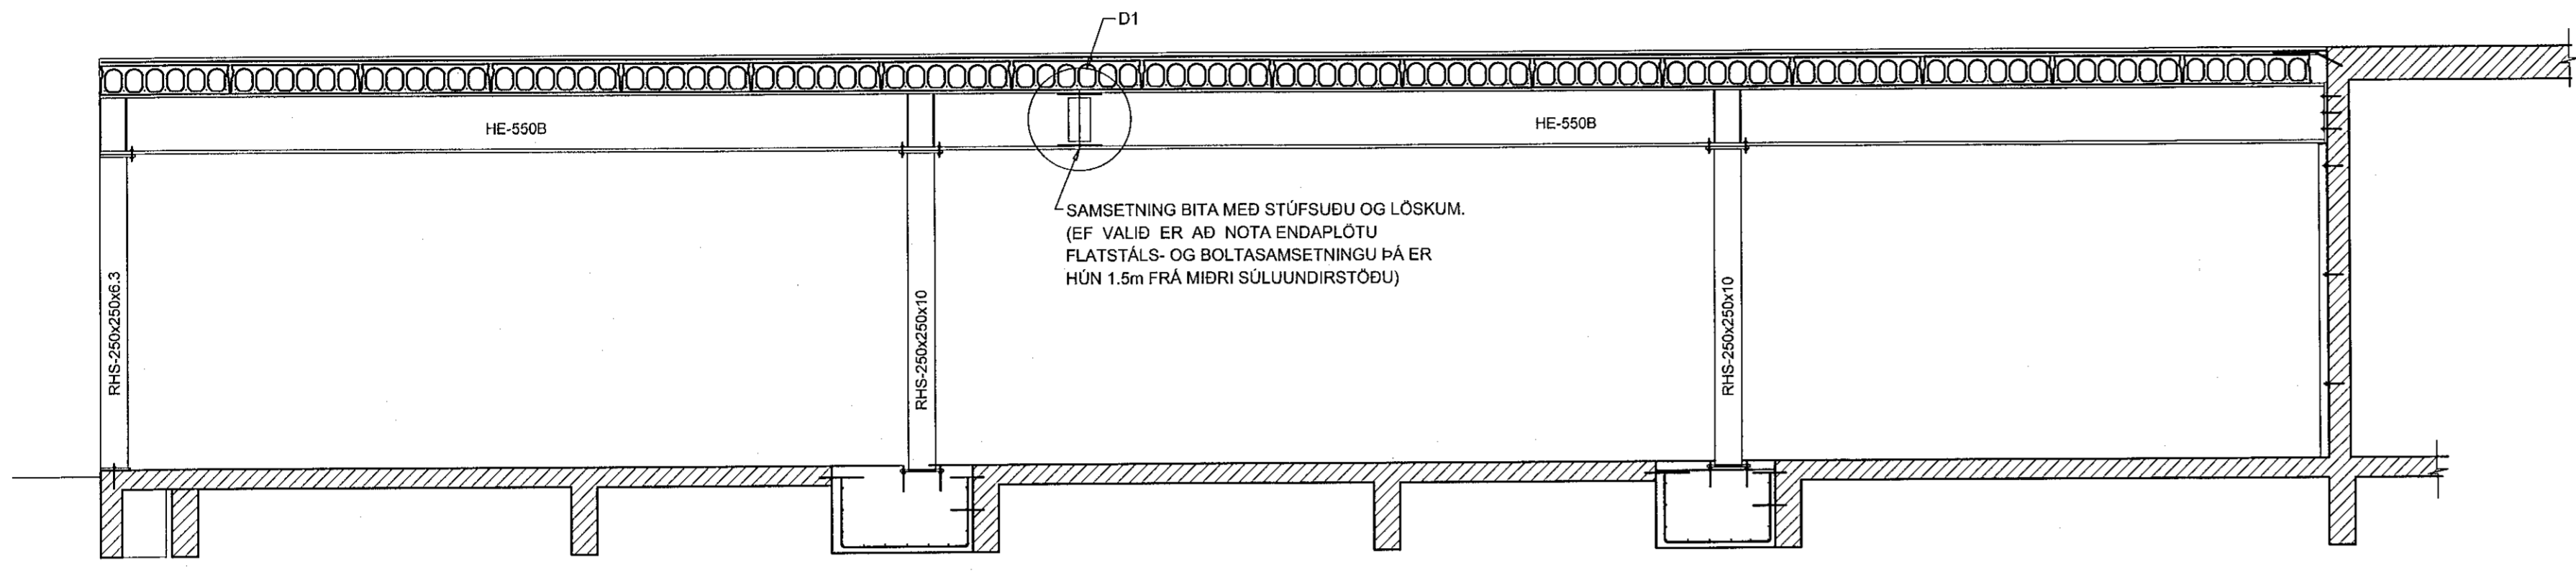

SNID A-A 1:50

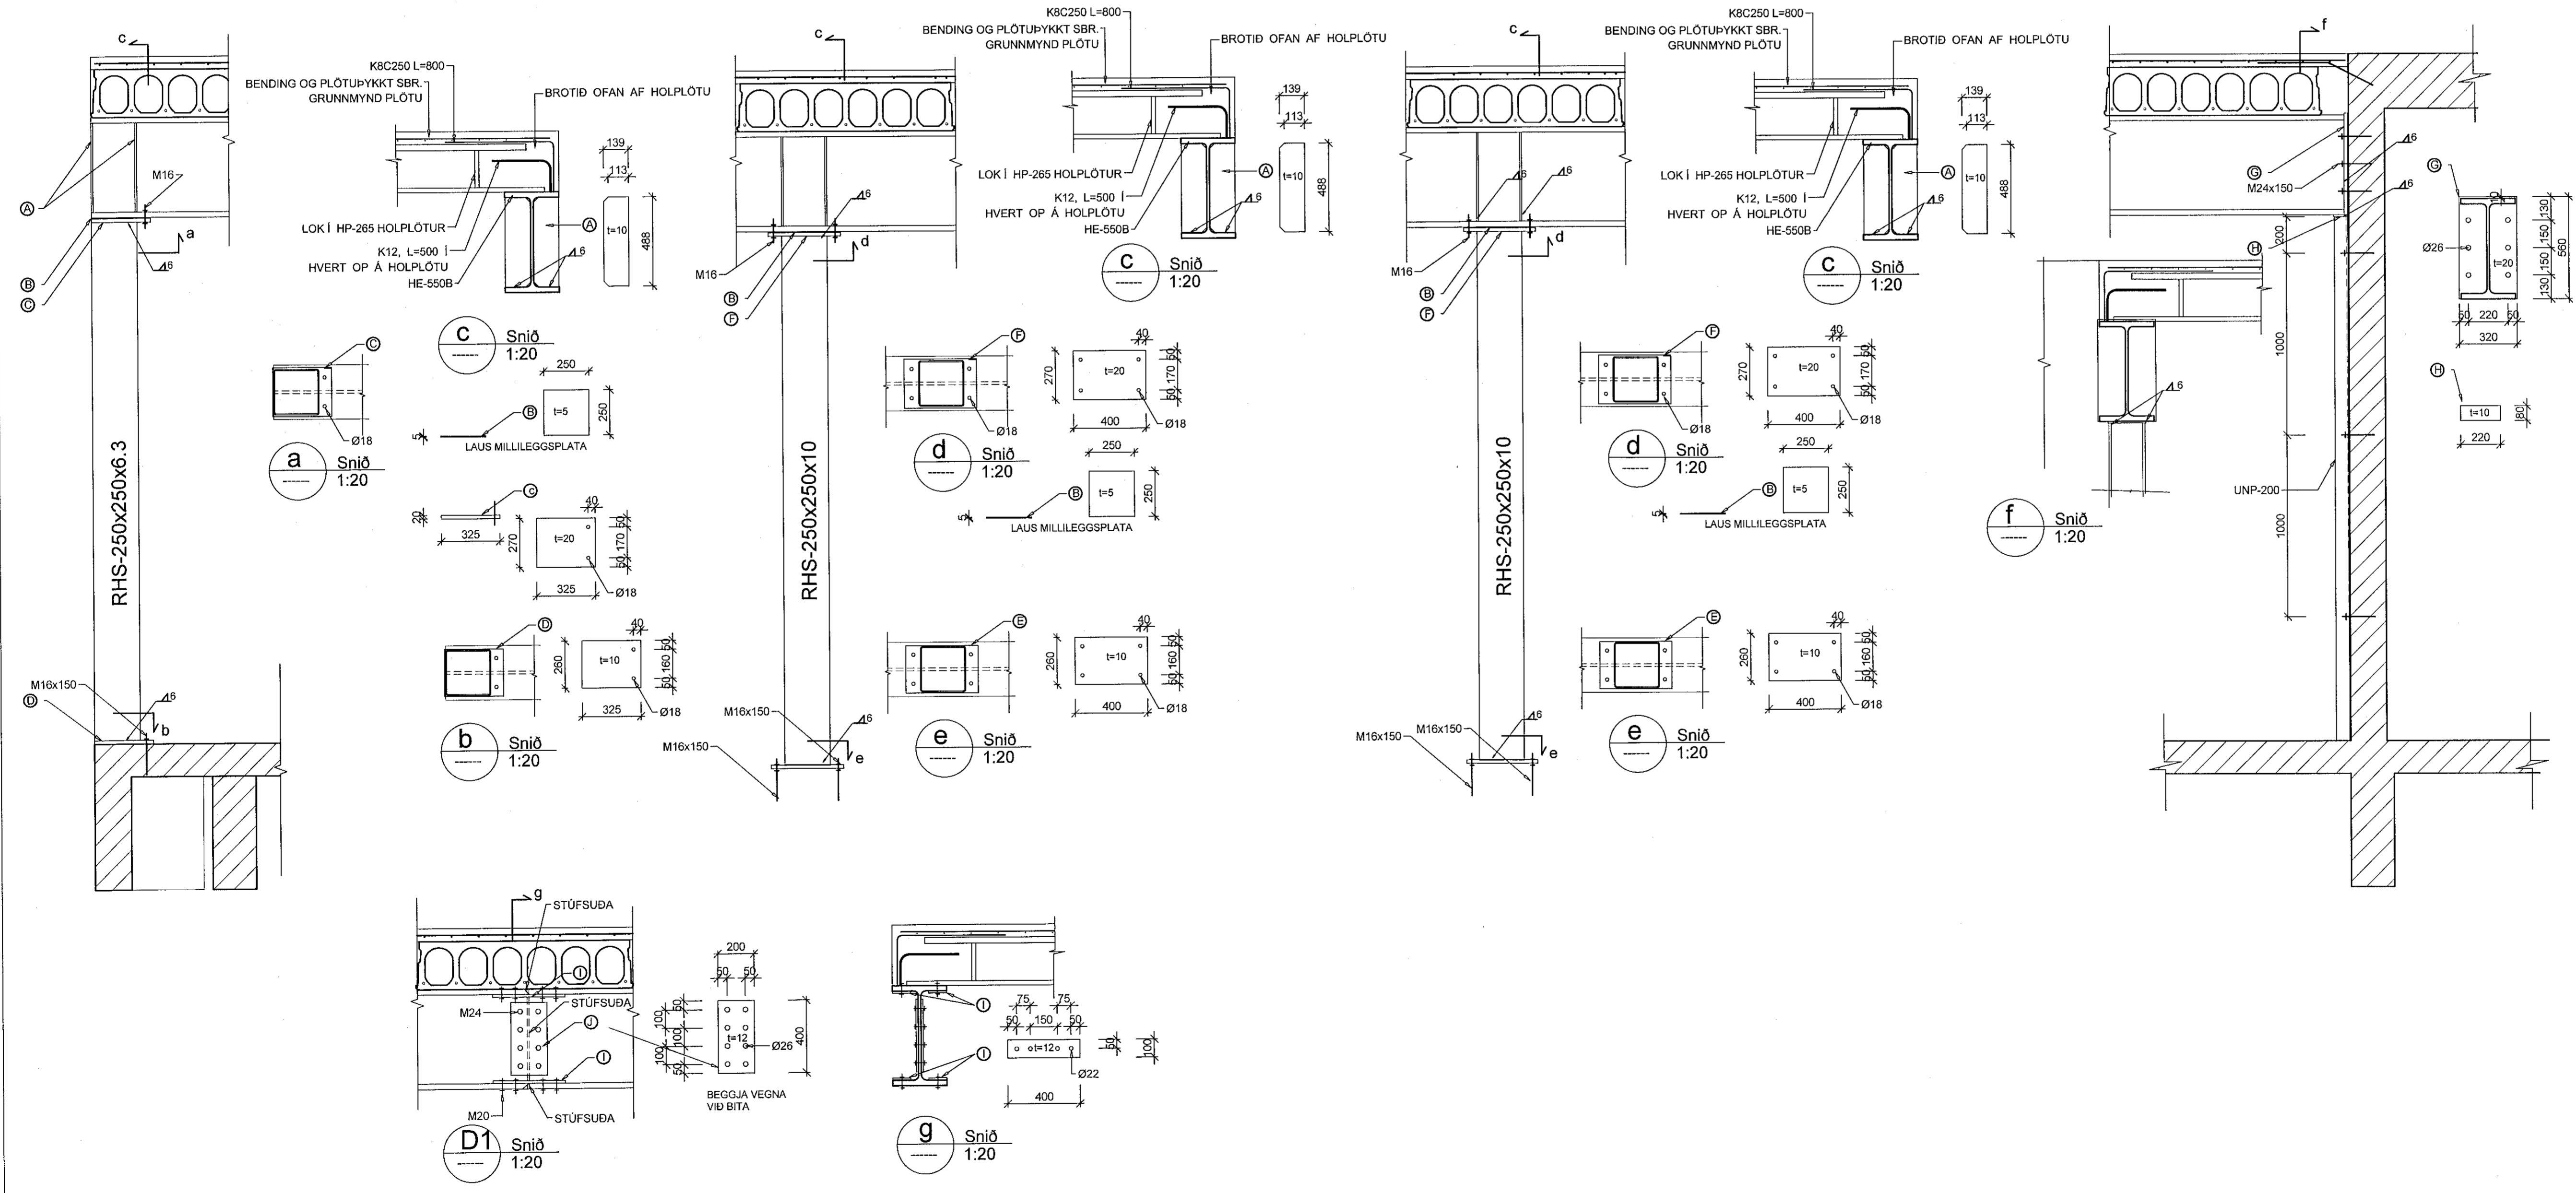

Verkfræðistofa Hauks Ásgeirssonar e.h.f.  
Suðurlandsbraut 46, 108 Rvk.  
Sími: 897-8132  
e-mail: haukur@vha.is  
www.vha.is  
Kennitala: 560600-3050

**VHÁ**

Hannað H.Á. Teiknað H.Á. Samþykkt: *Hanna* Kennitala 301255-4629

**BREIÐHELLA 2**  
HAFNARFIRÐI  
BURÐARVIRKI  
MILLIGÖLF  
BITI Í MÁTLÍNU 5, SNID A-A

Máv. 1:20	Teikn. nr. 2-1.2	Verk nr. 03-21
1:50		

Áritun samræmingarhönnuðar / hönnunarskýrslu: Útgáfa A  
Dagur: JAN 21