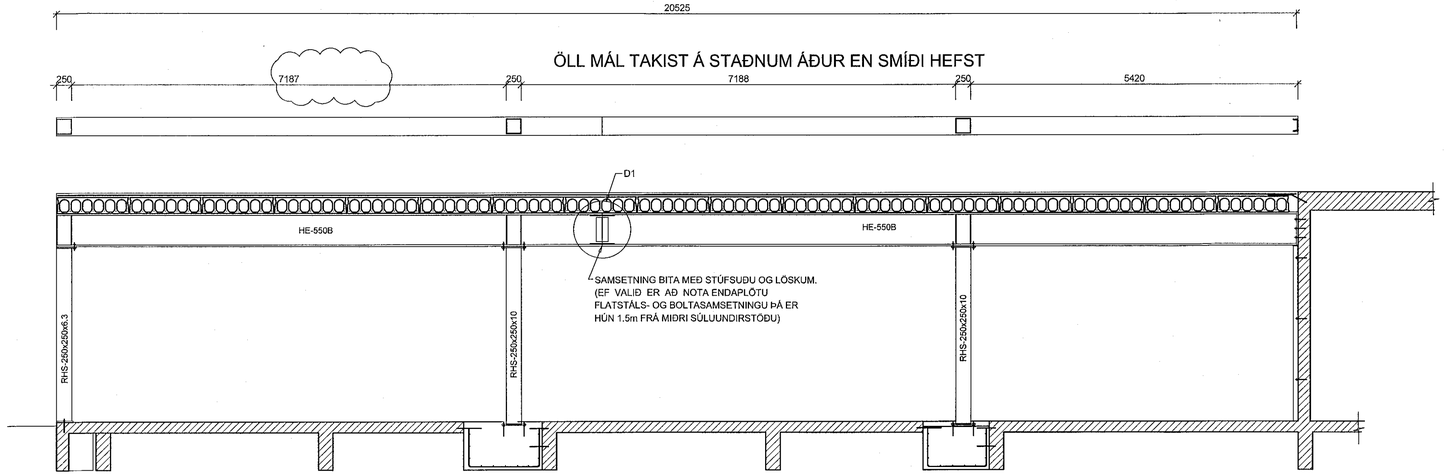

SNIÐ B-B 1:50

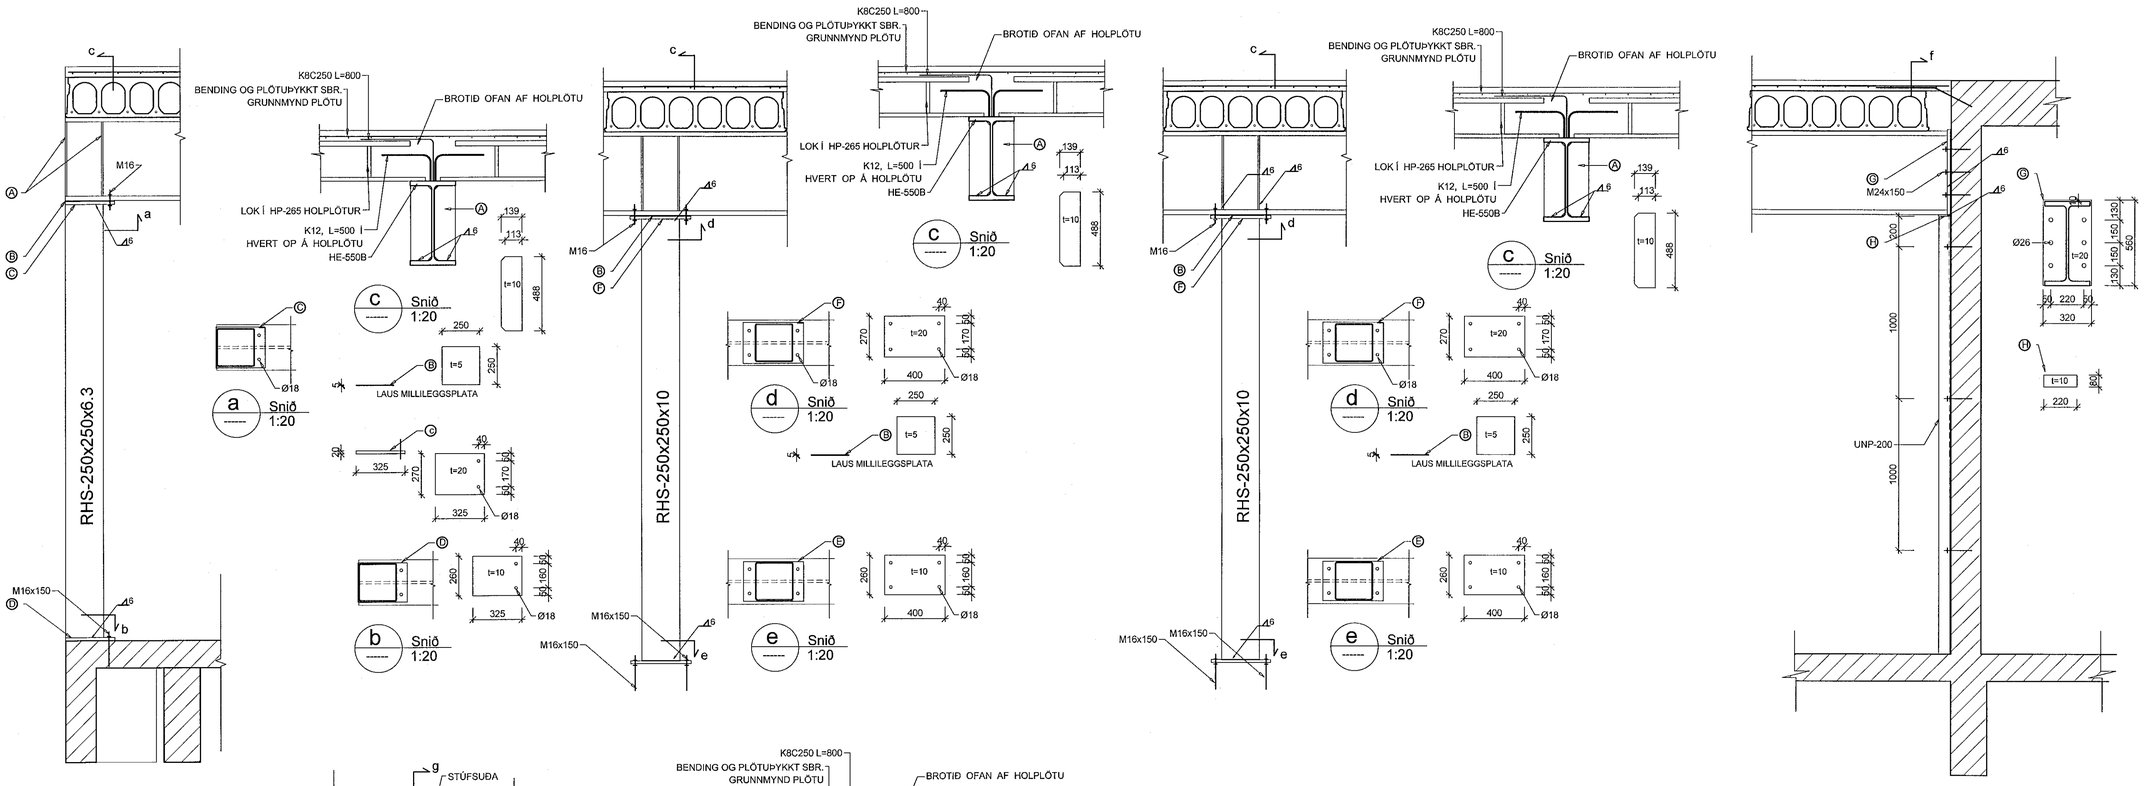

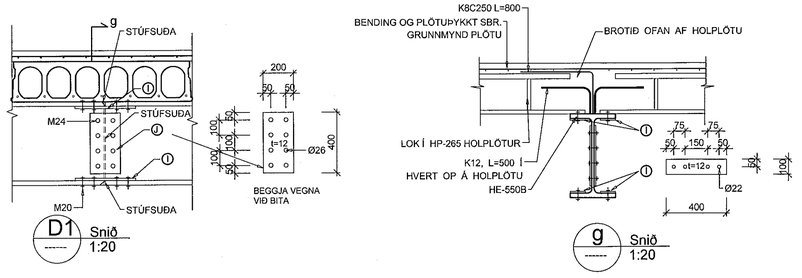

Sampykkt þann
28. april 2021
F.h. byggingarfulltrúans í Hafnarfirði
Sigurður Steinar Jánsson

Verkfræðistofa Hauks Ásgeirssonar e.h.f.
VHÁ
Suðurlandsbraut 46, 108 Rvk.
Sími: 897-8132
e-mail: haukur@vha.is
www.vha.is
Kennitala: 560600-3050

Hannað	Teiknað	Samþykkt:
H.Á.	H.Á,	Kennitala 301255-4629

BREIÐHELLA 2
HAFNARFIRÐI
BURÐARVIRKI
MILLIGÓLF
BITI Í MÁTLÍNU 4, SNIÐ B-B

Mkv.	Teikn. nr.	Verk nr.
1:20 1:50	2-1.3	03-21

Áritun samræmingarhönnuðar / hönnunarstjóra:	Útgáfa	Dags
4. [illegible]	A	JAN 21

G:\2021 VHÁ\Breiðhella 2\Teikningar\Breiðhella 2 2021 03 15 burðarvirki.dwg