



Samþykkt þann
28. apríl 2021
F.h. Ebyggjngarfulltrúans í Hafnarfirði
Sigurður Steinar Jónsson

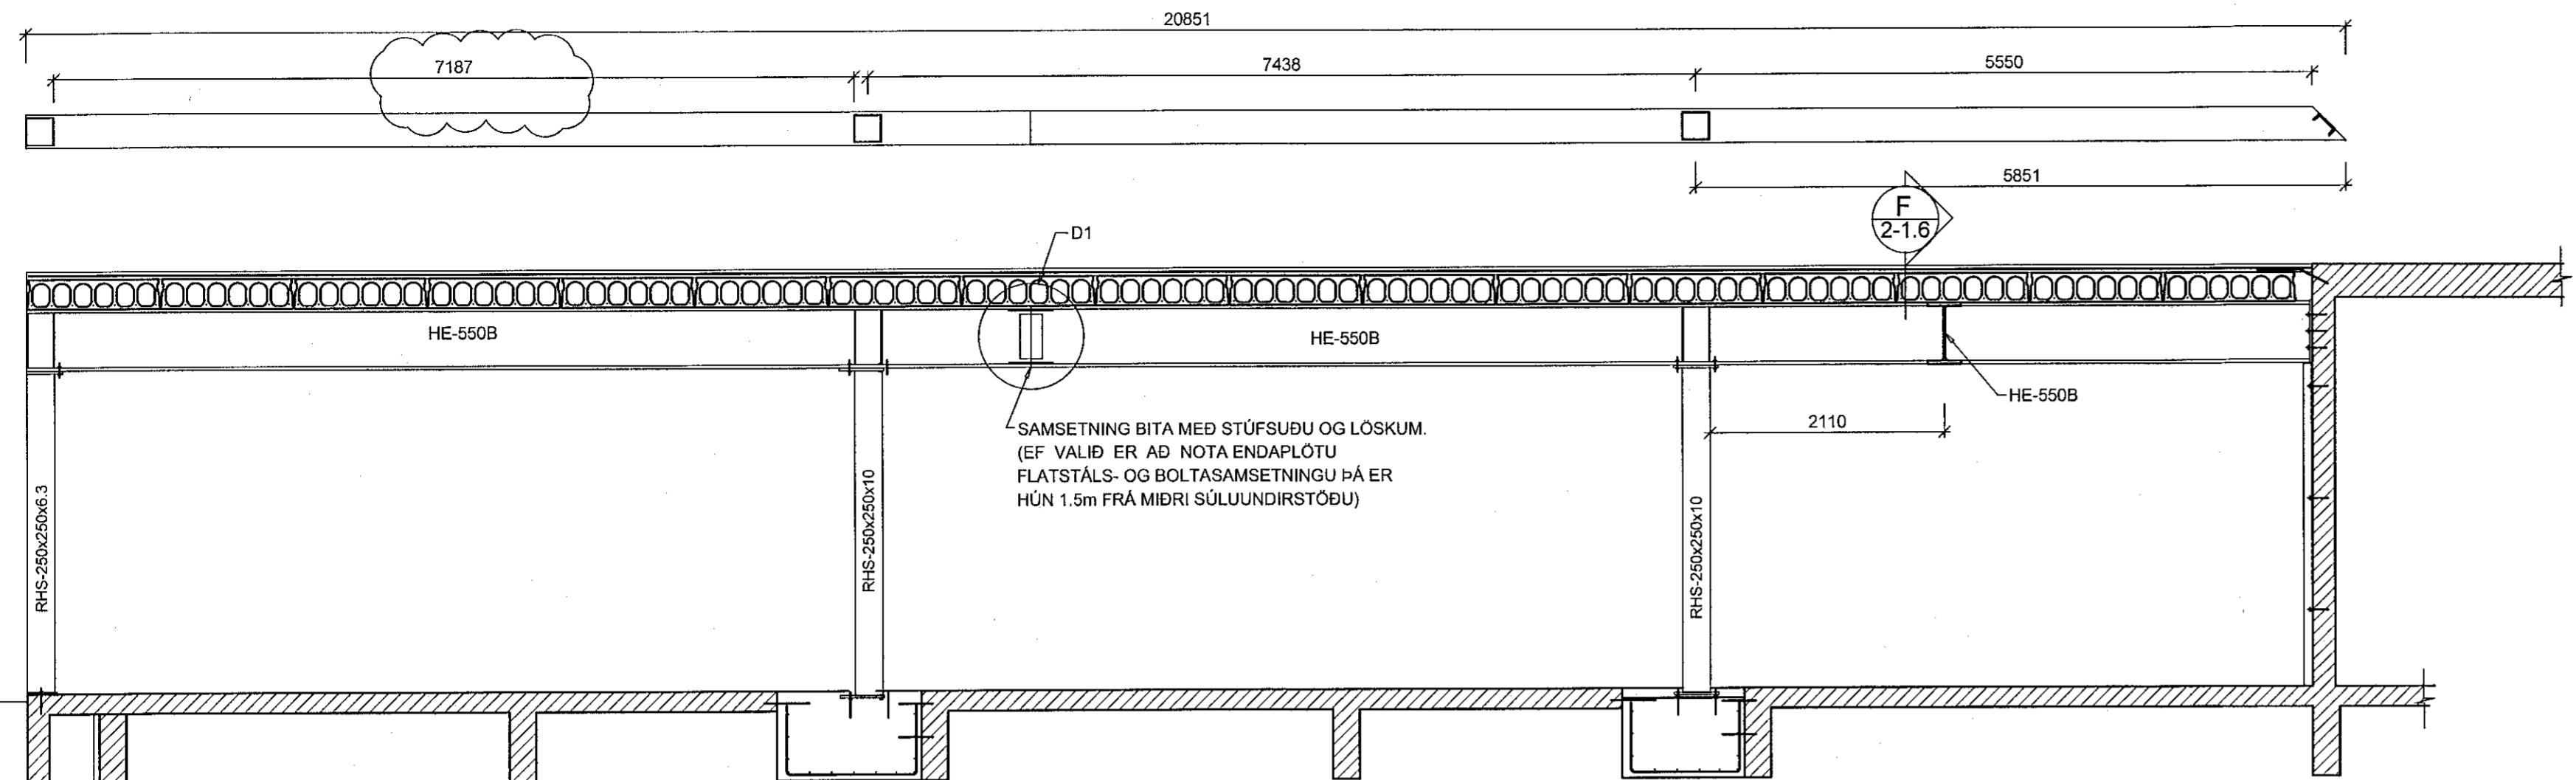

SNIÐ C-C 1:50

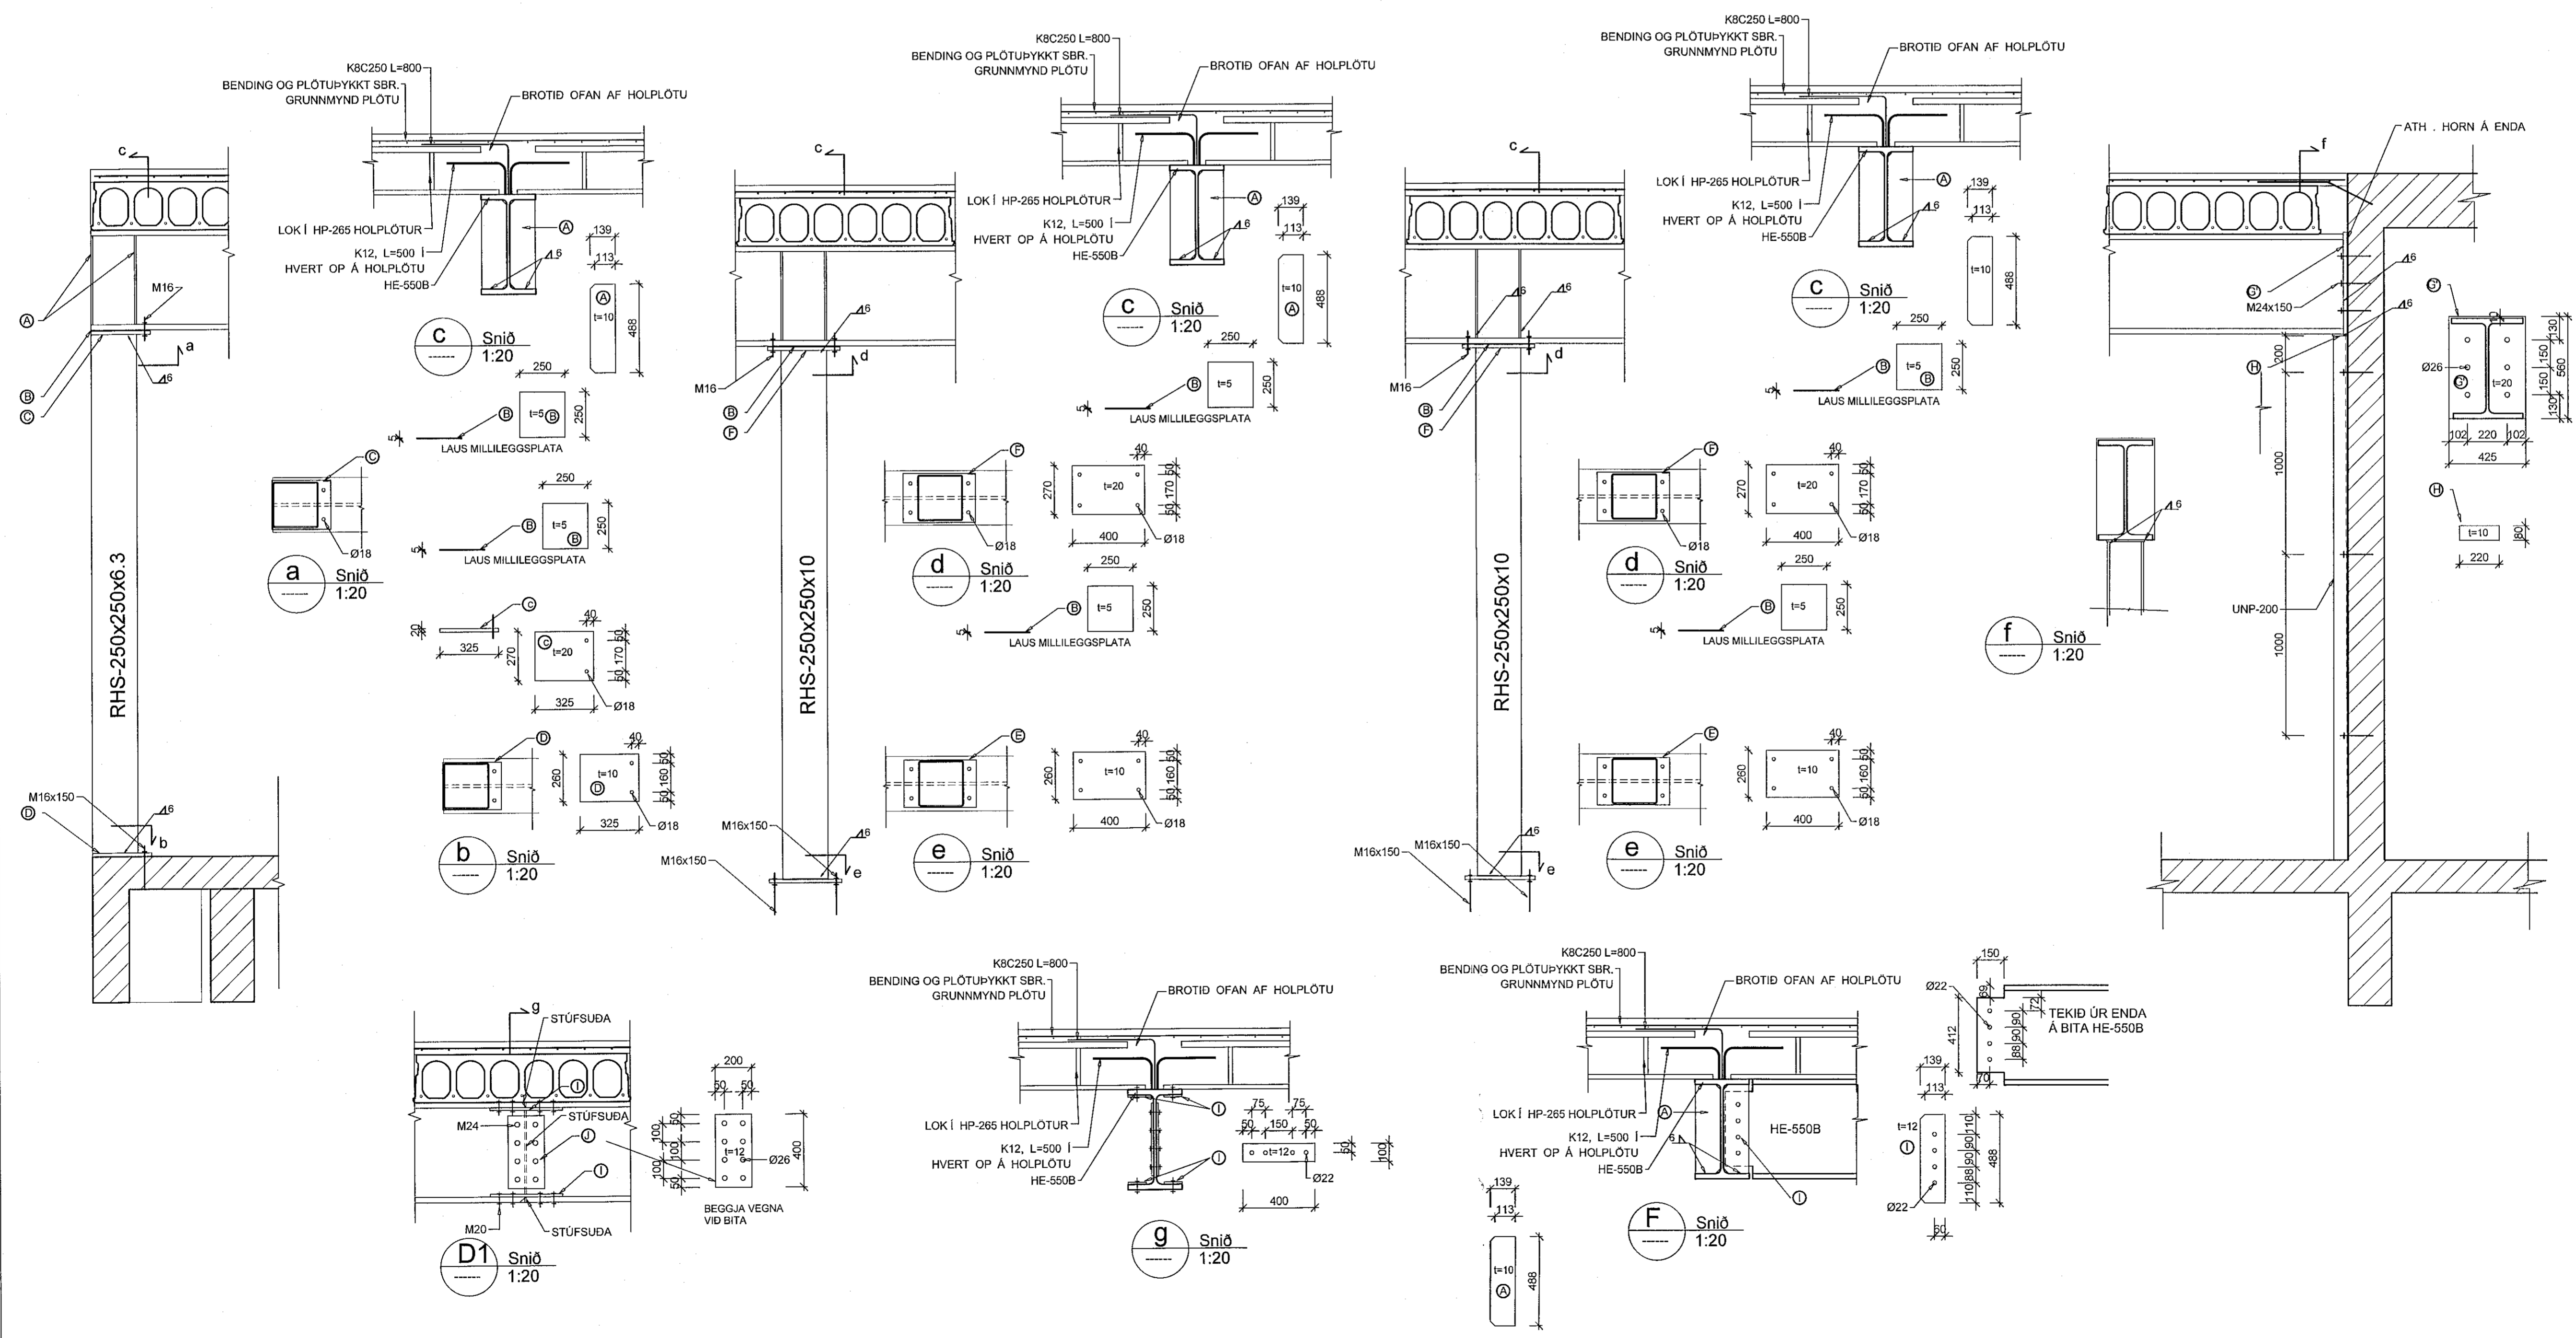

Verkræðistofa Hauks Ásgeirssonar e.h.f.
Suðurlandsbraut 46, 108 Rvk.
Sími: 897-8132
e-mail: haukur@vha.is
www.vha.is
Kennitala: 560600-3050

VHÁ

Hannað H.A. Teiknað H.A. Samþykkt: *[Signature]*
Kennitala 301255-4629

BREIÐHELLA 2
HAFNARFIRÐI
BURDARVIRKI
MILLIGÓLF
BITI Í MÁTLÍNU 3, SNIÐ C-C

Mkv. 1:20	Teikn. nr. 2-1.4	Verk nr. 03-21
1:50		

Áritun samræmingarhönnuðar / hönnunarstjóra: *[Signature]* Útgáfa Dags: A JAN/21

© 2021 VHA Breiðhella 2. Ebyggjngarfulltrúan 2. 2021 03 15 burdarvirki