



Samykkkt þunn
28. apríl 2021
F.H. byggingarfulltrúars í Hafnarfirði
Sigurður Steinar Jonsson

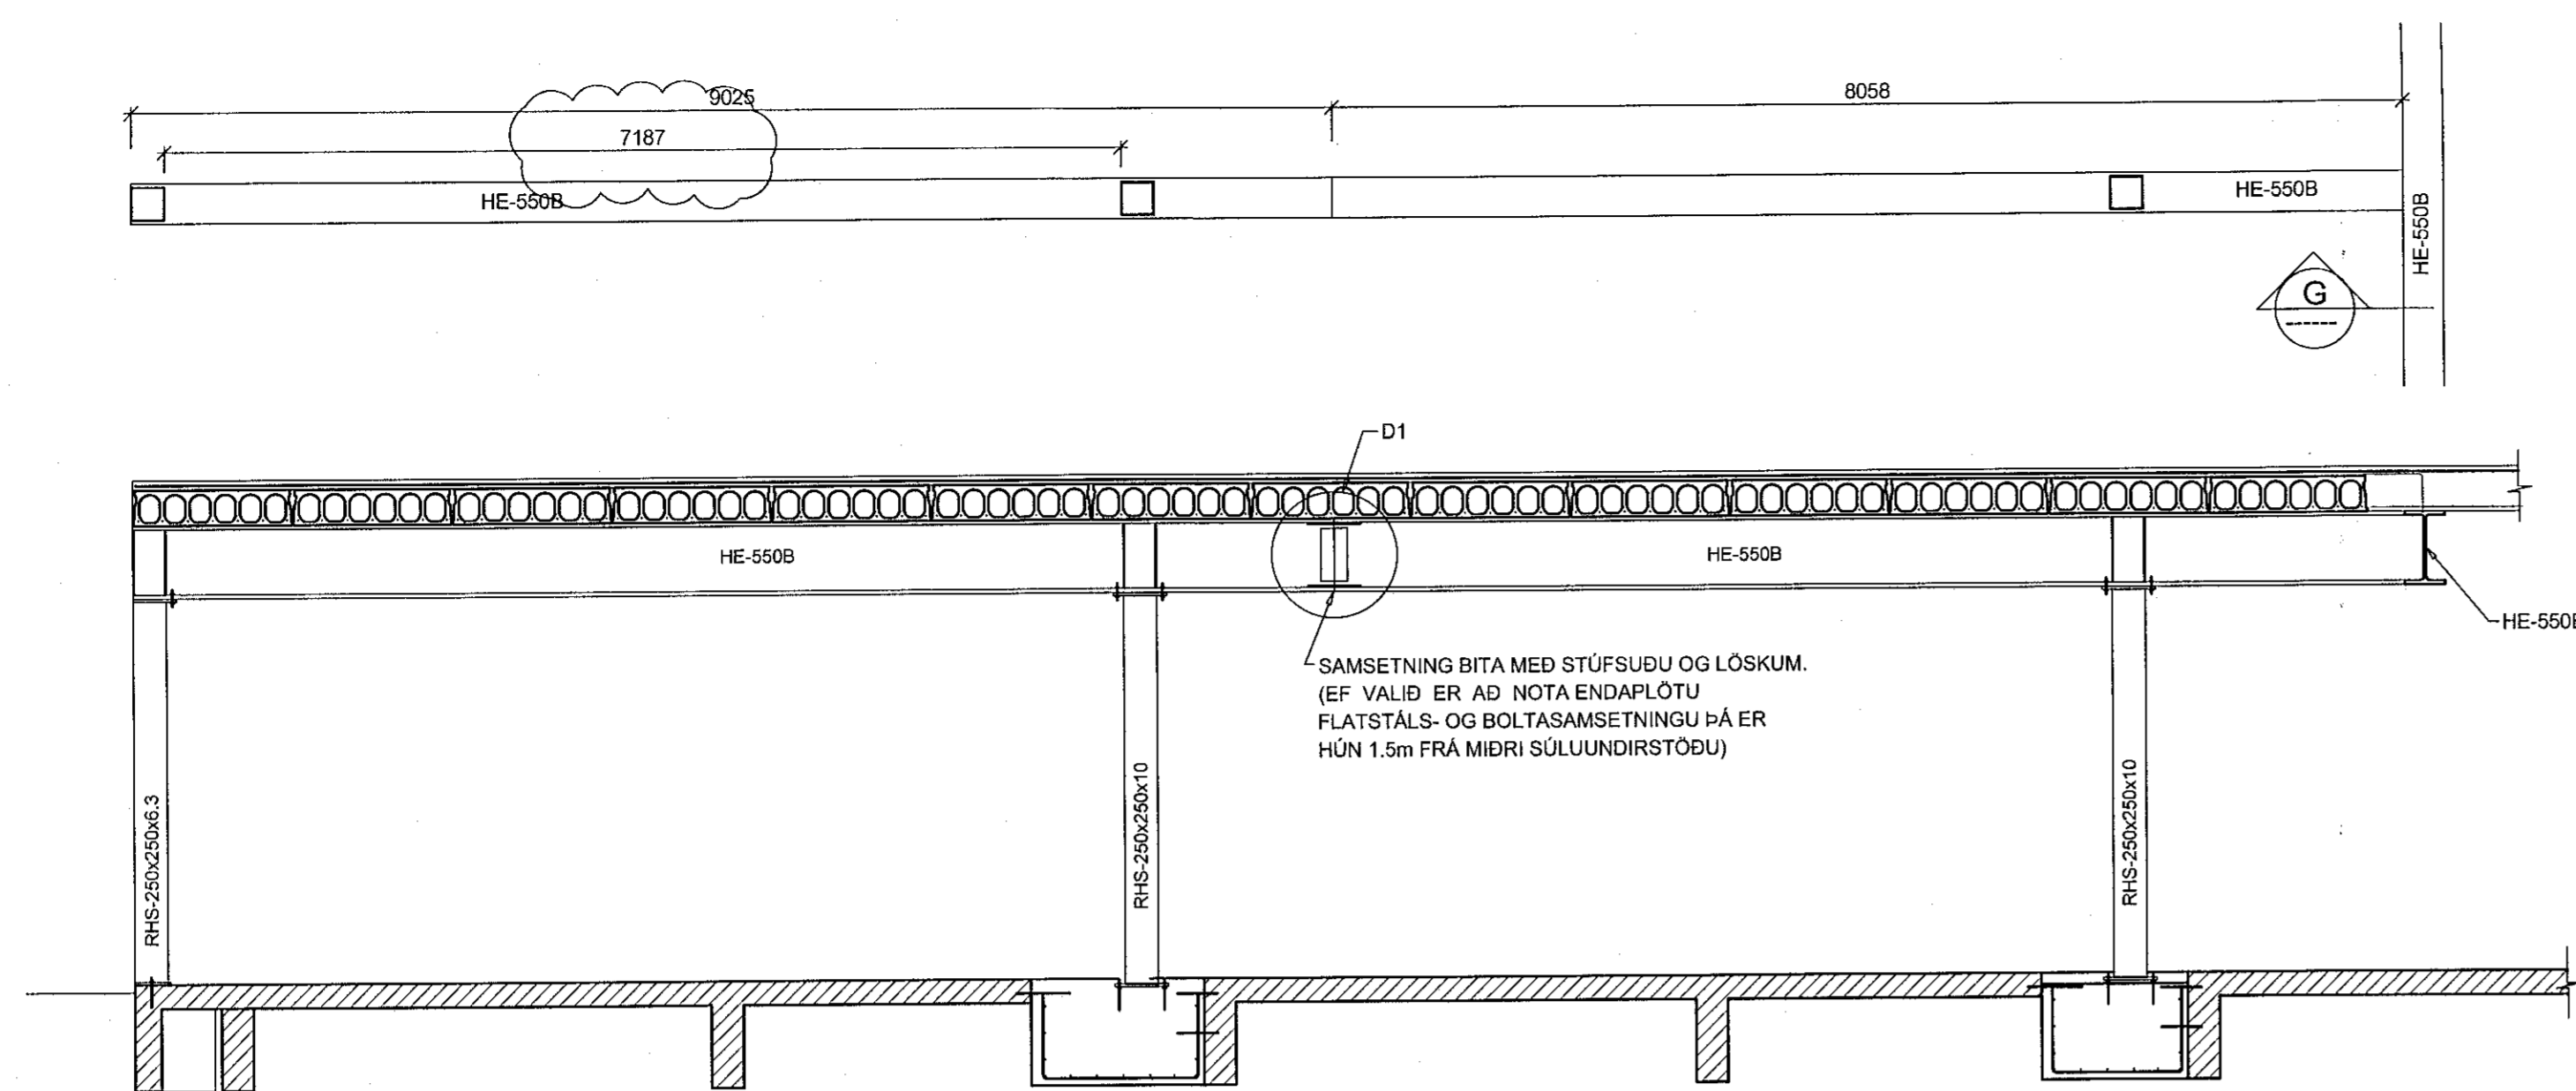

SNÍÐ D-D 1:50

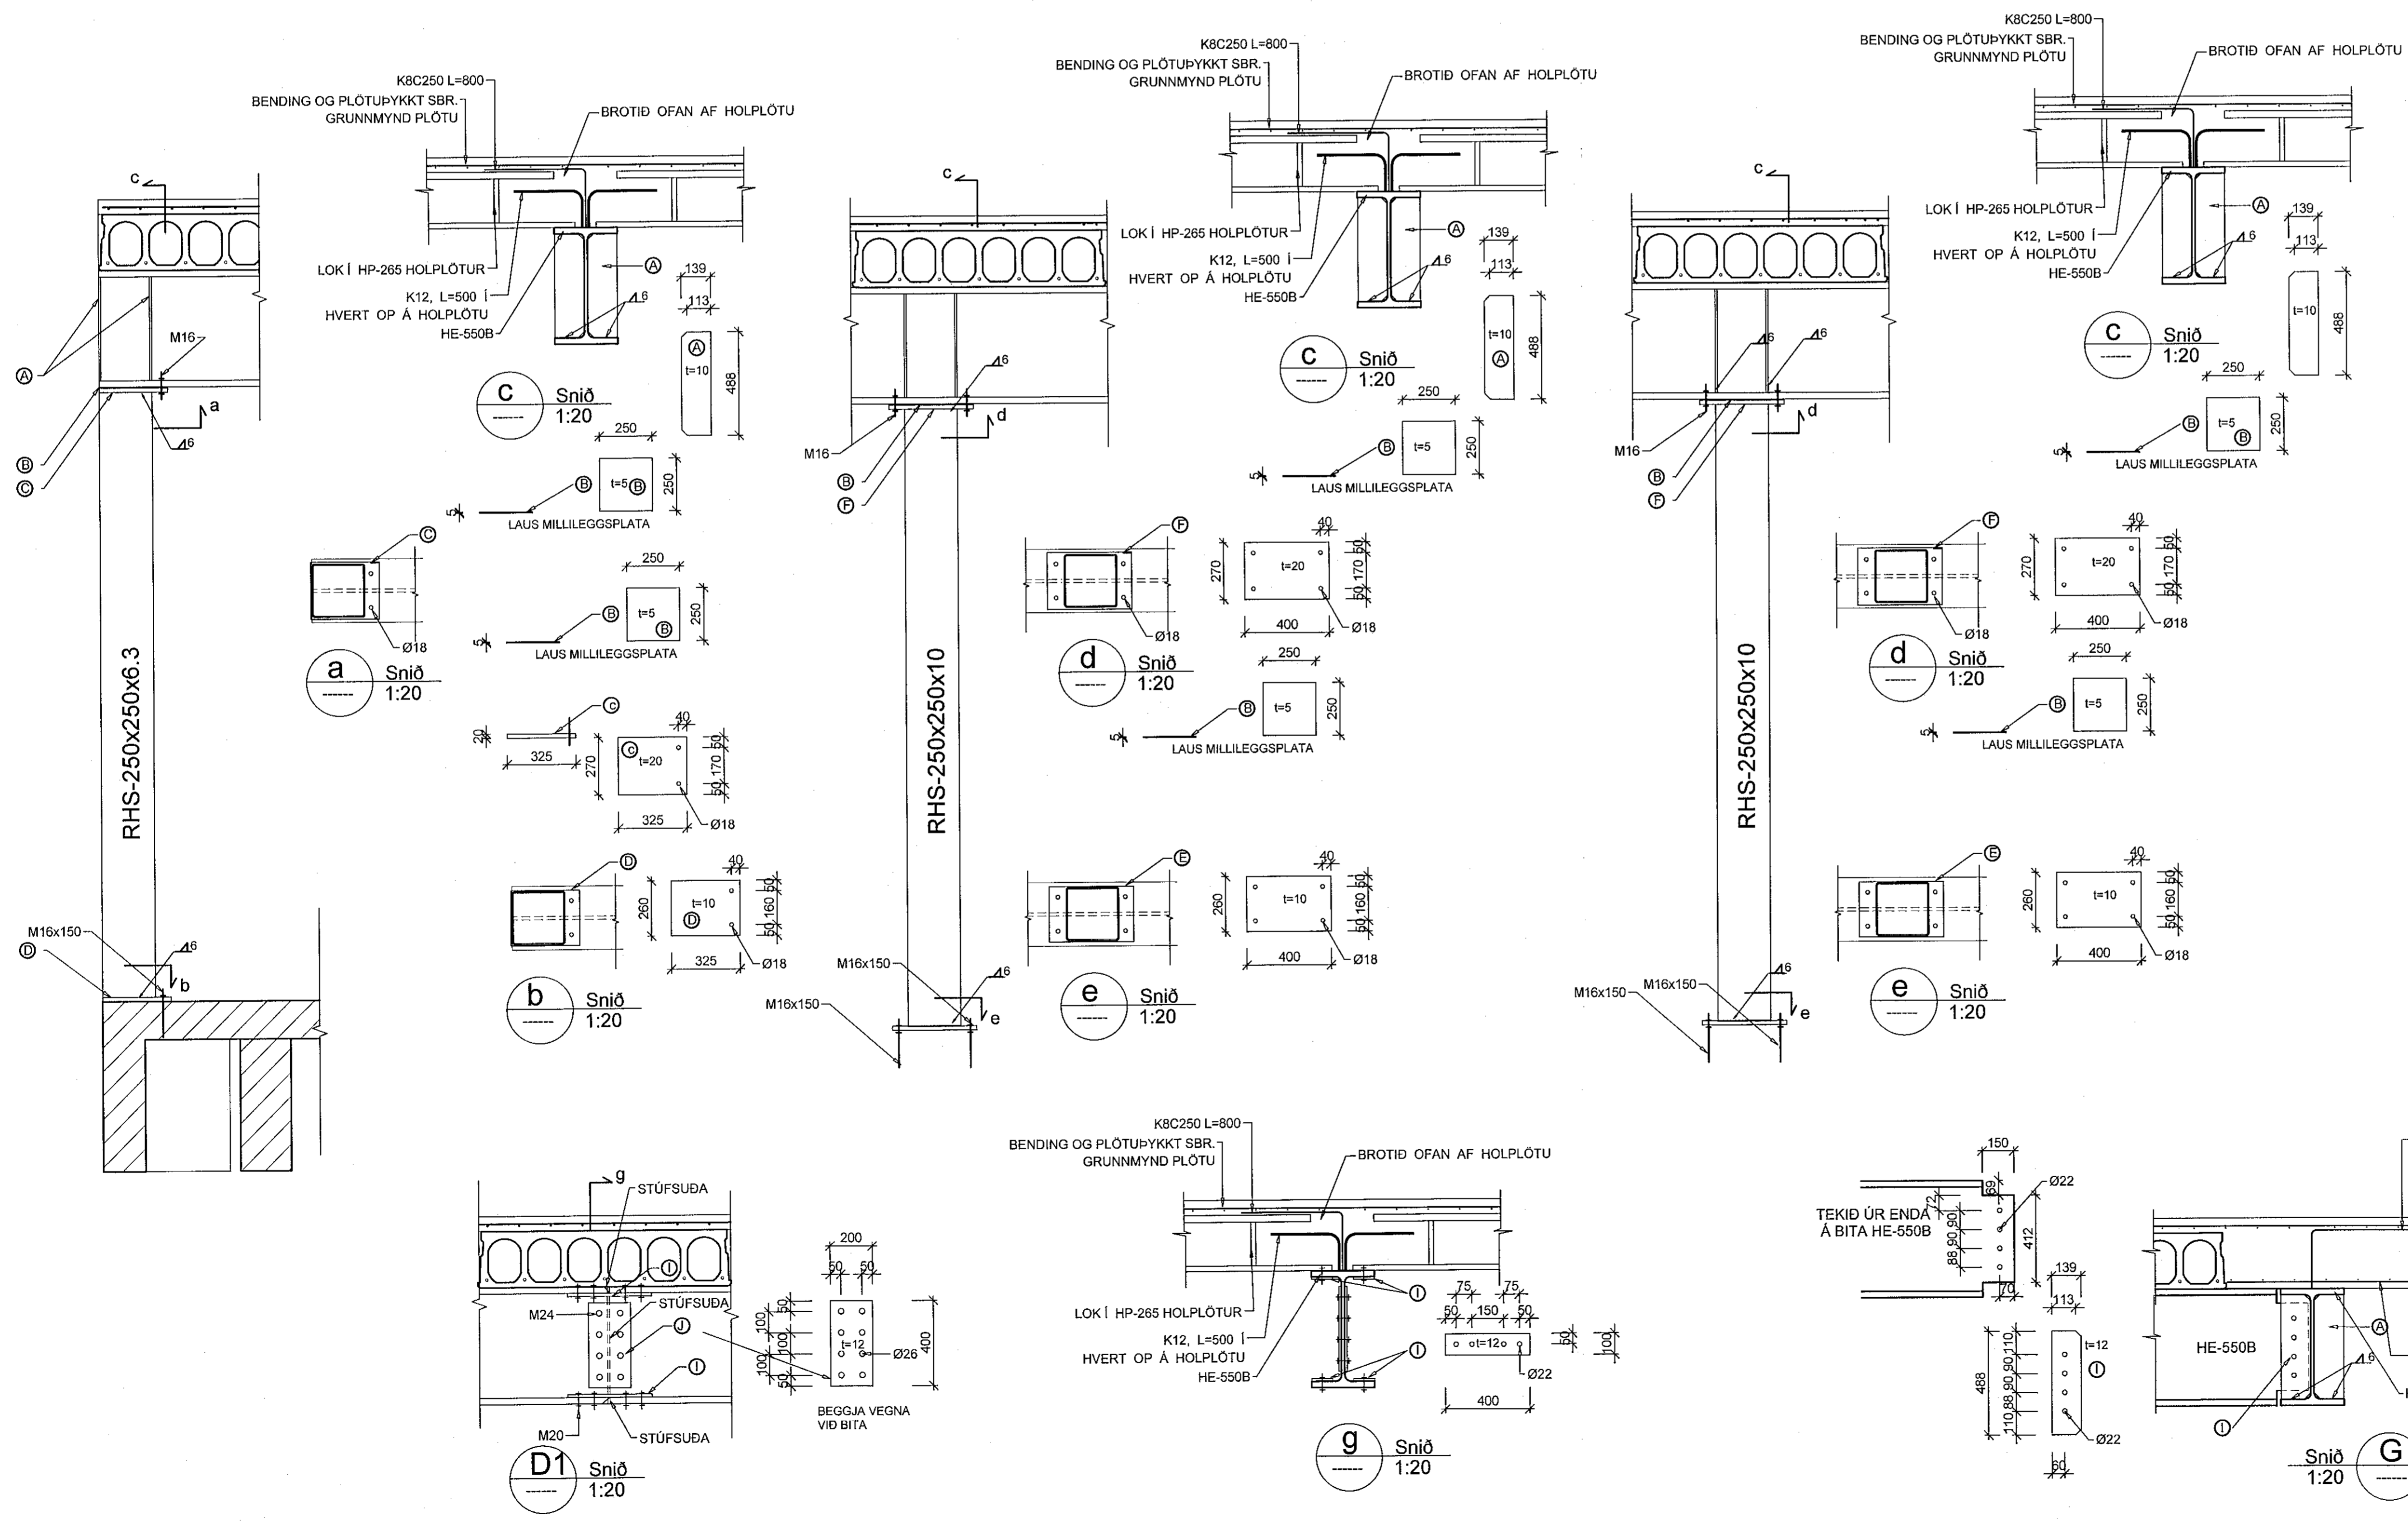

Verkfræðistofa Hauks Ásgeirssonar e.h.f.
Suðurlandsbraut 46, 108 Rvk.
Sími: 897-8132
e-mail: haukur@vha.is
www.vha.is
Kennitala: 560600-3050

VHÁ

Hannað H.Á.	Teiknað H.Á.	Samþykkt: Kennitala 301255-4629
BREIÐHELLA 2 HAFNARFIRÐI BURÐARVIRKI MILLIGÖLF BITI Í MÁTLINU 2, SNÍÐ D-D		
Mkv. 1:20 1:50	Teikn. nr. 2-1.5	Verk nr. 03-21
Ártnun samræmingarhönnuðar / hönnunarskjóra:		Útgáfa Daga A JAN 21

