




SJÁ GRUNNMYND 0104 FYRIR FRAMHALD

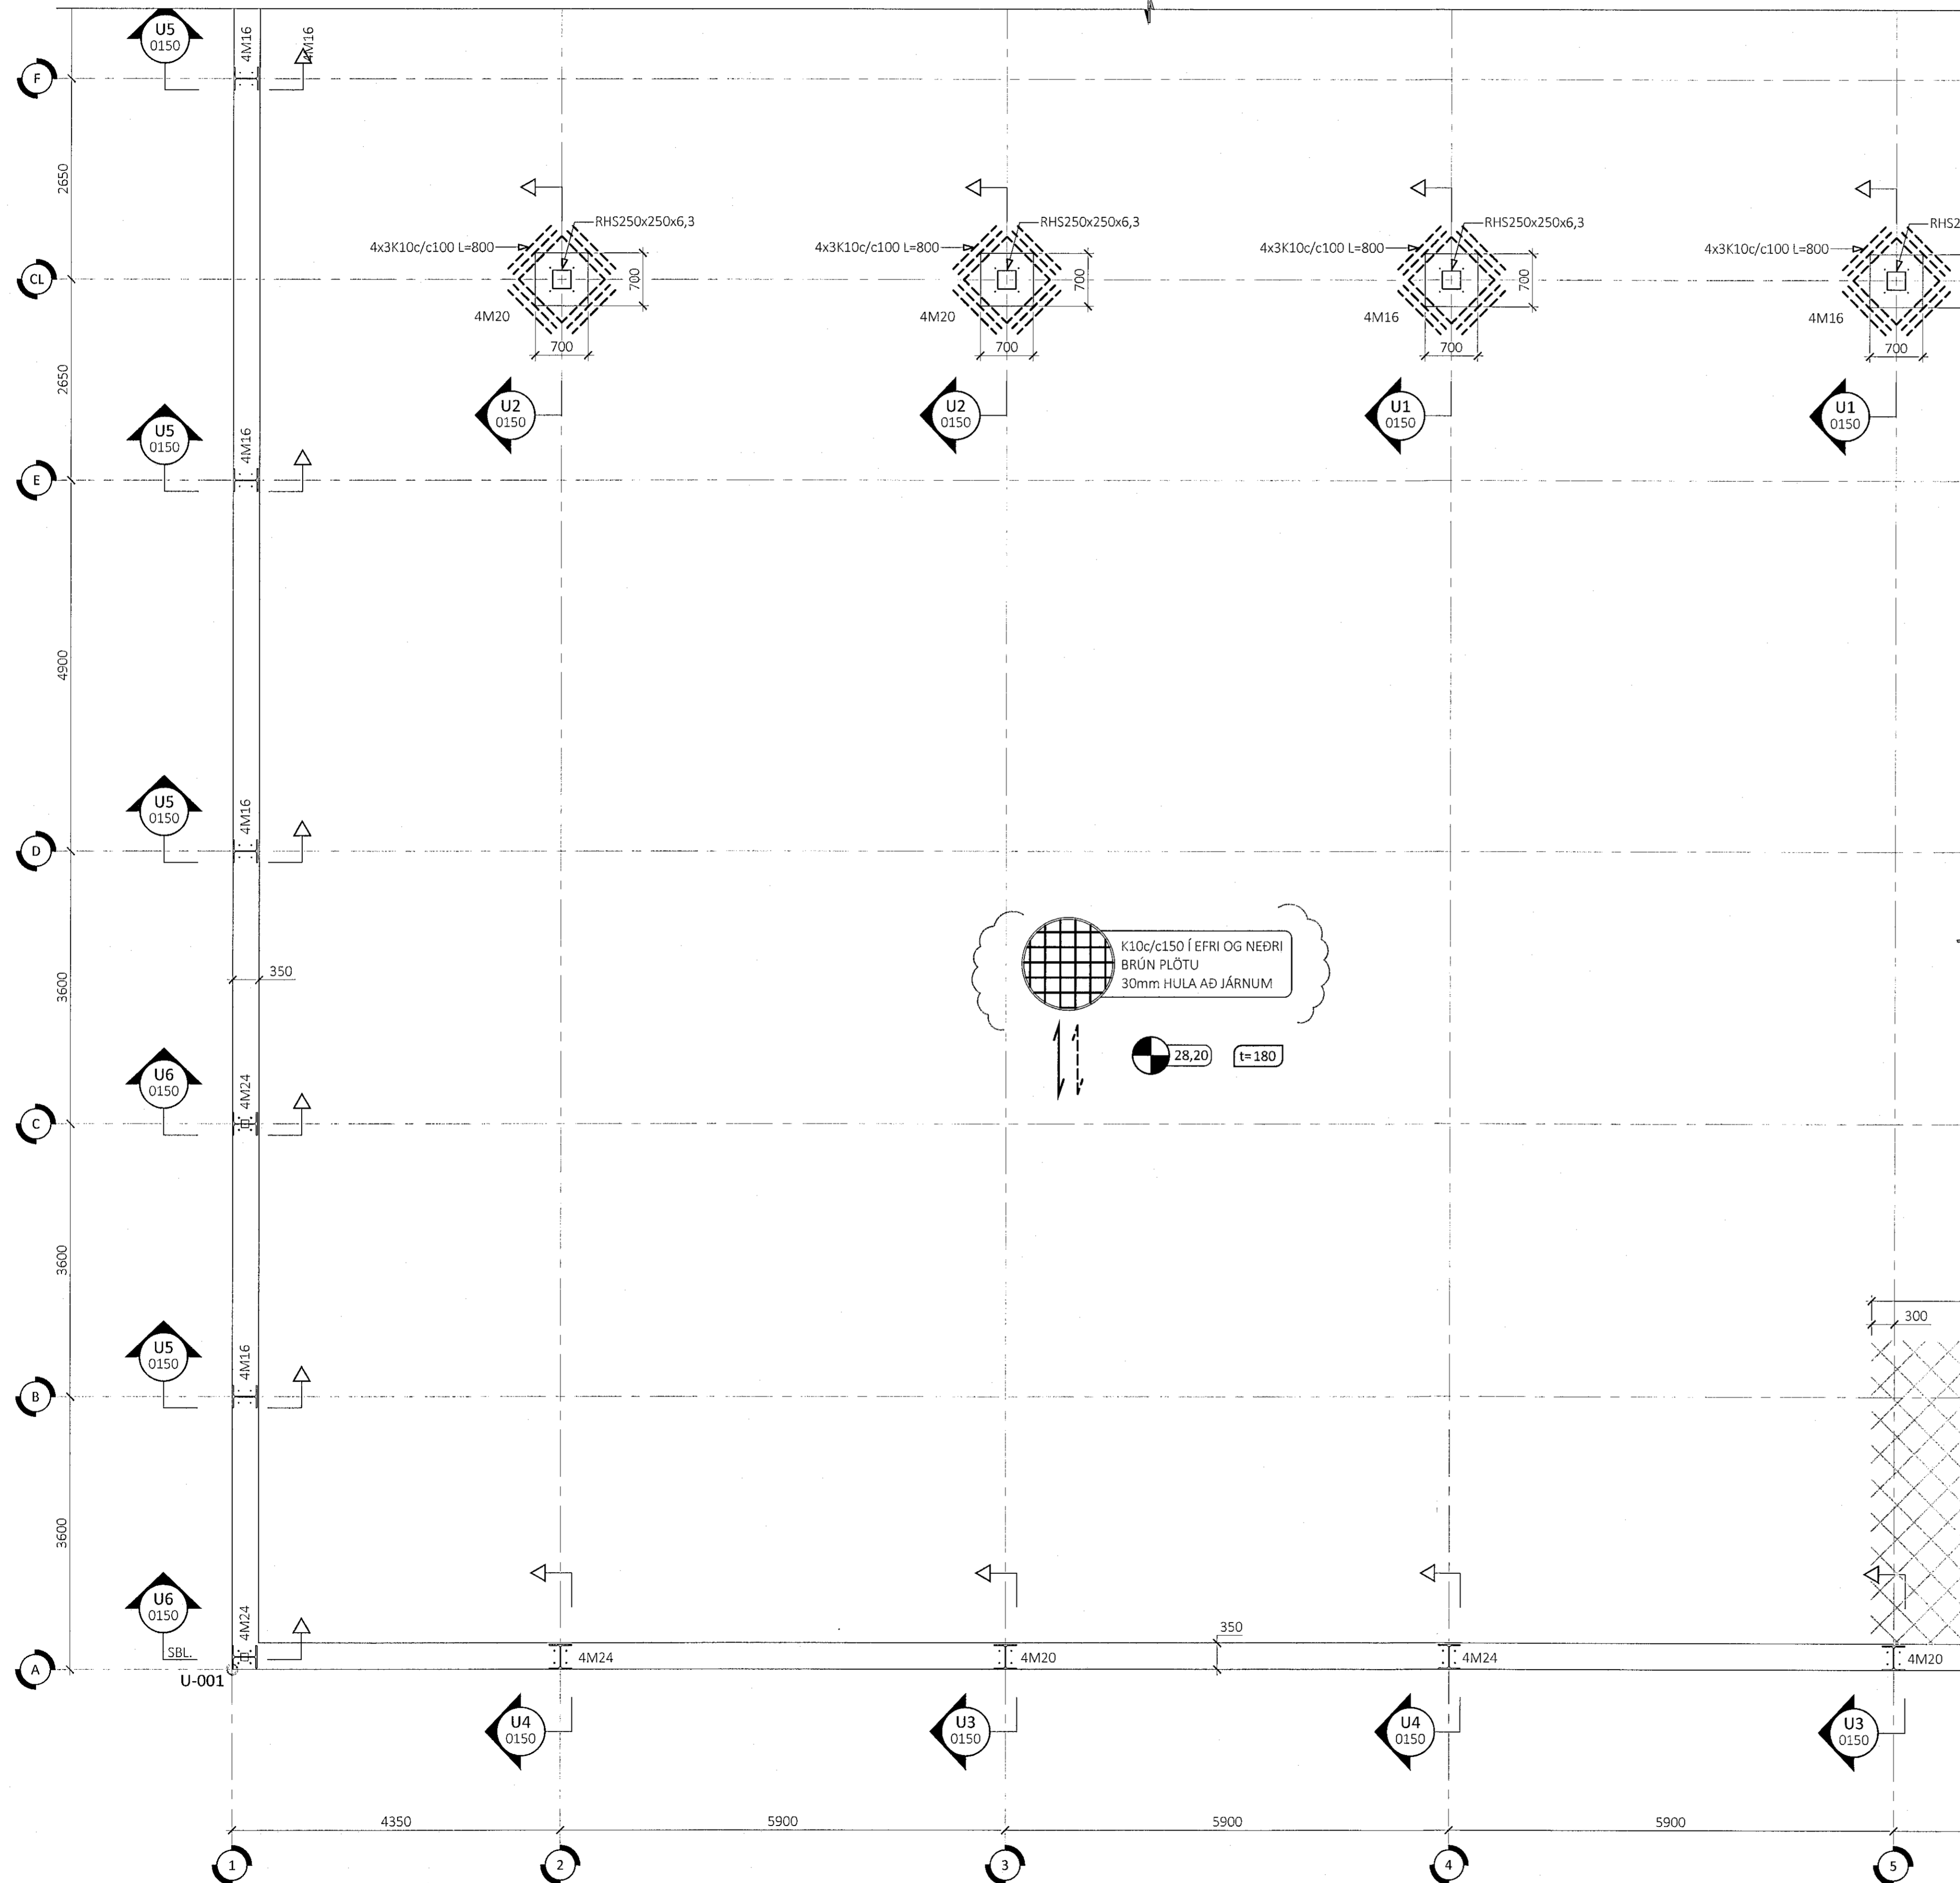

K10c/c150 Í EFRI OG NEDRI BRÚN PLÖTU  
30mm HULA AÐ JÁRNUM

28,20 t=180

SJÁ GRUNNMYND 0102 FYRIR FRAMHALD

ÁRITUN BYGGINGARFULLTRÚA


**Sampylt hann**  
20. MAI 2021  
Byggingarfulltrúin er gefin til  
Hanna Verkfræðistofa

ÁRITUN HÖNNUNARSTJÓRA

17. MAI 2021  
Sigrún Sigrúnardóttir

- ALMENNAR SKÝRINGAR:
- SJÁ FLEIRI ALMENNAR SKÝRINGAR Á TEIKNINGU 0000
  - ÖLL MÁL ERU Í MILLIMETURUM, EN KÓTAR OG HNIT ERU Í METURUM
  - BYGGINGIN ER GRUNDUÐ Á KLÖPP. LEYFLEGT ÁLAG Á KLÖPP ER 1MPa
  - SJÁ ÞJÖPPUNARKRÖFUR Á FYLINGU UNDIR BOTNPLÖTU Á TEIKNINGU 0000
  - SJÁ TEIKNINGAR FRÁ RAFLAGNAHÖNNUÐI FYRIR SÖKKULSKAUT
  - SJÁ TEIKNINGAR FRÁ LAGNAHÖNNUÐI FYRIR NIÐURFÖLL Í BOTNPLÖTU OG GÖT Í SÖKKLA

- TÁKN:
- U-XXX HNITAPUNKTUR FYRIR STEYPTAR UNDIRSTÖÐUR
  - BENDING Í NEDRI BRÚN PLÖTU
  - - - - BENDING Í EFRI BRÚN PLÖTU

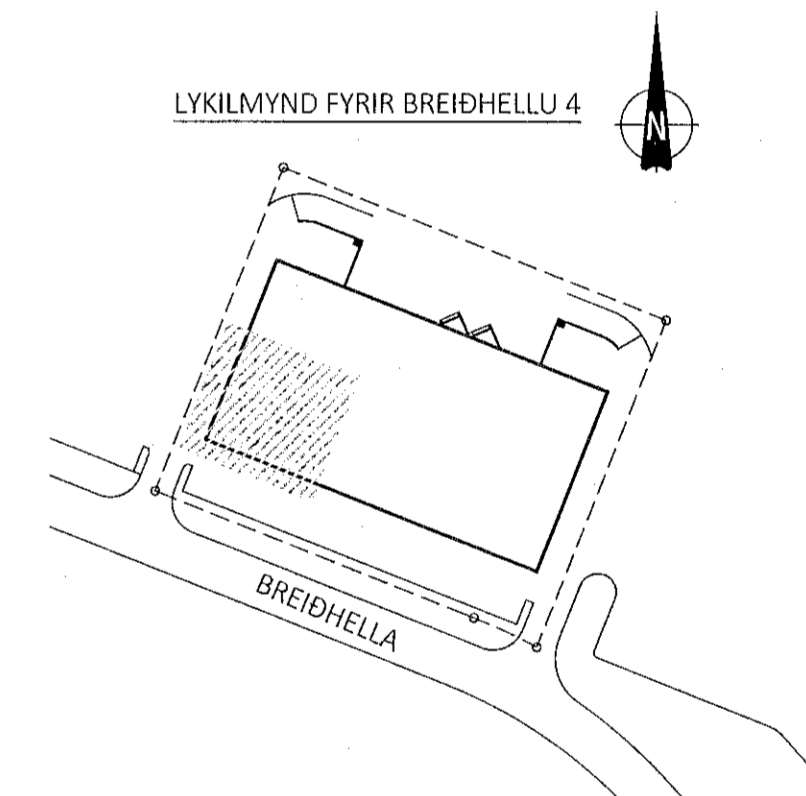

A 16.03.2021 JÁRNABENDINGU Í BOTNPLÖTU BREYTT  
ÚTG. DAGS. SKÝRING

**BREIÐHELLA 4** LAGERHÚSNÆÐI  
HAFNARFIRÐI

BURÐARVIRKI UNDIRSTÖÐUR  
GRUNNMYND - HLUTI 1

SAMPYKKT: KENNITALA:  
Hann Dinnarséttir 070970-4149

DAGS. ÚTGÁFU: 29.12.2020 HÖNNUNUR: HE  
DAGS. BREYTT: 16.03.2021 FYRIRFARID AF: E5

MÆLIKVARDI: 1:50

**HANNA** 19023 0101 A  
VERKFRÆÐISTOFA VERKNR. NÚMÉR ÚTG.

ÁRMÚLA 4-6 108, REYKJAVÍK KT. 631216-0480 Sími: 771-5252  
hannaverkis.is hrund@hannaverkis.is