


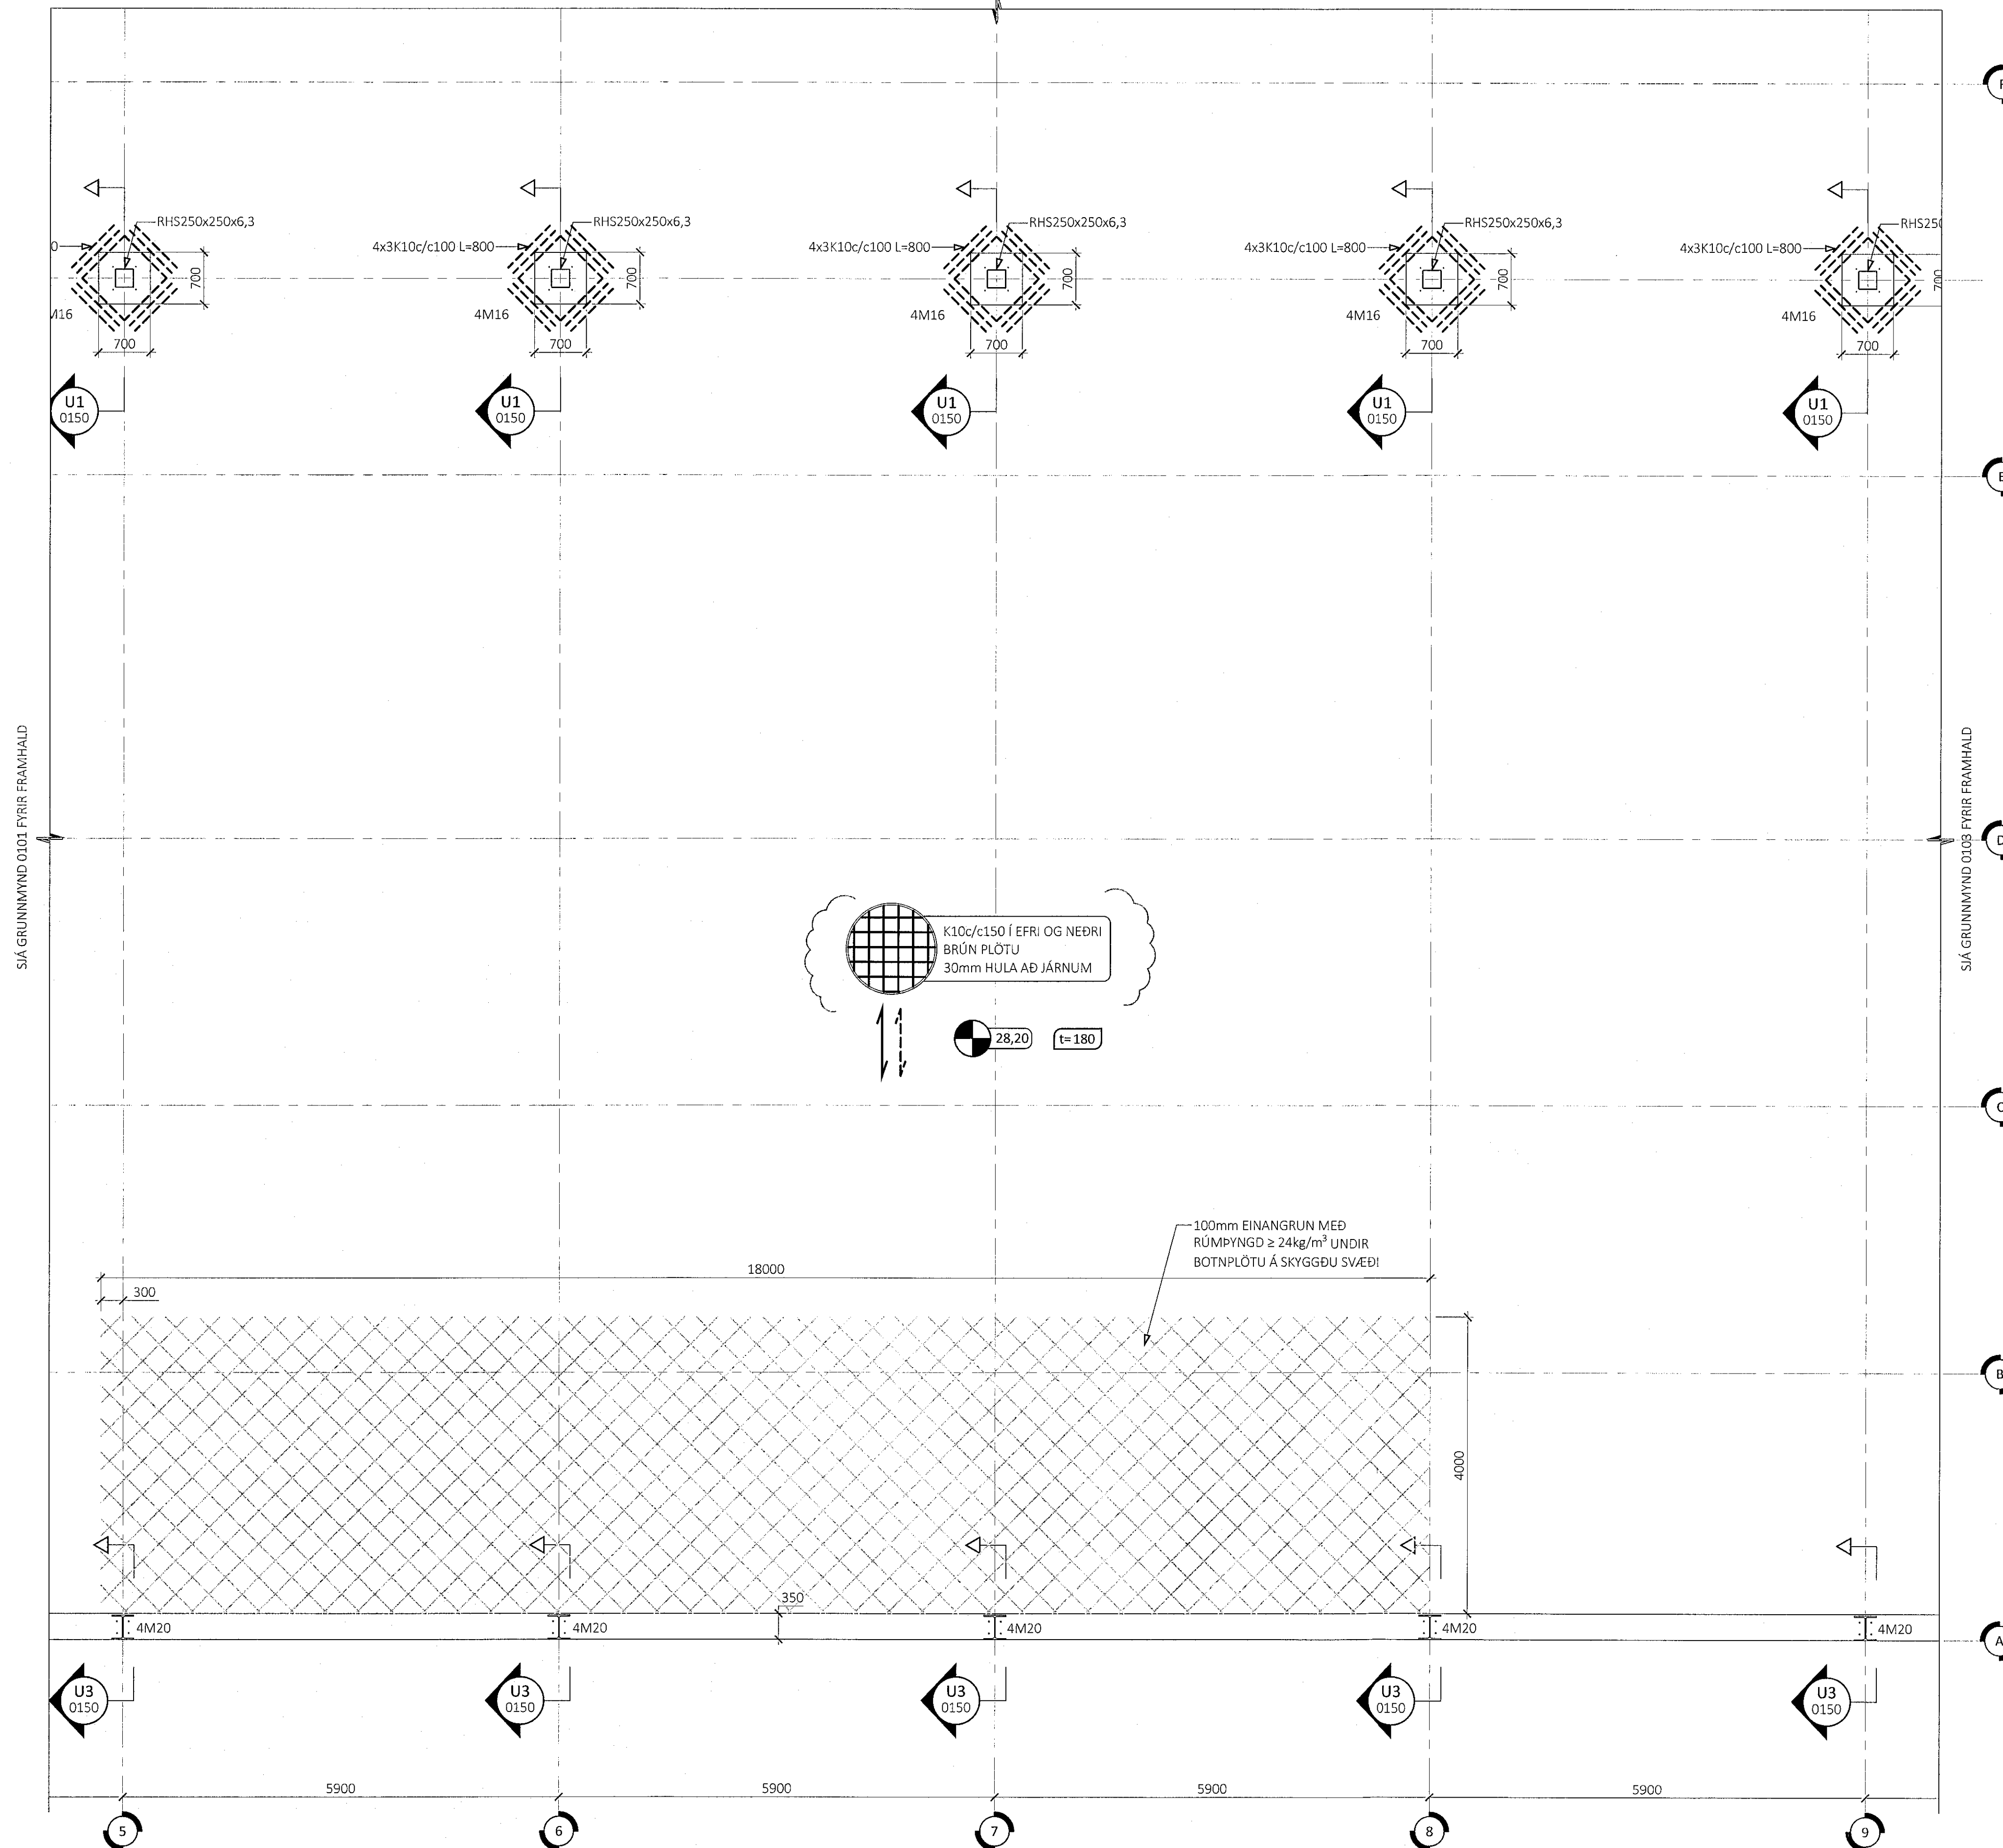





ÁRITUN BYGGINGARFULLTRÚA

Samþykkt þænn
20. MAÍ 2021
Byggingarfulltrúnn í Hafnarfirði
Sigrún Þynnadóttir

HÖNNUNARSTJÓRN
ASK
17. MAÍ 2021
Sigrún Þynnadóttir

- ALMENNAR SKÝRINGAR:
- SIÁ FLEIRI ALMENNAR SKÝRINGAR Á TEIKNINGU 0000
 - ÖLL MÁL ERU Í MILLIMETRUM, EN KÓTAR OG HNIT ERU Í METRUM
 - BYGGINGIN ER GRUNDUÐ Á KLÖPP. LEYFILEGT ÁLAG Á KLÖPP ER 1MPa
 - SIÁ ÞJÖPPUNARKRÖFUR Á Fyllingu undir botnplötu á teikningu 0000
 - SIÁ TEIKNINGAR FRÁ RAFLAGNAHÖNNUÐI FYRIR SÖKKULSKAUT
 - SIÁ TEIKNINGAR FRÁ LAGNAHÖNNUÐI FYRIR NIÐURFÖLL Í BOTNPLÖTU OG GÖT Í SÖKKLA

- TÁKN:
- U-XXX HNITAPUNKTUR FYRIR STEYPTAR UNDIRSTÖÐUR
 - BENDING Í NEDRI BRÚN PLÖTU
 - - - - BENDING Í EFRI BRÚN PLÖTU

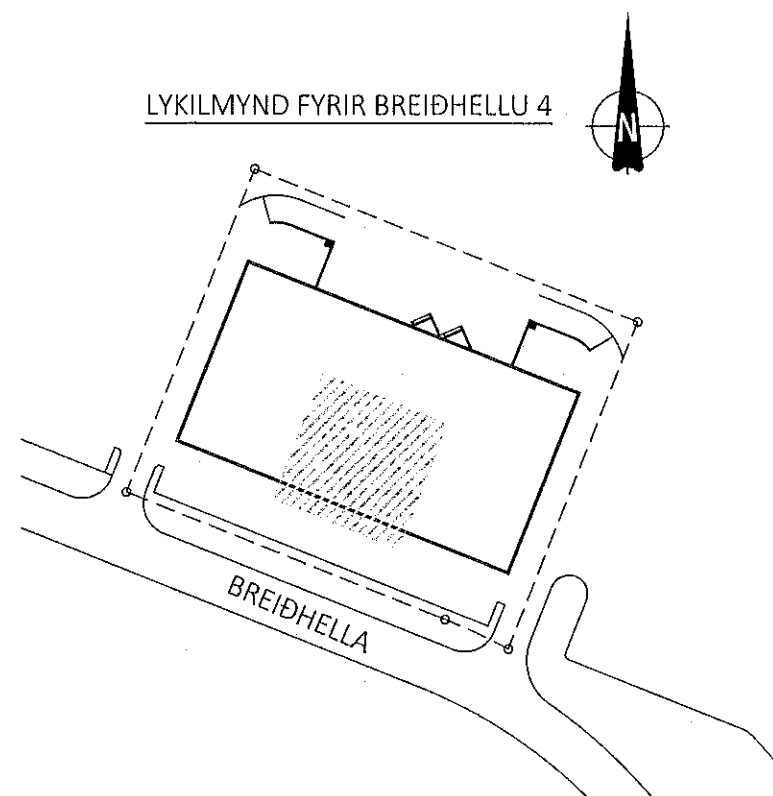

A 16.03.2021 JÁRNABENDINGU Í BOTNPLÖTU BREYTT
ÚTG. DAGS. SKÝRING

BREIÐHELLA 4 LAGERHÚSNÆÐI
HAFNARFIRÐI

BURÐARVIRKI UNDIRSTÖÐUR
GRUNNMYND - HLUTI 2

SAMÞYKKT: KENNITALA:
Brund Þinnadóttir 0702201110

DAGS. ÚTGÁFU: 29.12.2020 HÖNNUÐUR: HE
DAGS. BREYTT: 16.03.2021 YFIRFARIÐ AF: ES

MÆLIKVARDI: 1:50

HANNA 19023 0102 A
VERKFRÆÐISTOFA VERKNR. NÚMER ÚTG.
ARMÚLA 4-6 108, REYKJAVÍK KT. 631216-0480 Sími: 771-5252
hannaverk.is hrund@hannaverk.is