

SJÁ GRUNNMYND 0103 FYRIR FRAMHALD

SJÁ GRUNNMYND 0105 FYRIR FRAMHALD

ÁRTUN BYGGINGARFULLTRÚA


Samtök bann
20. MAÍ 2021
Byggingarfulltrúastofa
Hanna Verkfræðistofa

ÁRTUN HÖNNUNARSTJÓRA

KT. 17. mars 2021
Sigrún Sigrúnsson

- ALMENNAR SKÝRINGAR:
- SJÁ FLEIRI ALMENNAR SKÝRINGAR Á TEIKNINGU 0000
 - ÖLL MÁL ERU Í MILLIMETURUM, EN KÓTAR OG HNIT ERU Í METRUM
 - BYGGINGIN ER GRUNDUÐ Á KLÖPP. LEYFLEGT ÁLAG Á KLÖPP ER 1MPa
 - SJÁ ÞJÖPPUNARKRÖFUR Á FYLINGU UNDIR BOTNPLÖTU Á TEIKNINGU 0000
 - SJÁ TEIKNINGAR FRÁ RAFLAGNAHÖNNUÐI FYRIR SÖKKULSKAUT
 - SJÁ TEIKNINGAR FRÁ LAGNAHÖNNUÐI FYRIR NIÐURFÖLL Í BOTNPLÖTU OG GÓT Í SÖKKLA

- TÁKN:
- U-XXX HNITAPUNKTUR FYRIR STEYPTAR UNDIRSTÖÐUR
 - BENDING Í NEDRI BRÚN PLÖTU
 - - - BENDING Í EFRI BRÚN PLÖTU

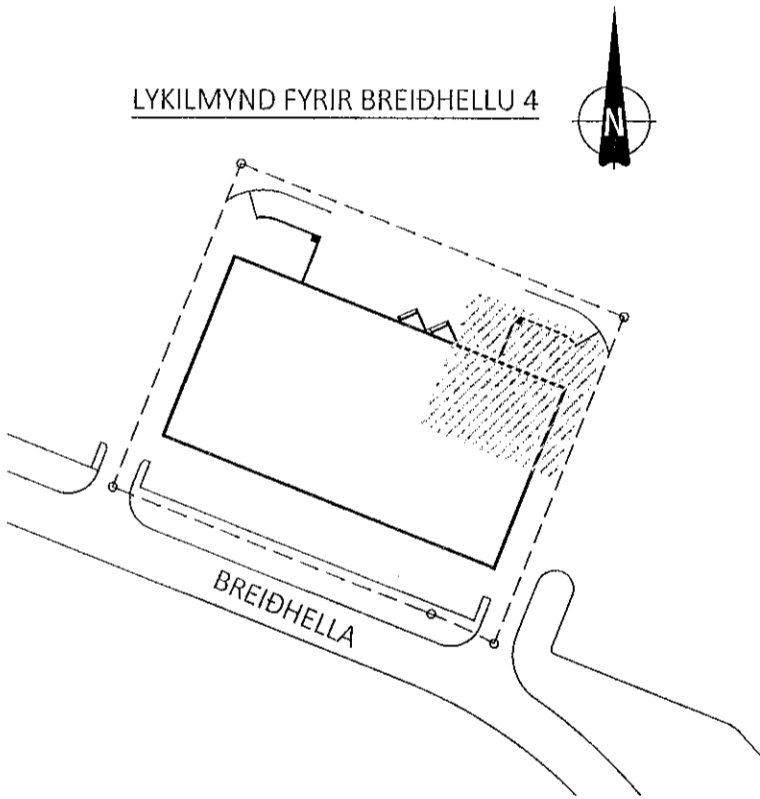

A 16.03.2021 JÄRNABENDINGU Í BOTNPLÖTU BREYTT
ÚTG. DAGS. SKÝRING

BREIDHELLA 4 LAGERHÚSNÆÐI
HAFNARFIRÐI

BURÐARVIRKI UNDIRSTÖÐUR GRUNNMYND - HLUTI 6

SAMPYKKT: KENNITALA:
Hanna Sigrúnsson

DAGS. ÚTGÁFU: 29.12.2020 HÖNNUÐUR: HE
DAGS. BREYTT: 16.03.2021 FYRIRAFRÍÐ AF: ES

MÆLIKVAFDI: 1:50

HANNA 19023 0106 A
VERKFRÆÐISTOFA VERKFR. NÚMÉR ÚTG.

ÁRMÚLA 4-6 108, REYKJAVÍK KT. 631216-0480 Sími: 771-5252
hannaverk.is hrund@hannaverk.is