



ÁRITUN BYGGINGARFULLTRÚA

Sampylt Hanna
20. MAÍ 2021
Byggingarfulltrúi í Hafnarfirði
Hanna Verkefni

ÁRITUN HÖNNUNARSTJÓRA

KT: 17. márs 2021
Sýndaug Sigurðsson


ALMENNAR SKÝRINGAR:

- SÍÁ FLEIRI ALMENNAR SKÝRINGAR Á TEIKNINGU 0000
- ÖLL MÁL ERU Í MILLIMETRUM, EN KÓTAR OG HNIT ERU Í METRUM
- BYGGINGIN ER GRUNDUÐ Á KLÖPP. LEYFLEGT ÁLAG Á KLÖPP ER 1MPa
- SÍÁ ÞJÖPPUNARKRÖFUR Á FYLINGU UNDIR BOTNPLÖTU Á TEIKNINGU 0000
- SÍÁ TEIKNINGAR FRÁ RAFLAGNAHÖNNUÐI FYRIR SÖKKULSKAUT
- SÍÁ TEIKNINGAR FRÁ LAGNAHÖNNUÐI FYRIR NIDURFÖLL Í BOTNPLÖTU OG GÖT Í SÖKKLA

TÁKN:

- U-XXX HNITAPUNKTUR FYRIR STEYPTAR UNDIRSTÖÐUR
- BENDING Í NEDRI BRÚN PLÖTU
- - - BENDING Í EFRI BRÚN PLÖTU

LYKILMYND FYRIR BREIDHELLU 4

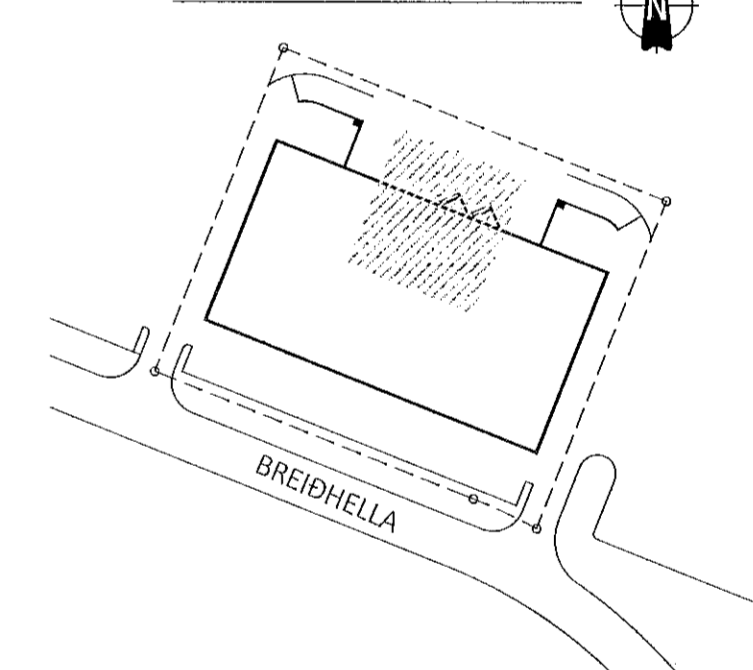

A 16.03.2021 JÁRNABENDINGU Í BOTNPLÖTU BREYTT
ÚTG. DAGS. SKÝRING

BREIDHELLA 4 LAGERHÚSMÉÐI
HAFNARFIRÐI

BURÐARVIRKI
UNDIRSTÖÐUR
GRUNNMYND - HLUTI 5

SAMPYKKT: KENNITALA:


Handwritten signature and stamp

DAGS. ÚTGÁFU: 29.12.2020
DAGS. BREYTT: 16.03.2021

HÖNNUÐUR: HE
YRIFARÍÐ AF: ES

MÆLIKVARDI: 1:50

HANNA 19023 0105 A
VERKFRÆÐISTOFA VERKNR. NÚMÉR ÚTG.
ÁRMÓLA 4-6 108, REYKJAVÍK KT. 631216-0480 SÍMI: 771-5252
hannaVerk.is hrund@hannaVerk.is

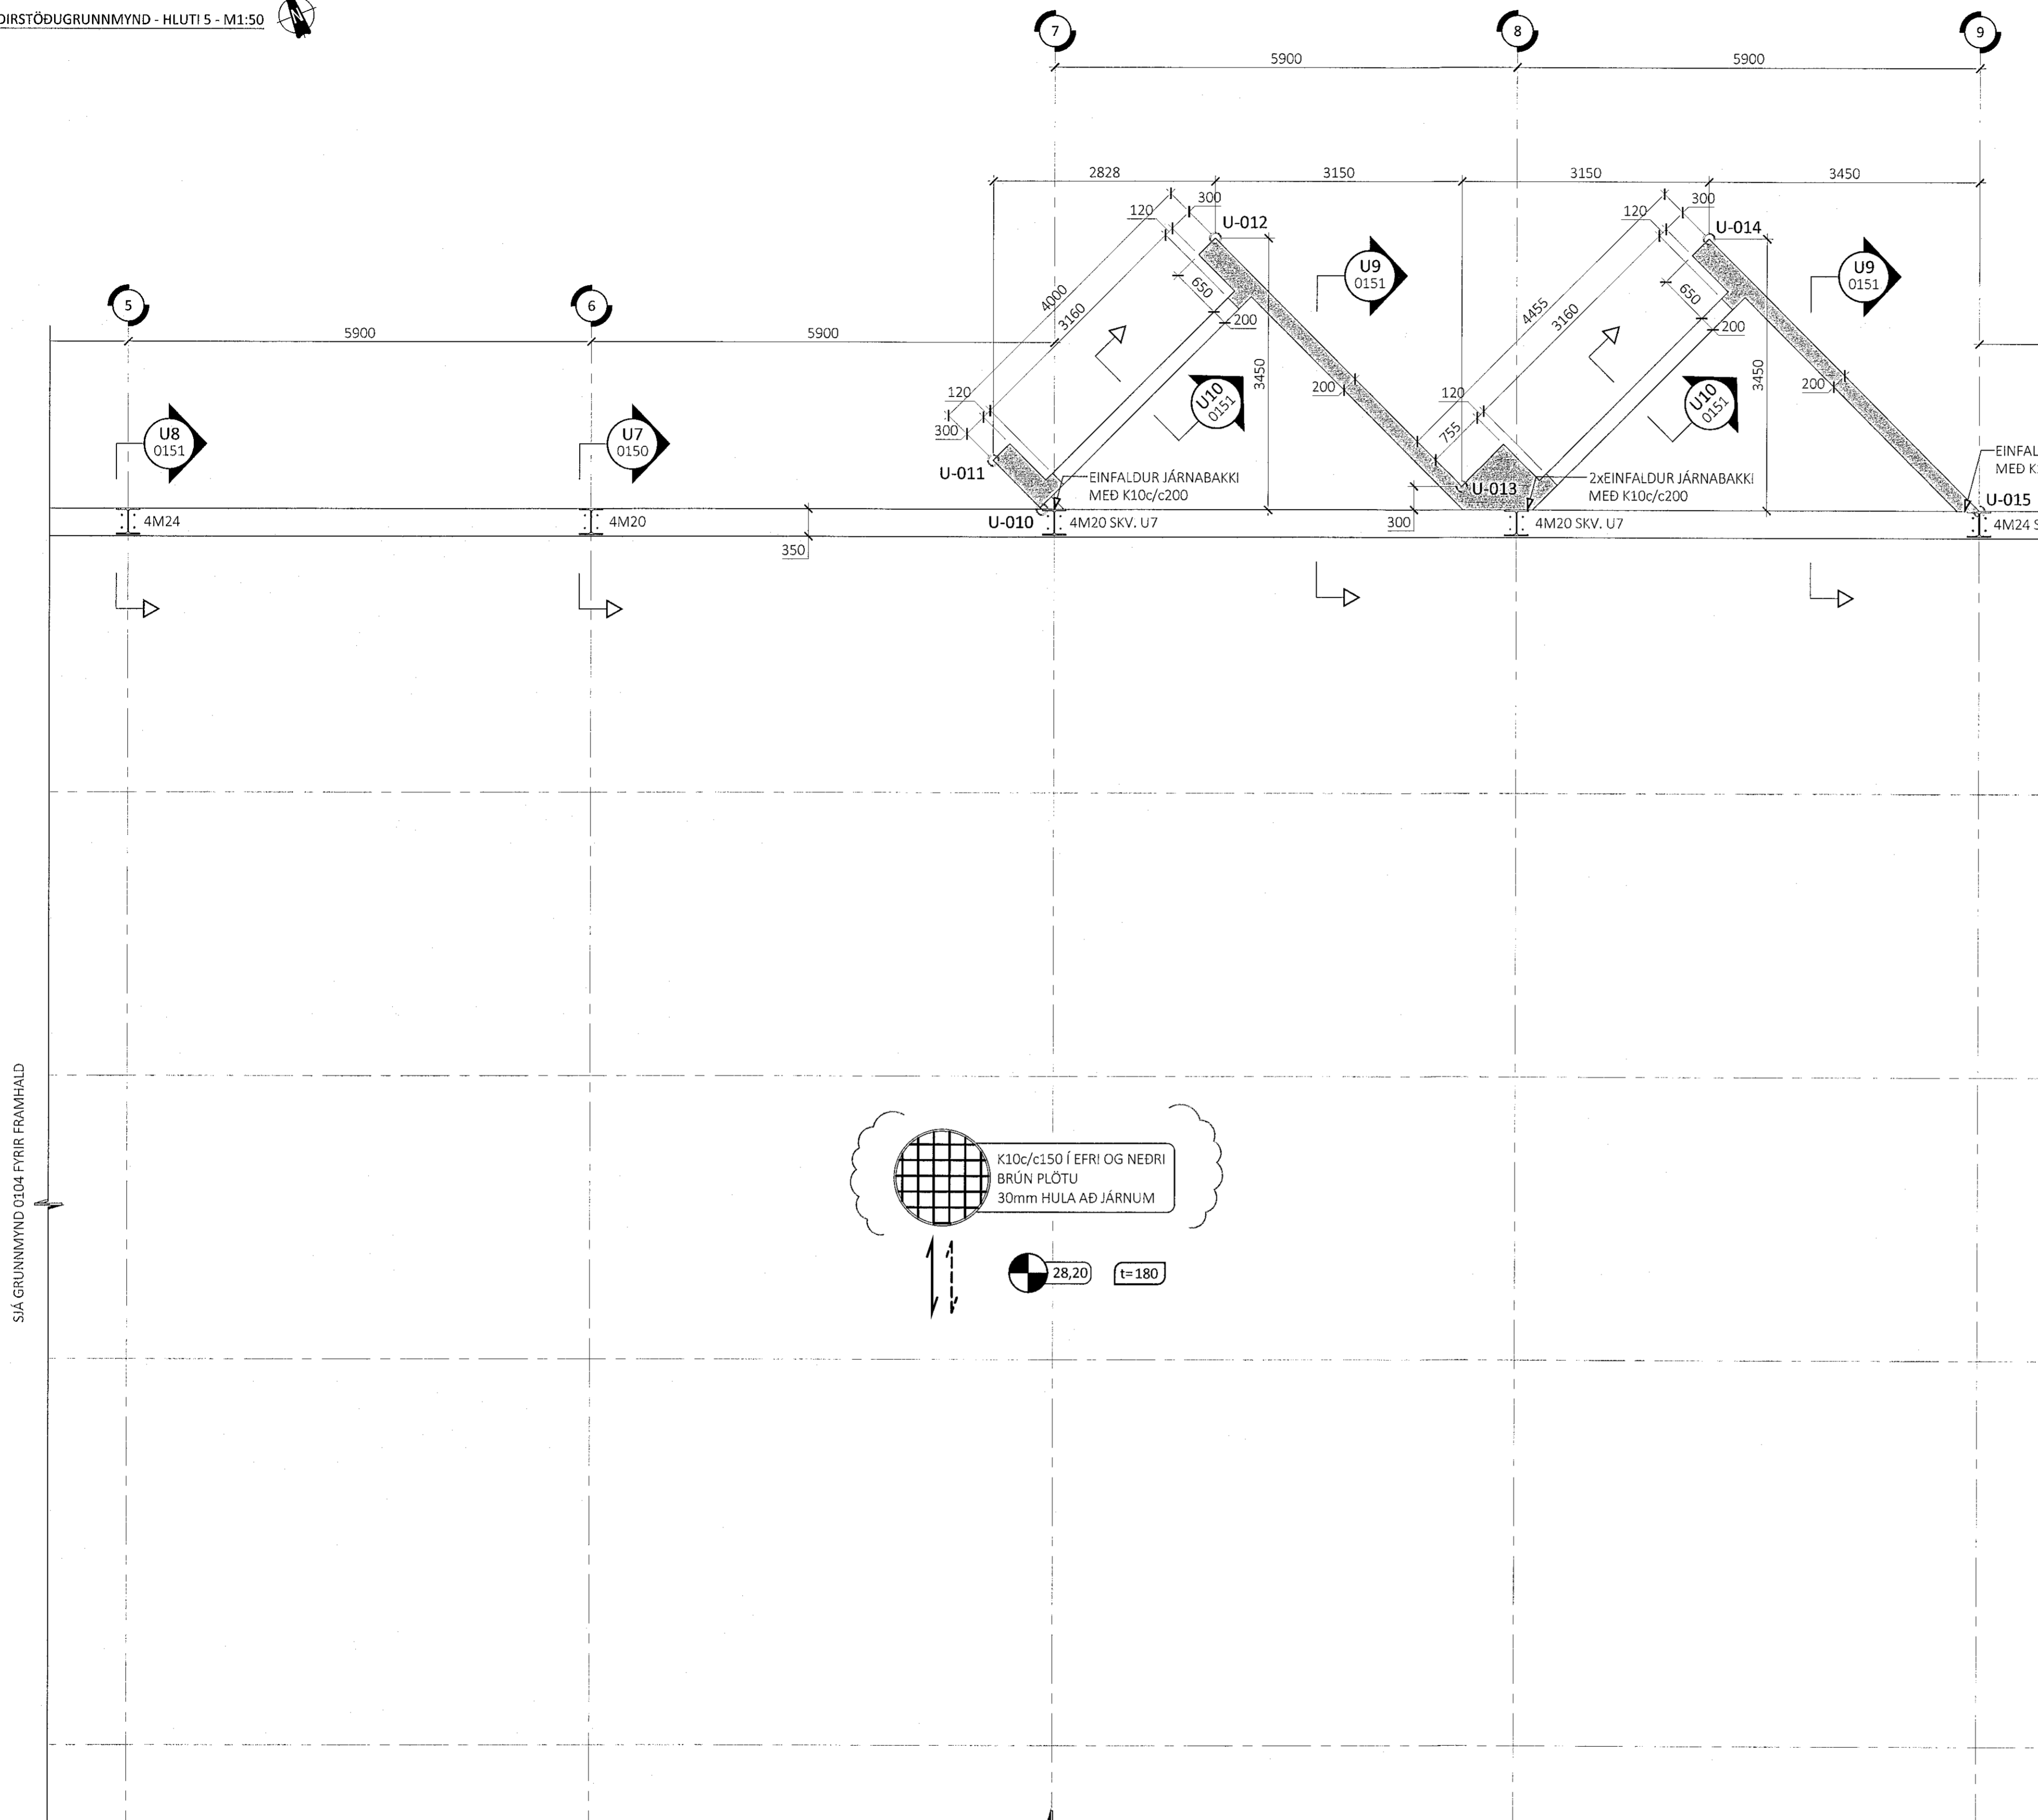

SÍÁ GRUNNMYND 0102 FYRIR FRAMHALD

SÍÁ GRUNNMYND 0104 FYRIR FRAMHALD

SÍÁ GRUNNMYND 0106 FYRIR FRAMHALD