


C	ÖI	SS	07.05.2021
Stálburðarvæki sýni, þakriðurföll, deðillivísar			
B	LGS	SS	05.04.2021
Breytt númer á hraðum			
A	LGS	SS	10.03.2021
Lónaburðarstökkun - H03 (áður H01)			
ÞYGAFA	1ÞYGAFA	1ÞYGAFA	1ÞYGAFA
BUEYTINGAR			

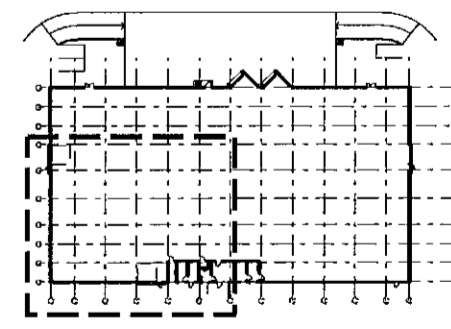

ASK ARKITEKTAR EHF
GERSGÖTU 9 101 REYKJAVÍK
SMÍ 215 5000
www.ask.is

Sigvaldur Sgr
Stjórnun Stjórnun

ASK
ARKITEKTAR

tel: 470747-4319
sigvaldur@ask.is

VERKTEIÐ Breiðhella 4, lagerhúsnæði Hafnarfjörður	SKALA 1:50 HAFNAR HJARR TÍÐNAD HJARR/LGS VIRKJ SS DAGS 05.01.2021
VERKTEIÐ VERKTEIÐ Grunnmynd	ÞYGAFA 1925 LÖGJAFNÁM-NUMER 20-02 ÞYGAFA C

© ÖLL AÐRIT OG AÐRITUR TILBYRÐINGAR EFTIR ÞÁÐ GÁVA-REKINGARFRAMTÍÐA. ÖLL ÖÐRA MÆLA SÍÐAN TILBYRÐINGA.