


Samþykkt þann
31. maí 2021
f.h. byggingarfulltrúans í Hafnarfirði
Berglind Björg Sigvaldadóttir

SKÝRINGAR
Almennar skýringar sjá teikningu P0 000 og P0 001

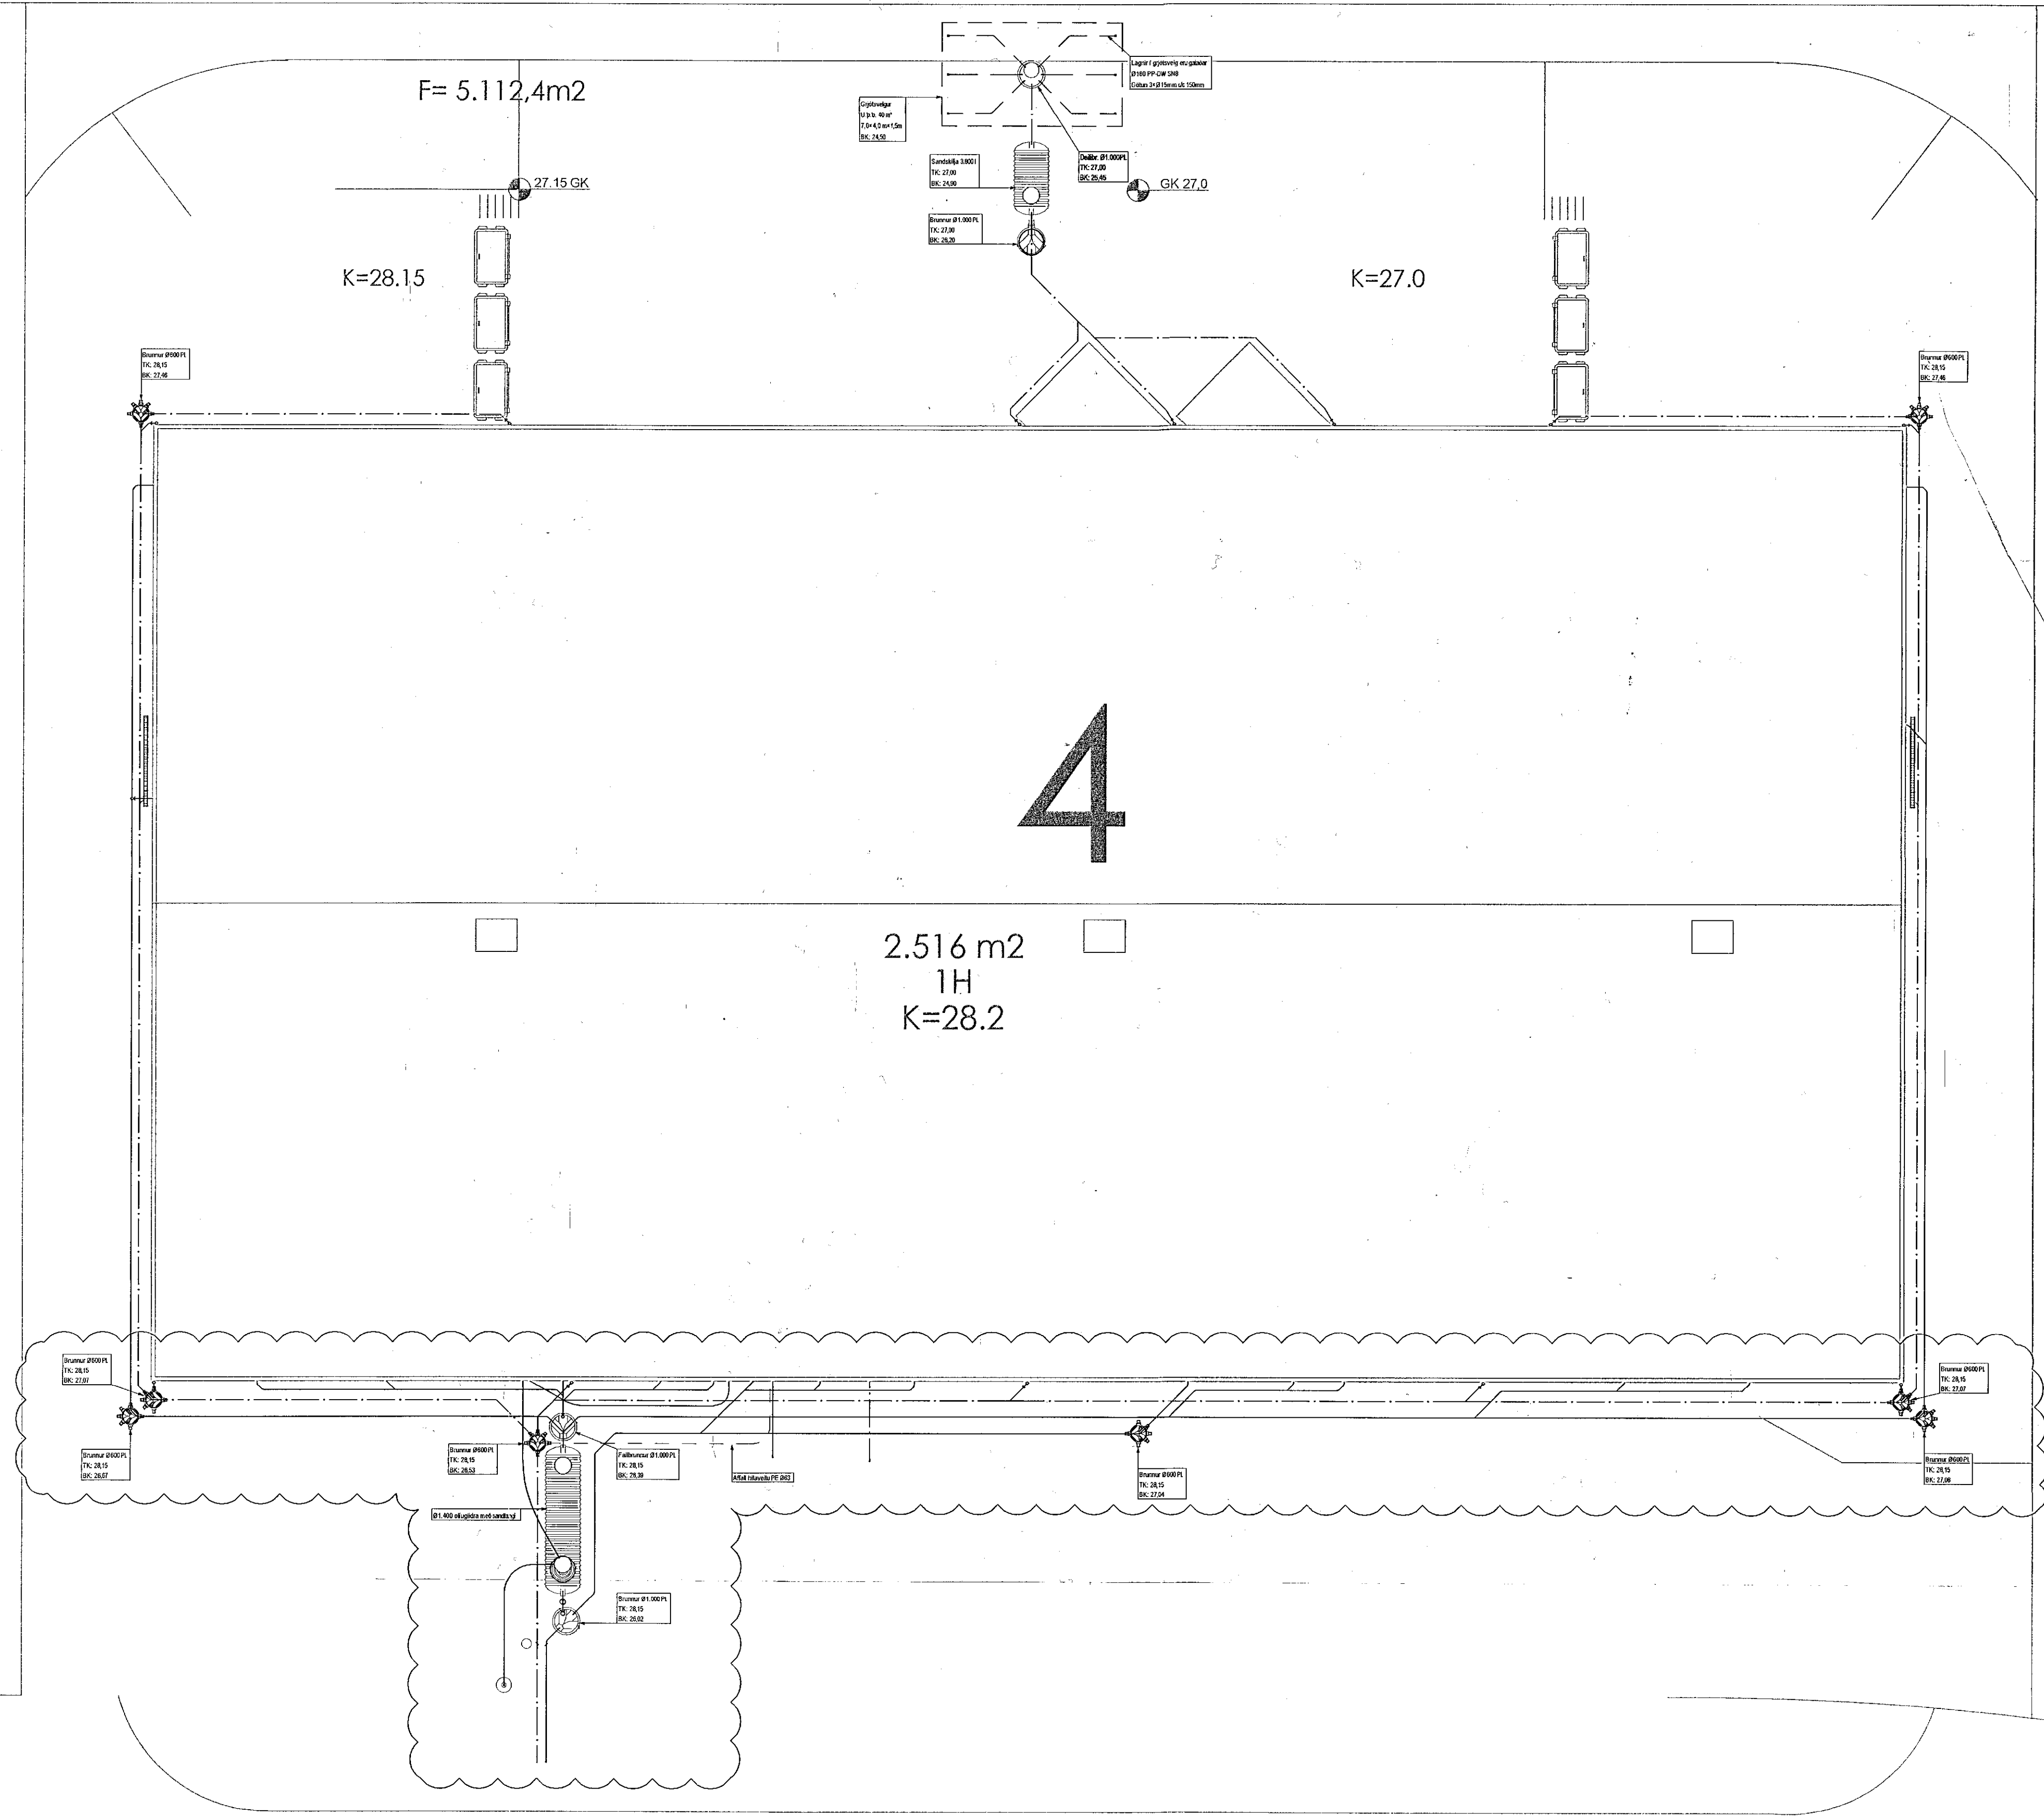

V:\2020\20165-Breiohella 4 - Hafnarhöll\1-Teikningar\2-Project_Navigatör\20188 Breiohella 4\Sheets\A0188-P1.dwg

Hafnarfjarðarbær
Umhverfis- og skipulagssvið
umhverfis- og veitustjórn

VSB_ VERKFRÆÐISTOFA Bæjarbraun 20 / 220 Hafnarfjörður Kennitala 710/96 2899 Sími 595 9000 vsb@vsb.is / www.vsb.is		Aritun hönnuðarsjóra Sigurlaug Sigurjónsdóttir Kt. 060767 8319 - sigurlaug@ask.is <i>Sigurlaug Sigurjónsdóttir</i> Dagssetning aðaluppdráttar 20.10.2020	Verkefni Breiohella 4 221 Hafnarfjörður Verkefni Lagnir Grunnlagnir Yfirlits- og afstöðumynd																				
Aritun sérhönnuðar Þorgeir J. Kjartansson Kt. 100271 5169 - thorgeir@vsb.is <i>Þorgeir J. Kjartansson</i>	<table border="1"> <tr> <td>Hannað</td> <td>Teiknað</td> <td>Vörðun</td> <td>Kvarði</td> <td>Síða</td> </tr> <tr> <td>BS</td> <td>BS</td> <td>ÞJK</td> <td>1:150</td> <td>/ A1 -</td> </tr> <tr> <td>Dags.</td> <td>Verkefni</td> <td>Teikning</td> <td>Ulgáfa</td> <td></td> </tr> <tr> <td>14.01.2021</td> <td>20188</td> <td>P1-00</td> <td>A</td> <td></td> </tr> </table>	Hannað	Teiknað	Vörðun	Kvarði	Síða	BS	BS	ÞJK	1:150	/ A1 -	Dags.	Verkefni	Teikning	Ulgáfa		14.01.2021	20188	P1-00	A			
Hannað	Teiknað	Vörðun	Kvarði	Síða																			
BS	BS	ÞJK	1:150	/ A1 -																			
Dags.	Verkefni	Teikning	Ulgáfa																				
14.01.2021	20188	P1-00	A																				

A 11.05.21 Brunnir og oliugildru bætt við teikningu BS/ÞJK
Útg. Dags. Skýring Hannadýrfríðar