Samþykkt þann
31. maí 2021
f.h. byggingarfulltrúans í Hafnarfirði
Berglind Björg Sigvaldadóttir

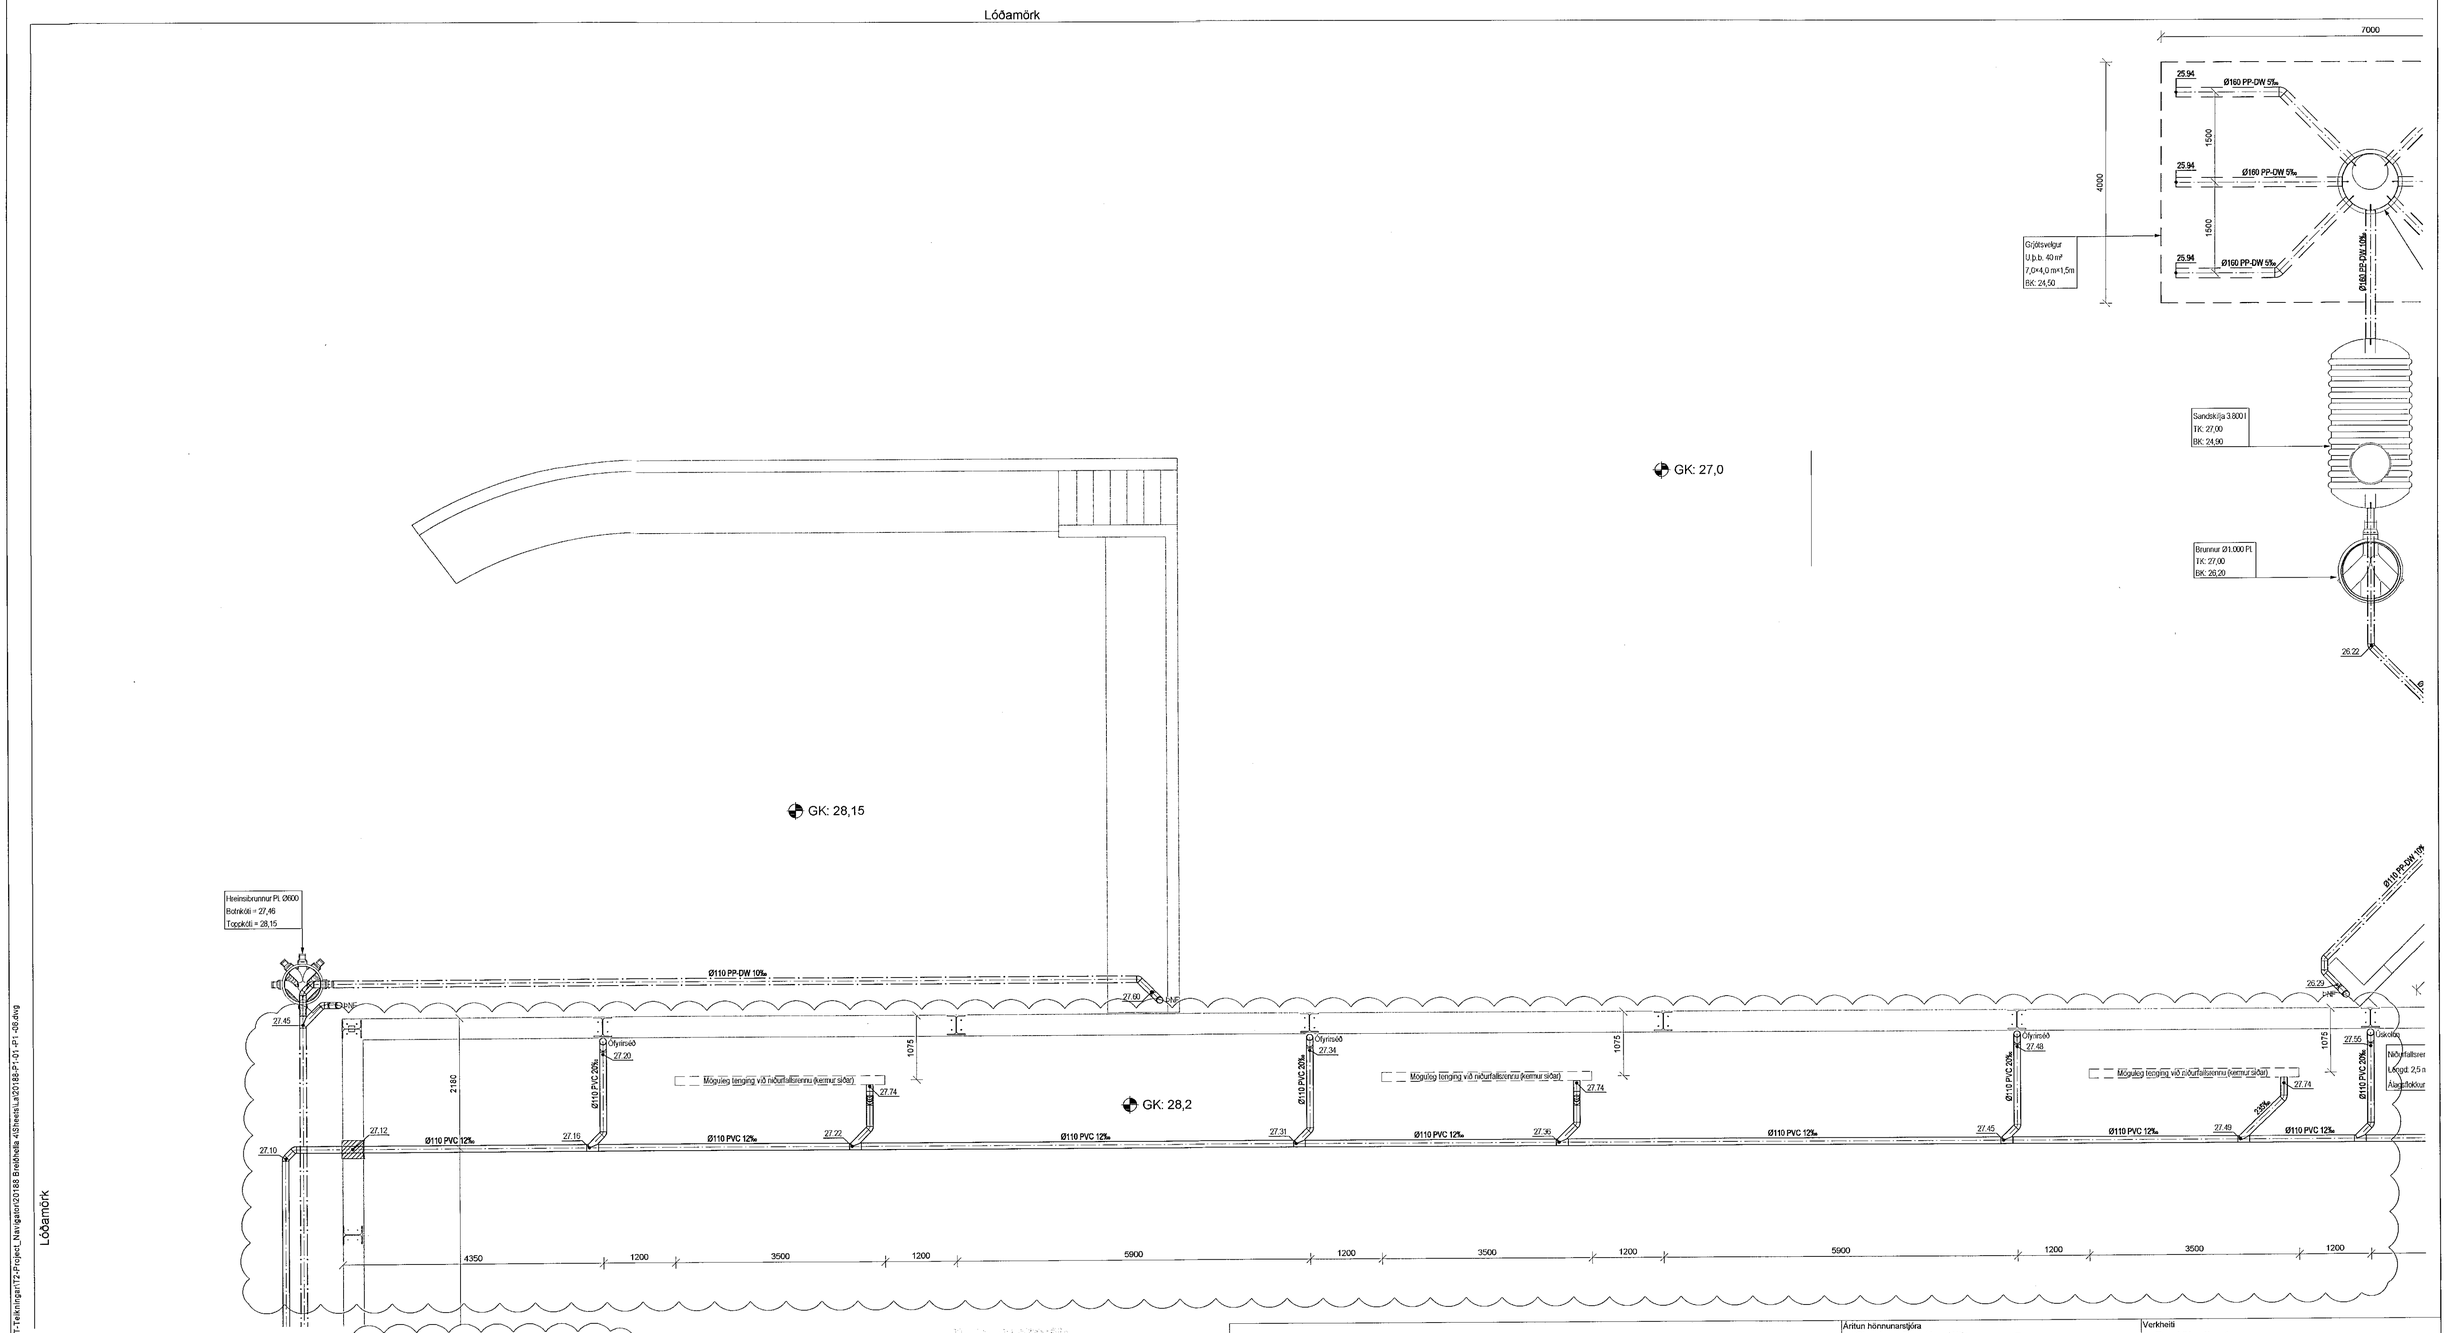

Lóðamörk

SKÝRINGAR

Almennar skýringar sjá teikningu P0 000 og P0 001

Göt í veggi og sökkla

Þar sem lagnir fara í gegnum veggi eða sökkul skal setja gat. Neðri brún gats er 100mm fyrir neðan rennsliskóta:

Rör = Ø110 → Gat = 300×300mm

Rör = Ø160 → Gat = 350×350mm

Rör = Ø200 → Gat = 400×400mm

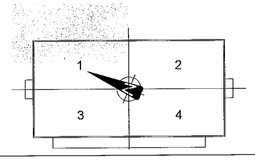

Útg.	Dags.	Skýring	Hannað/Yfirfarið
A	11.05.21	Lögnum, götum og skýringum bætt við eða breytt	BS/ÞJK

VSB VERKFRÆÐISTOFA
Bæjarhrauni 20 / 220 Hafnarfjörður
Kennitala 710796-2699
Sími 585 8900
vsb@vsb.is / www.vsb.is

Áritun hönnunarstjóra
Sigurlaug Sigurjónsdóttir
Kt: 060767 8319 - sigurlaug@ask.is

Dagsetning aðaluppdráttar
20.10.2020

Áritun sérhönnuðar
Þorgeir J Kjartansson
kt 100271 5169 - thorgeir@vsb.is

Verkheiti
Breiðhella 4
221 Hafnarfjörður

Verkhluti
Lagnir
Grunnlagnir
Grunnmynd

Hannað	Teiknað	Yfirfarið	Kvarði	Síða
BS	BS	ÞJK	1:50 / A1	

Dags.	Verknúmer	Teikning	Útgáfa
14.01.2021	20188	P1-01	A

V:\2020\20188-Breiðhella 4 - Hafnarfirði\T-Teikningar\T2-Project_Navigator\20188 Breiðhella 4\Sheets\Lagnir\20188-P1-01-P1-28.dwg