



Samþykkt þann
31. maí 2021
F. H. Þryggisgerðulltrúans í Hafnarfirði
Berglind Björg Sigvaldadóttir

Lóðamörk

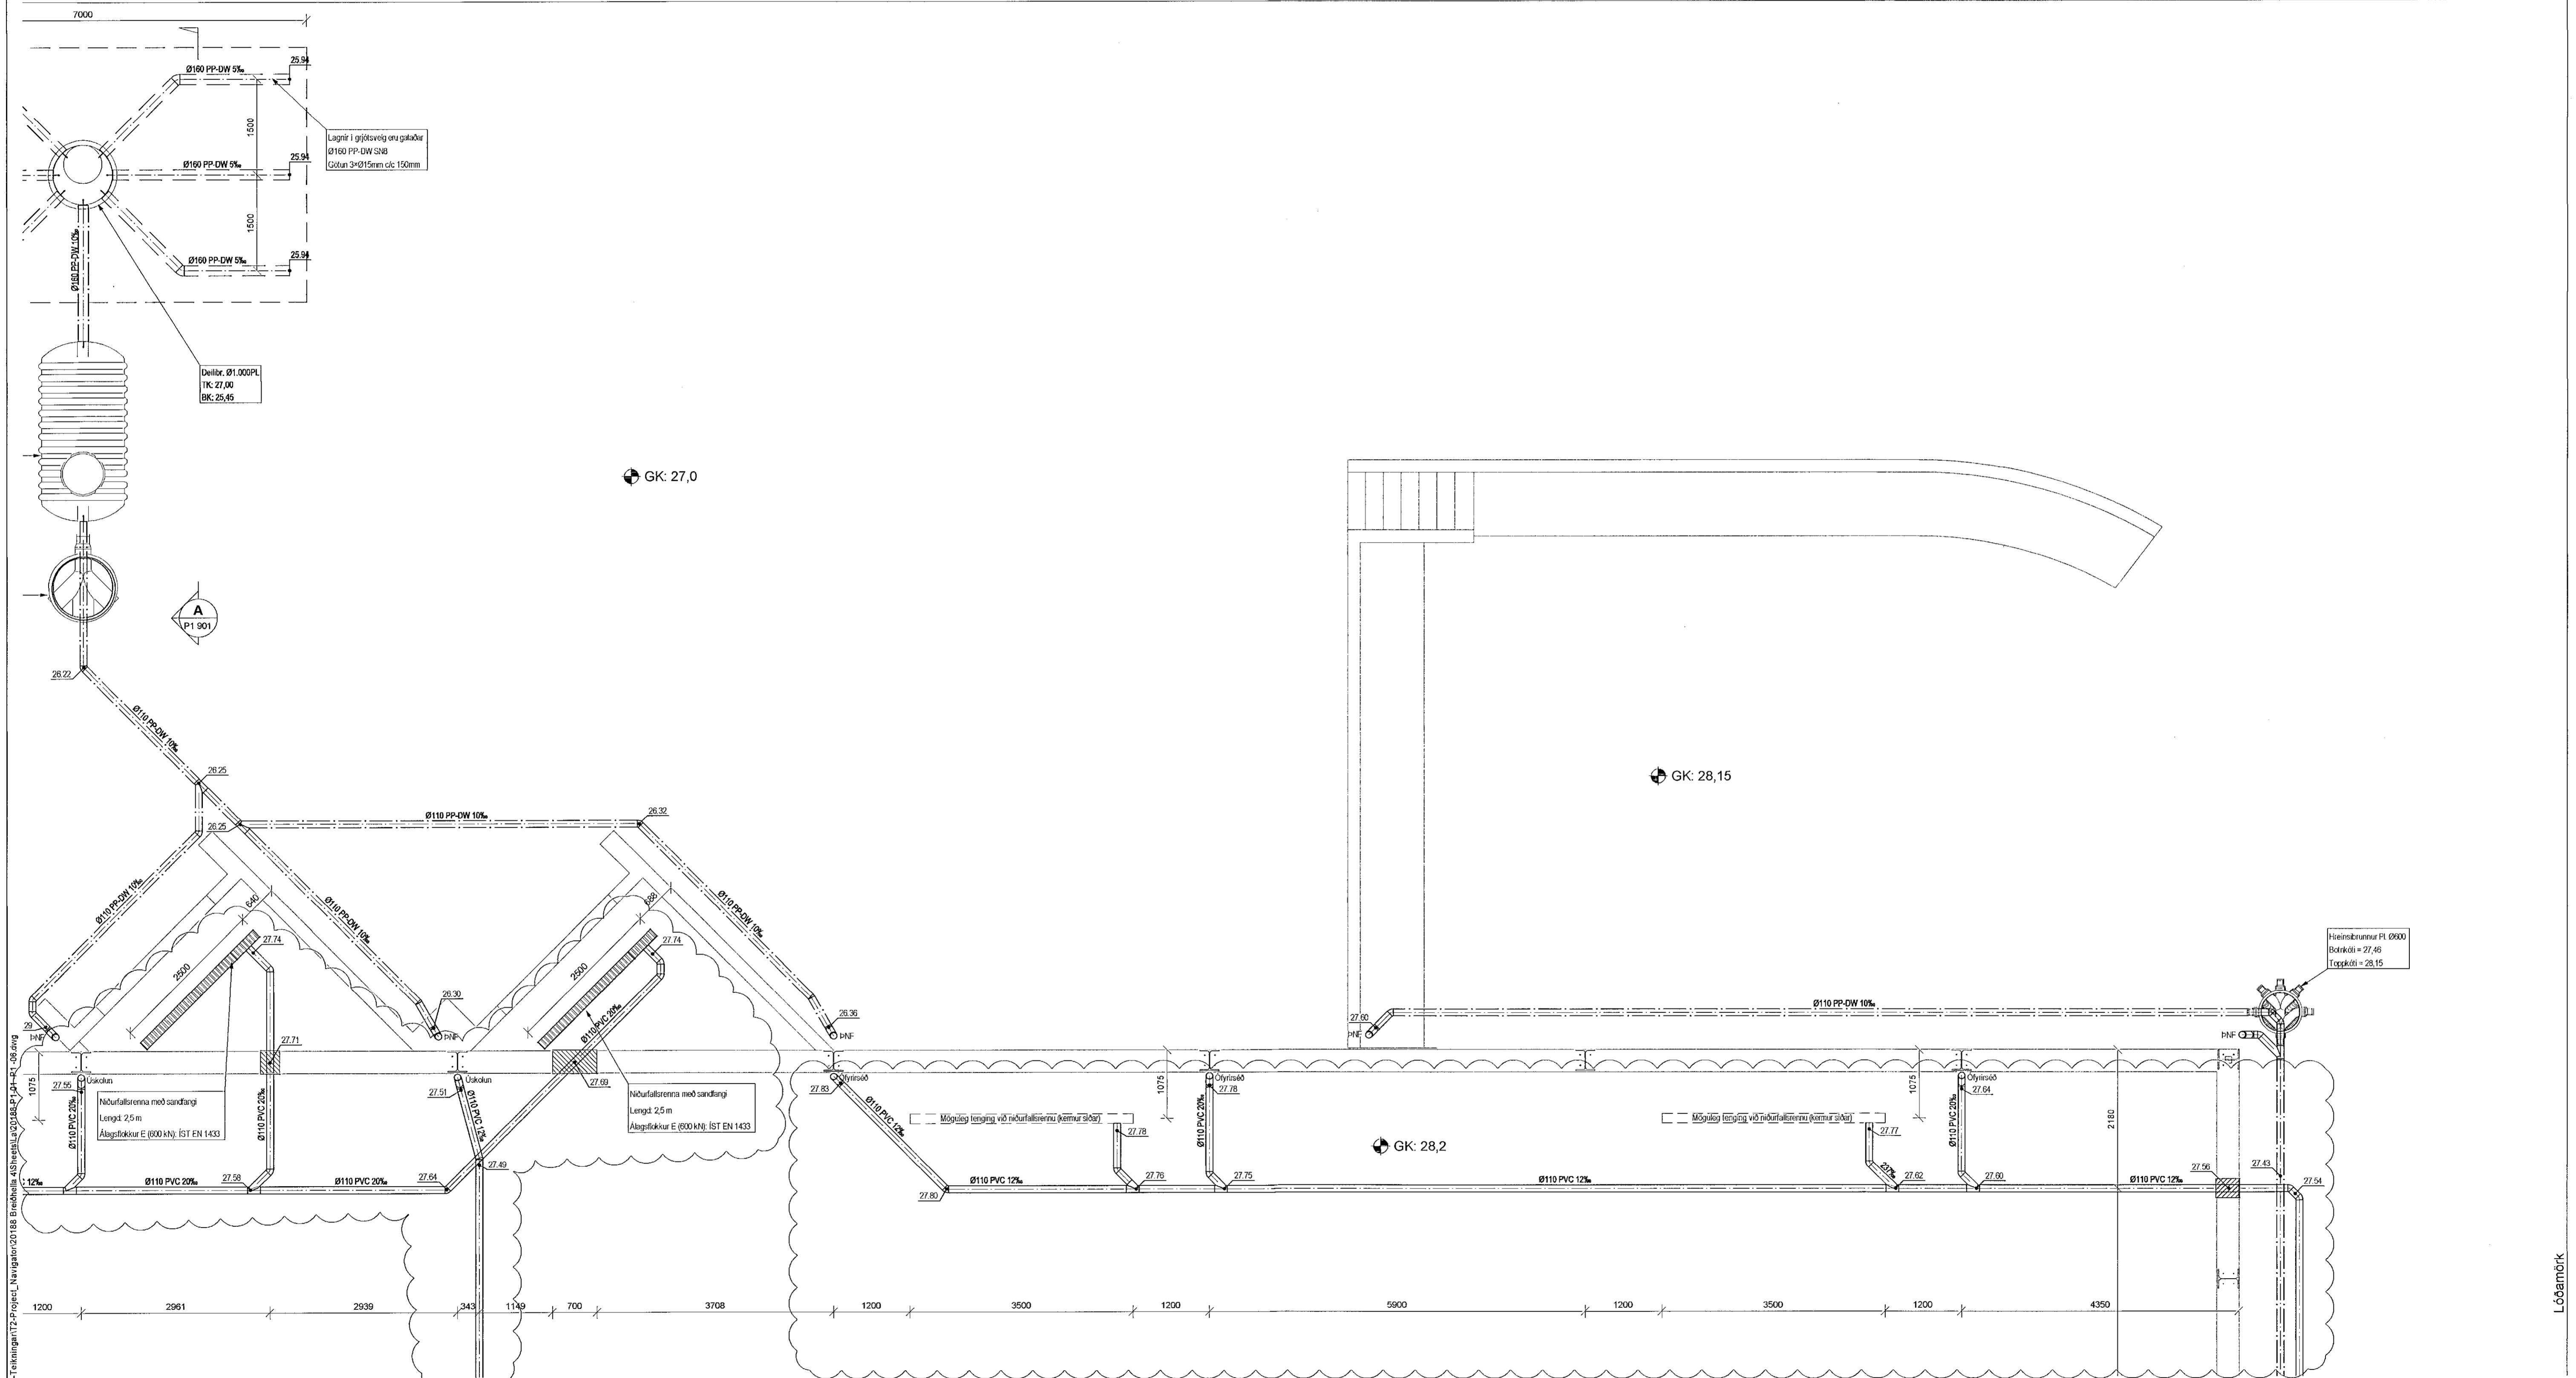

SKÝRINGAR
Almennar skýringar sjá teikningu P0 000 og P0 001

Göt í vegg og sökkla
Þar sem lagnir fara í gegnum vegg eða sökkul skal setja gat. Neðri brún gats er 100mm fyrir neðan rennsliðskóta:
Rör = Ø110 → Gat = 300x300mm
Rör = Ø160 → Gat = 350x350mm
Rör = Ø200 → Gat = 400x400mm

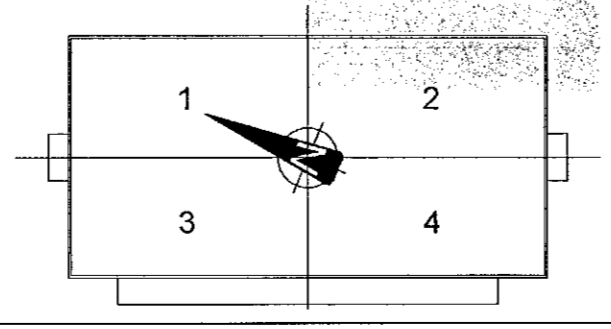

A. 11.05.21 Lögnum, gölum og skýringum bært við eða breytt. BS/BJK
Útg. Dags. Skýring. Hannad/Yfirráð

VSB
VERKFRÆÐISTOFA
Bæjarhaundi 20 / 220 Hafnarfjörður
Kennitala 710796-2989
Sími 585 8600
vsb@vsb.is / www.vsb.is

Aritun hönnunarsjóra
Sigurlaug Sigurjónsdóttir
Kt: 060767 9319 - sigurlaug@ask.is
Dagsetning aðaluppdattar
20.10.2020
Aritun sérhönnuðar
Þorgeir J Kjartansson
Kt 100271 5169 - thorgeir@vsb.is

Verkheiti
Breiðhella 4
221 Hafnarfjörður
Verkið
Lagnir
Grunnlagnir
Grunnmynd
Hannad BS Teiknað BS Yfirráð ÞJK Kvaði 1:50 / A1 Síða -
Dags. 14.01.2021 Verkefni 20188 Teikning P1 -02 Útgáfa A

Lóðamörk