



GK: 28,2

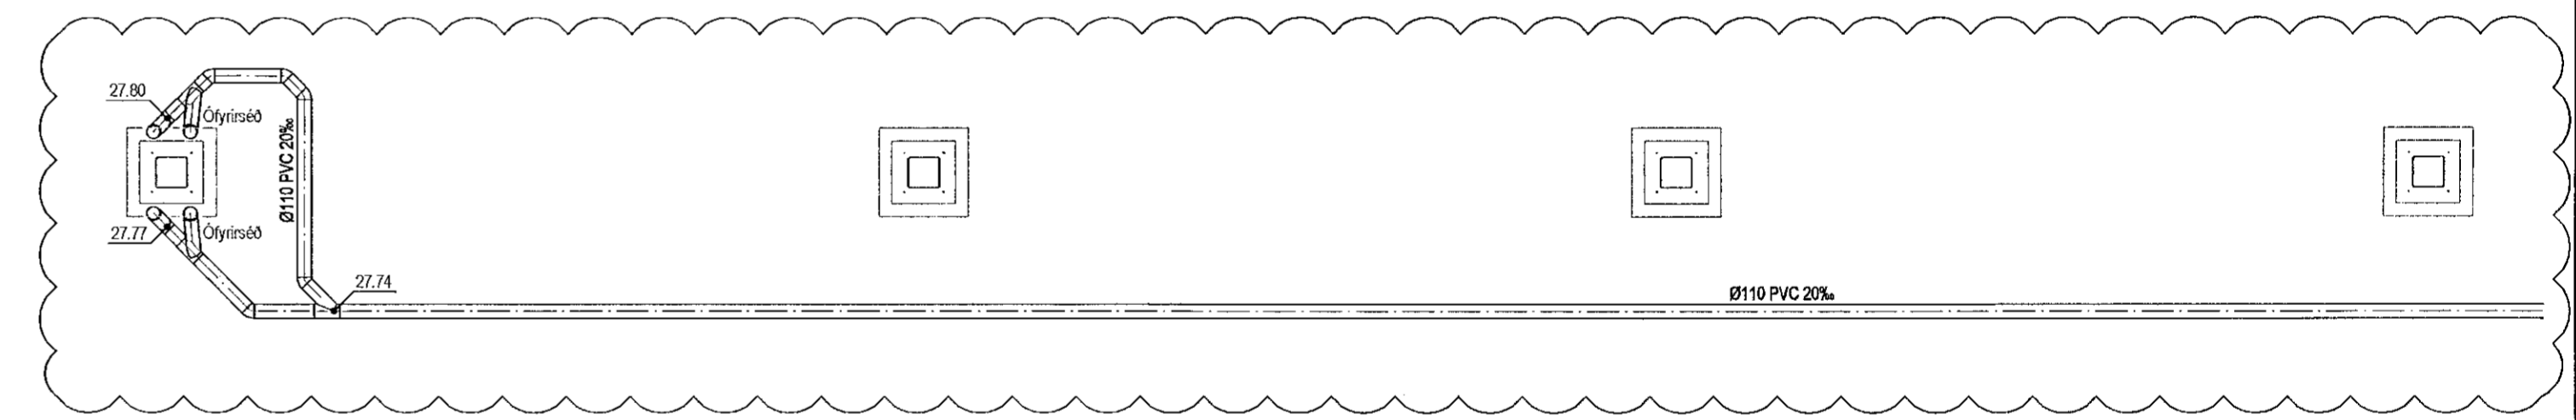

V:\2020\20186-Breiðhella 4 - Hafnarfjörður\Tegningar\T2-Project_Navigat\20186-Breiðhella 4\Sheet\A20186-P1-C1_P1_06.dwg

SKÝRINGAR
Almennar skýringar sjá teikningu P0 000 og P0 001

Göt í vegg og sökkla
Þar sem lagnir fara í gegnum vegg eða sökkul skal setja gat. Neðri brún gats er 100mm fyrir neðan rennsliðskóta:
Rör = Ø110 → Gat = 300×300mm
Rör = Ø160 → Gat = 350×350mm
Rör = Ø200 → Gat = 400×400mm

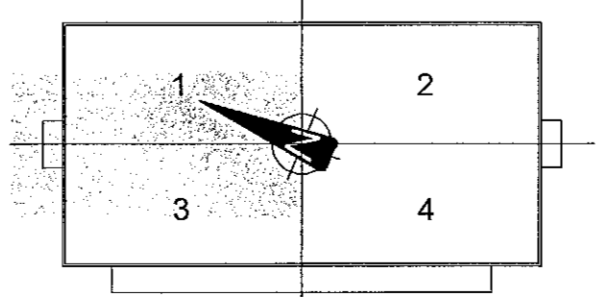

A	11.05.21	Lögnum, götum og skýringum bætt við eða breytt	BS/BJK
Útg.	Dags.	Skýring	Hannað/Virfarið

VSB.
VERKFRÆÐISTOFA
Bæjarbraun 20 / 220 Hafnarfjörður
Sími 585 9600
vsb@vsb.is / www.vsb.is

Áritun hönnunarsjóra
Sigurlaug Sigurjónsdóttir
Kt: 060767 6319 - sigurlaug@ask.is
Dagsetning aðaluppráttar
20.10.2020
Áritun eðrihönnuðar
Þorgeir J. Kjartansson
Kt 100271 5169 - thorgeir@vsb.is

Verkhella		Breiðhella 4 221 Hafnarfjörður			
Verkhella		Lagnir Grunnlagnir Grunnmynd			
Hanað	Teknað	Virfarið	Kvart	Síða	
BS	BS	BJK	1:50	/ A1	-
Dags.	Verkefni	Teikning	Útgáfa		
14.01.2021	20188	P1-03	A		