



SNID Í MÆNI FYRIR BREYTINGU. 1:10

Samþykkt þann
06. maí 2021
F.h. byggingarfulltrúans í Hafnarfóti
Sigurður Steinar Jónsson

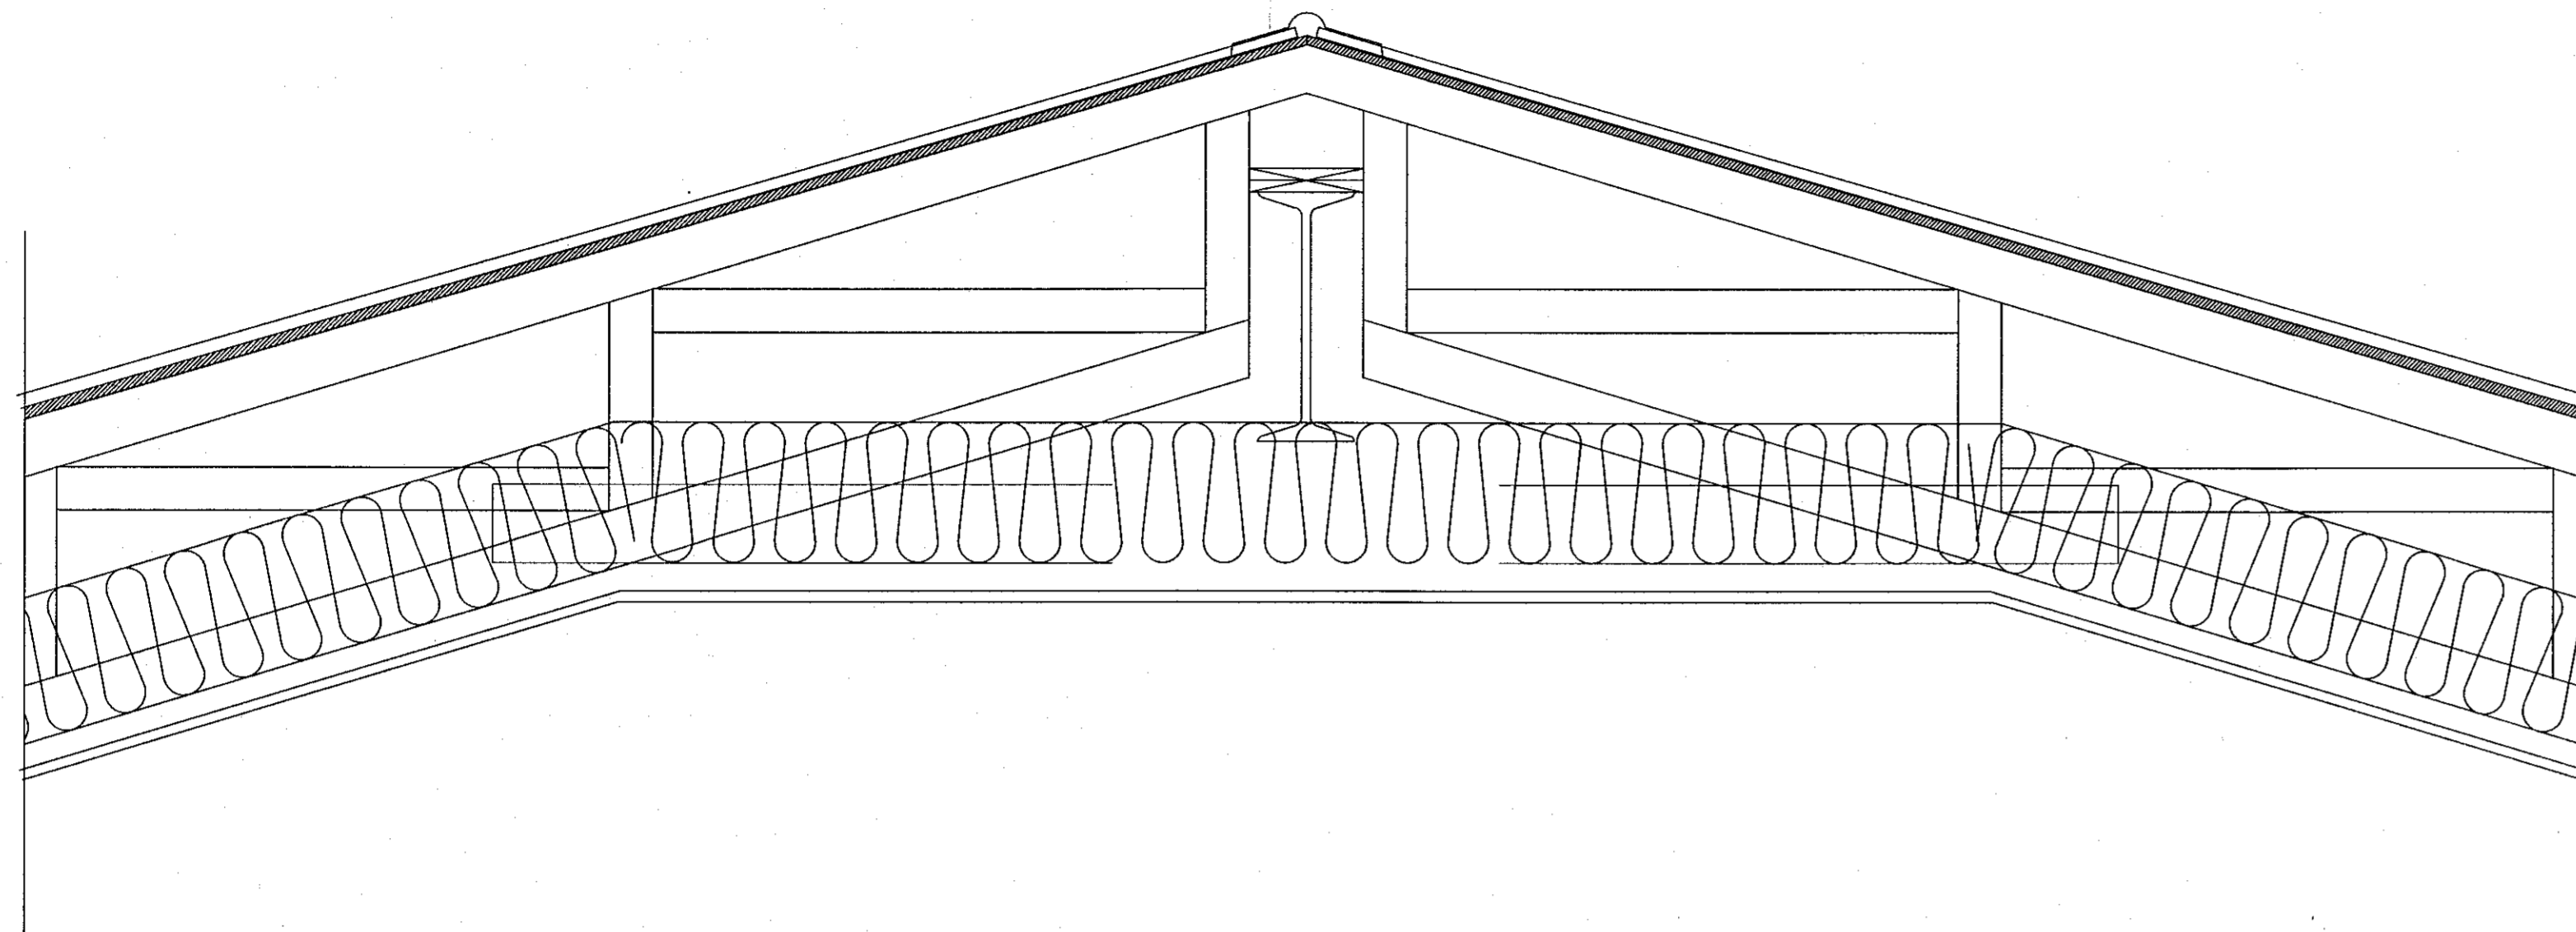

SNID Í MÆNI EFTIR BREYTINGU. 1:10

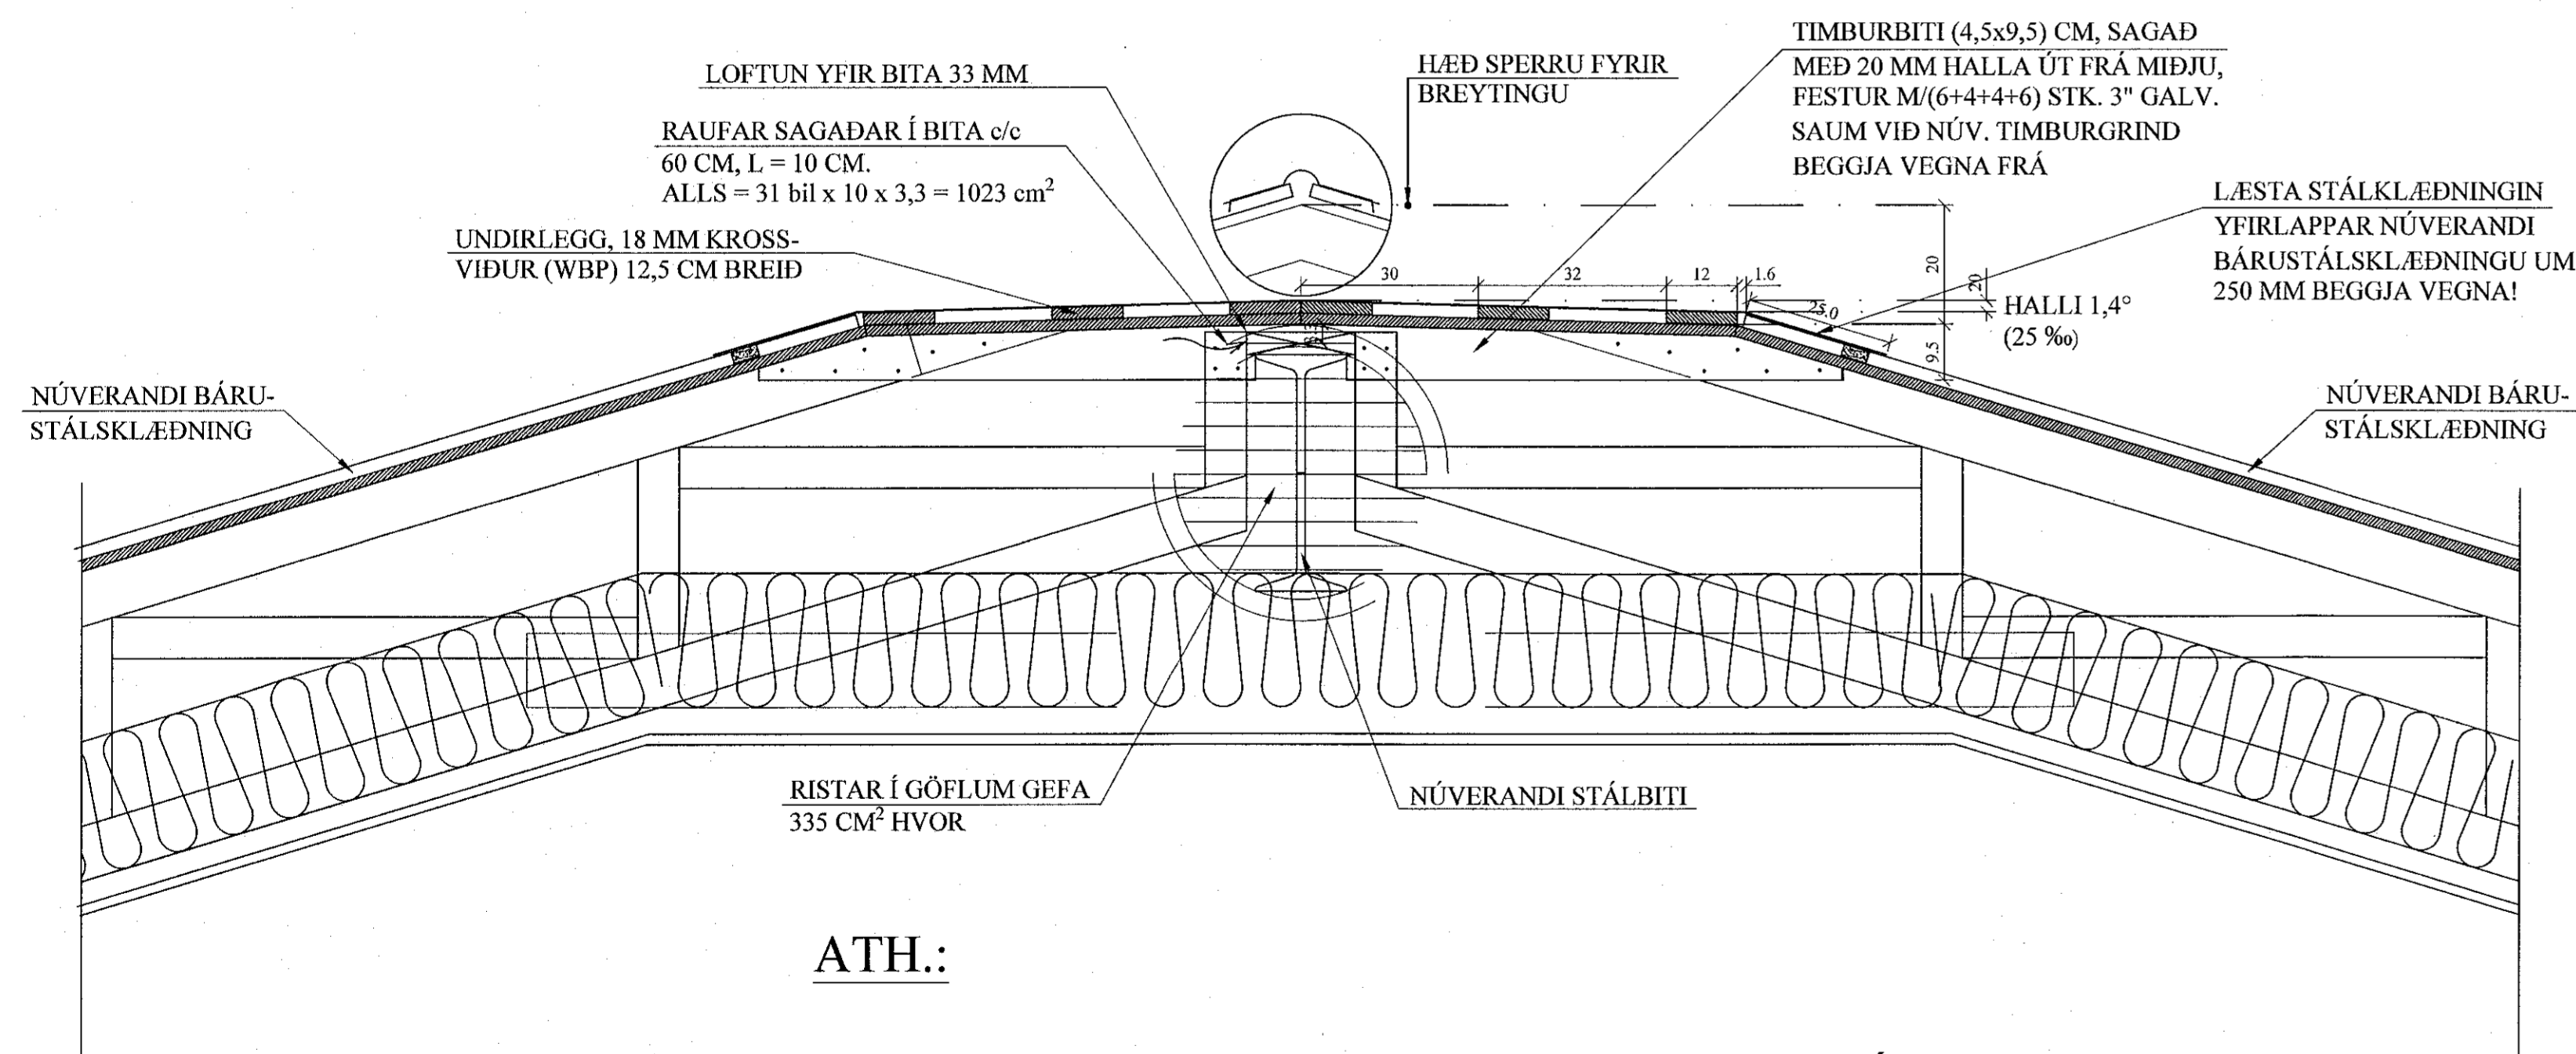

ATH.:

**ALLAR FESTINGAR TIMBURVIRKIS VIÐ STÁLBITA
HALDAST ÓBREYTTAR FRÁ ÞVÍ SEM ÁÐUR VAR VIÐ
BREYTINGUNA Á MÆNINUM EFTIR ÞVÍ SEM KOSTUR
ER!**

Ofan á þakpappa koma krossviðsrenningar 125 mm, sem eru undirlegg undir sléttar zinkhúðaðar 0,7 mm stálplötur sem eru læstar á samskeytum.

A	25.08.'20	BREYTTUR HALLI.
BREYTINGAR		

TIL VÍSANIR:
SKÝRINGAR..... SJÁ TEIKN. NR. 1-01

M.V.M.
MANNVIRKJAMEISTARINN EHF
Yfirland 2019 2020 770
Hönnunartegund: Stofn P. Ingólfsson 010251-4359

Rekn.	JKR	Mai '19	Útgelið:	06.05.2019
Teikn.	JKR	Mai '19	Kvarði:	
Ath.				1:10
Samþ.				

SKÓGARÁS 6 Nr. 1-20
Hafnarfóti

Verkhlutur
PAK,
SNID Í MÆNI.

Jón Kristjánsson
Byggingaverkefndingur
VJK ekt
Árnúla 19
108 Reykjavík
Sími: 537-0002 Fax: 772-3154
Rt: 210754-4829
Netfang: jkris54@gmail.com