

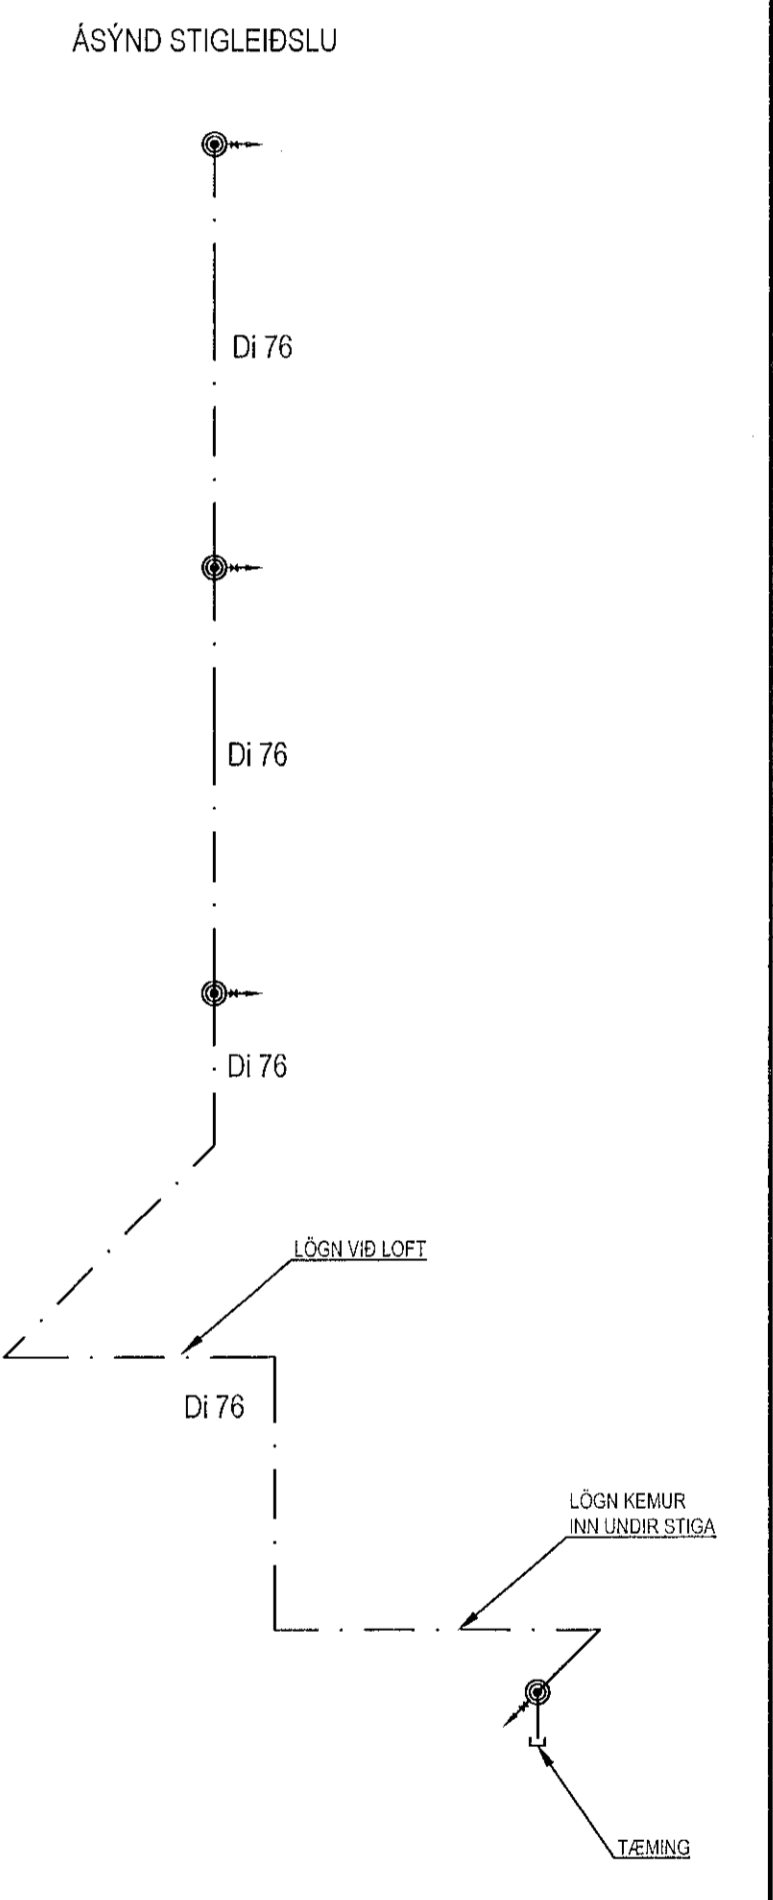


Samþykkt þann  
 08. maí 2023  
 Íb. Byggingarfulltrúnaði Hafnarfjarðar  
 Róbert A. Róbertsson

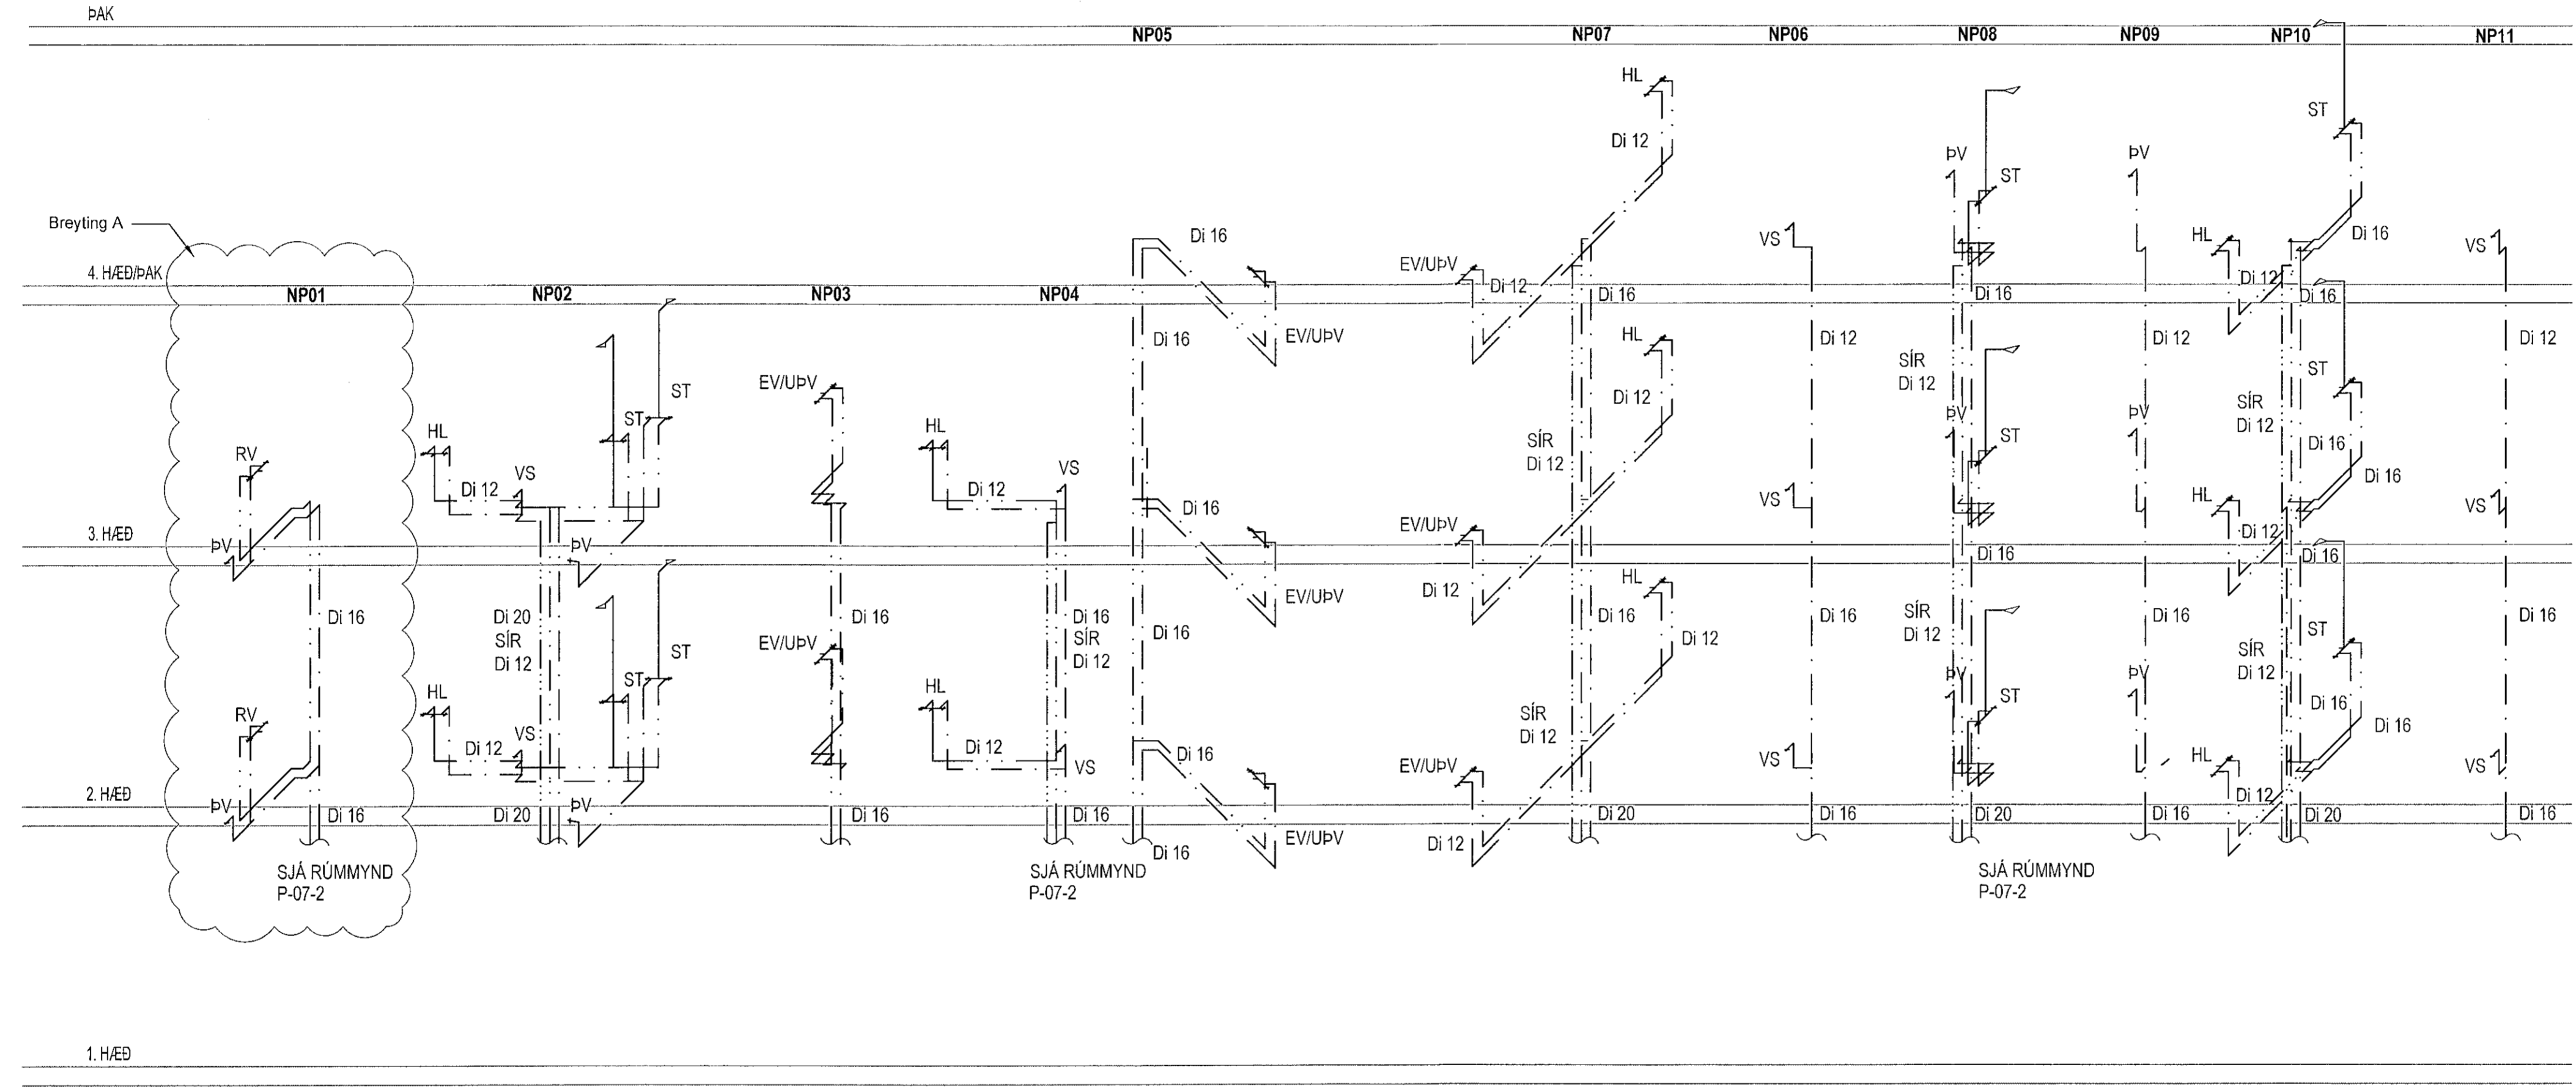

*[Signature]*  
 ARTUR: HÖNNUNARSTJÓRA STAÐ EFTIR SAMRÆMINGARYRFERÐ  
 ÚTGAFUR: ADALUPDRÁTTAR  
 DAGSETNING:

**Bergskarö 3 Hafnarfjörður**  
 Pípulagnir  
 Neysluvatnslagnir  
 Ásýndir neysluvatnslagna  
 Ásýnd stigleiðslu

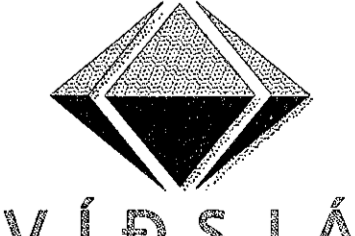

VERKFRÆÐISTOFA FRV  
 TRYGVAGÖTU 11, 101 REYKJAVÍK  
 Sími: 561 9040 FAX: 561 9044  
 NETFANG: vidsja@vidsja.is  
 www.vidsja.is

A	NP 01 breytt	21.10.22	DR	MIKNAÐ AB	TEKNAÐ DR	MKV. 1:50	VERKUR 17-107
UTGÁFA	Stigleiðslu bætt við	DAGS	NAFN	SAÐI	SKRA	Lagnir	TEKNI.NR.
				NAFN OG KENNITALA Agúst Björgjón K. 160957-4199	DAGS	30.08.2022	P-09-A