


Sampykkt þann
 08. maí 2023
 Íh. Byggingarfulltrúans í Hafnarfjörð
 Róbert A. Róbertsson

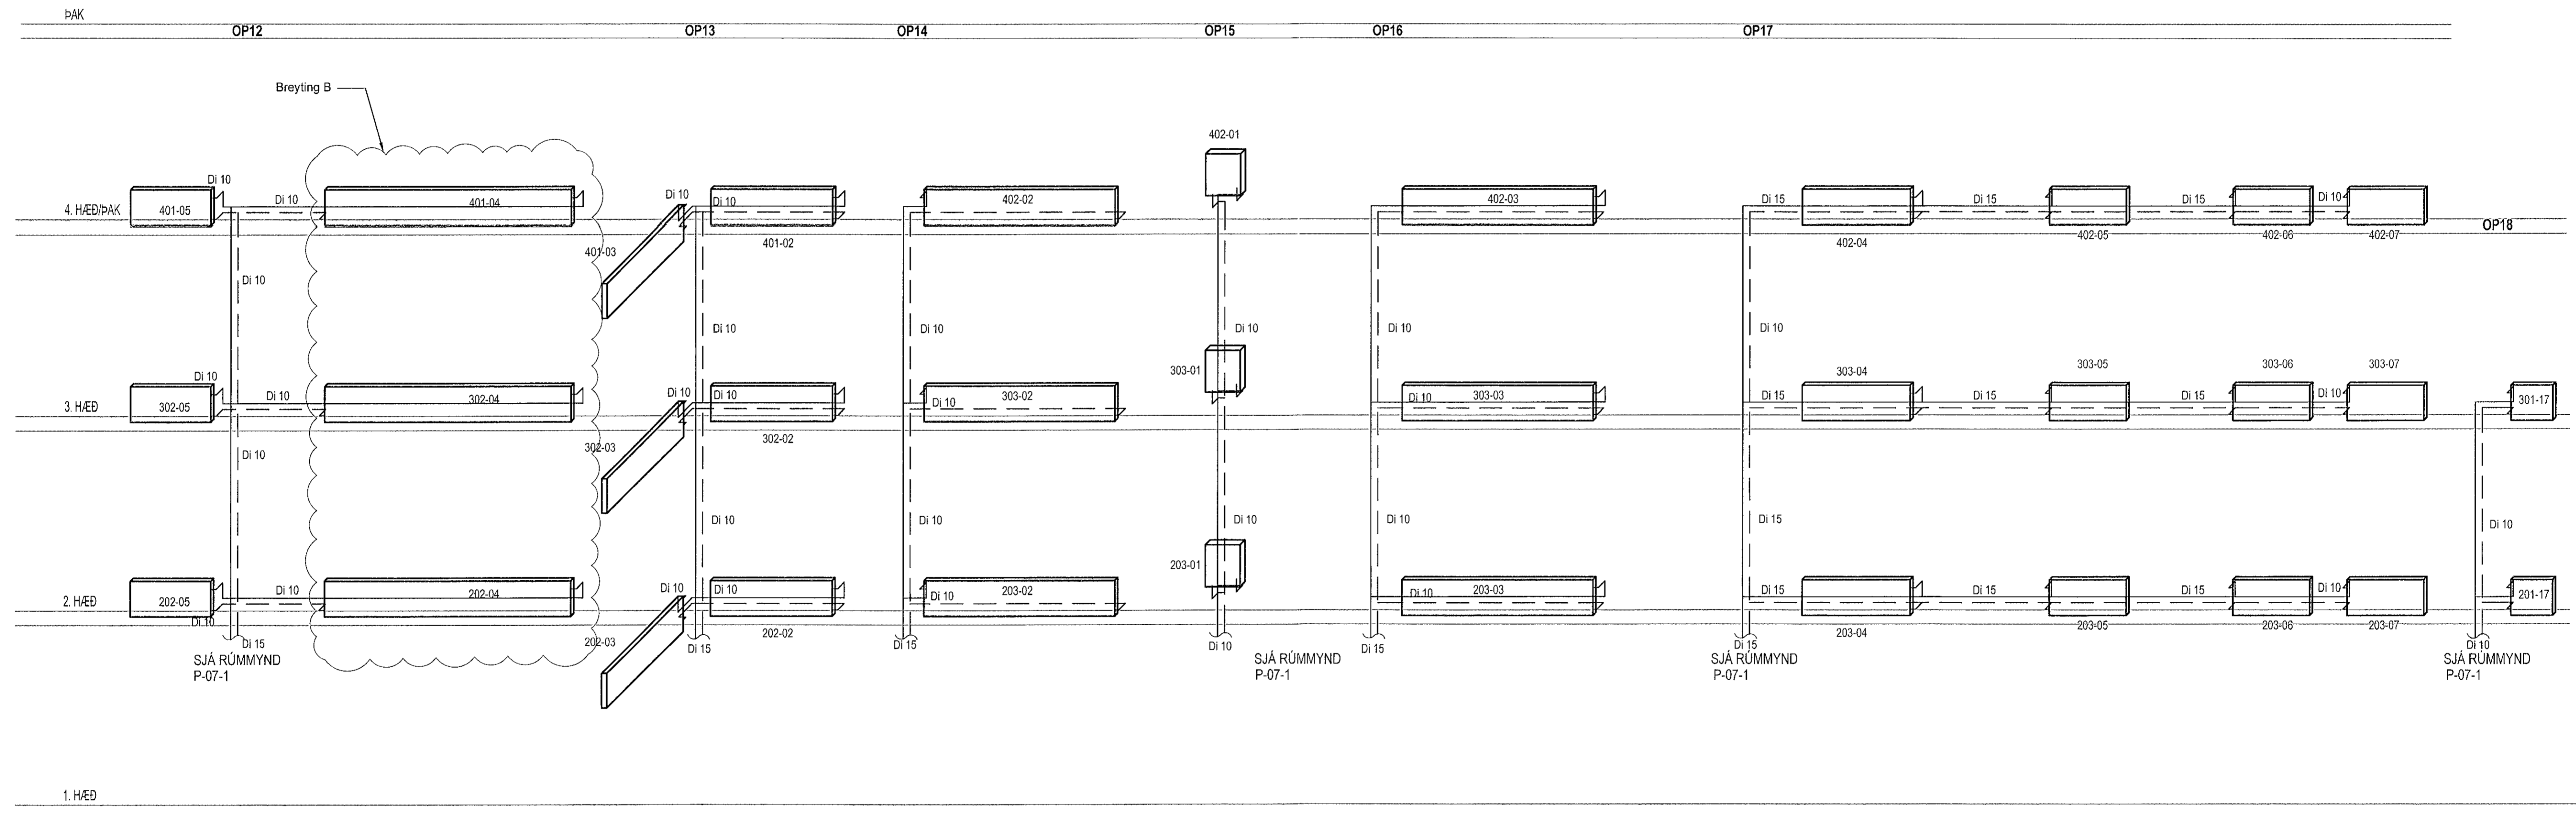

R. A.
 ARITUNIRHÖNDLUNGRÖÐA STAÐFESTIR SAMRÆMINGARYFIRFERD
 ÚTGAFAUR: AÐALLIÐRÁTTAÐ DAGSETNING

Bergskarð 3 Hafnarfjörður

Pípulagnir
 Hitaveitulagnir
 Ásýndir ofnalagna
 Hluti 2 af 2

VÍÐSJÁ
 VERKFRÆÐISTOFA FRV
 TRYGVAGÖTU 11, 101 REYKJAVÍK
 Sími: 561 9040 FAX: 561 9044
 NETFANG: vidsja@vidsja.is
 www.vidsja.is

B	Ofnum breytt	08.11.22	DR	MANNAÐ	AB	TEKNAÐ	DR	MKV	1:50	VERKUR	17.107
A	OP 18 bætt við	21.10.22	DR	SAMB.	AD	SKRÁ	Lagnir	TEKNI NR.			
ÚTGAFA				FRÖG.	NAFN	WAFN OG HERNINGJALA		DAÐS	30.08.2022	P-08-2B	
						Ágúst Róbertsson, tlf. 166567-4199					