


Samþykkt þann
 08. maí 2023
 Í byggingarfulltrúans í Hafnarfirði
 Róbert A. Róbertsson



[Handwritten Signature]
 ANTUNINGUNNVAERSTJÓRA STAÐFESTIR SAMRÆMINGARVIRFERÐ
 ÚTGAFUNN: AÐALUPDRÁTTAR DAGSETNING

Bergskarö 3 Hafnarfjörður
 Pípulagnir
 Neyslúvatnslagnir
 Rúmmynd 1. hæðar

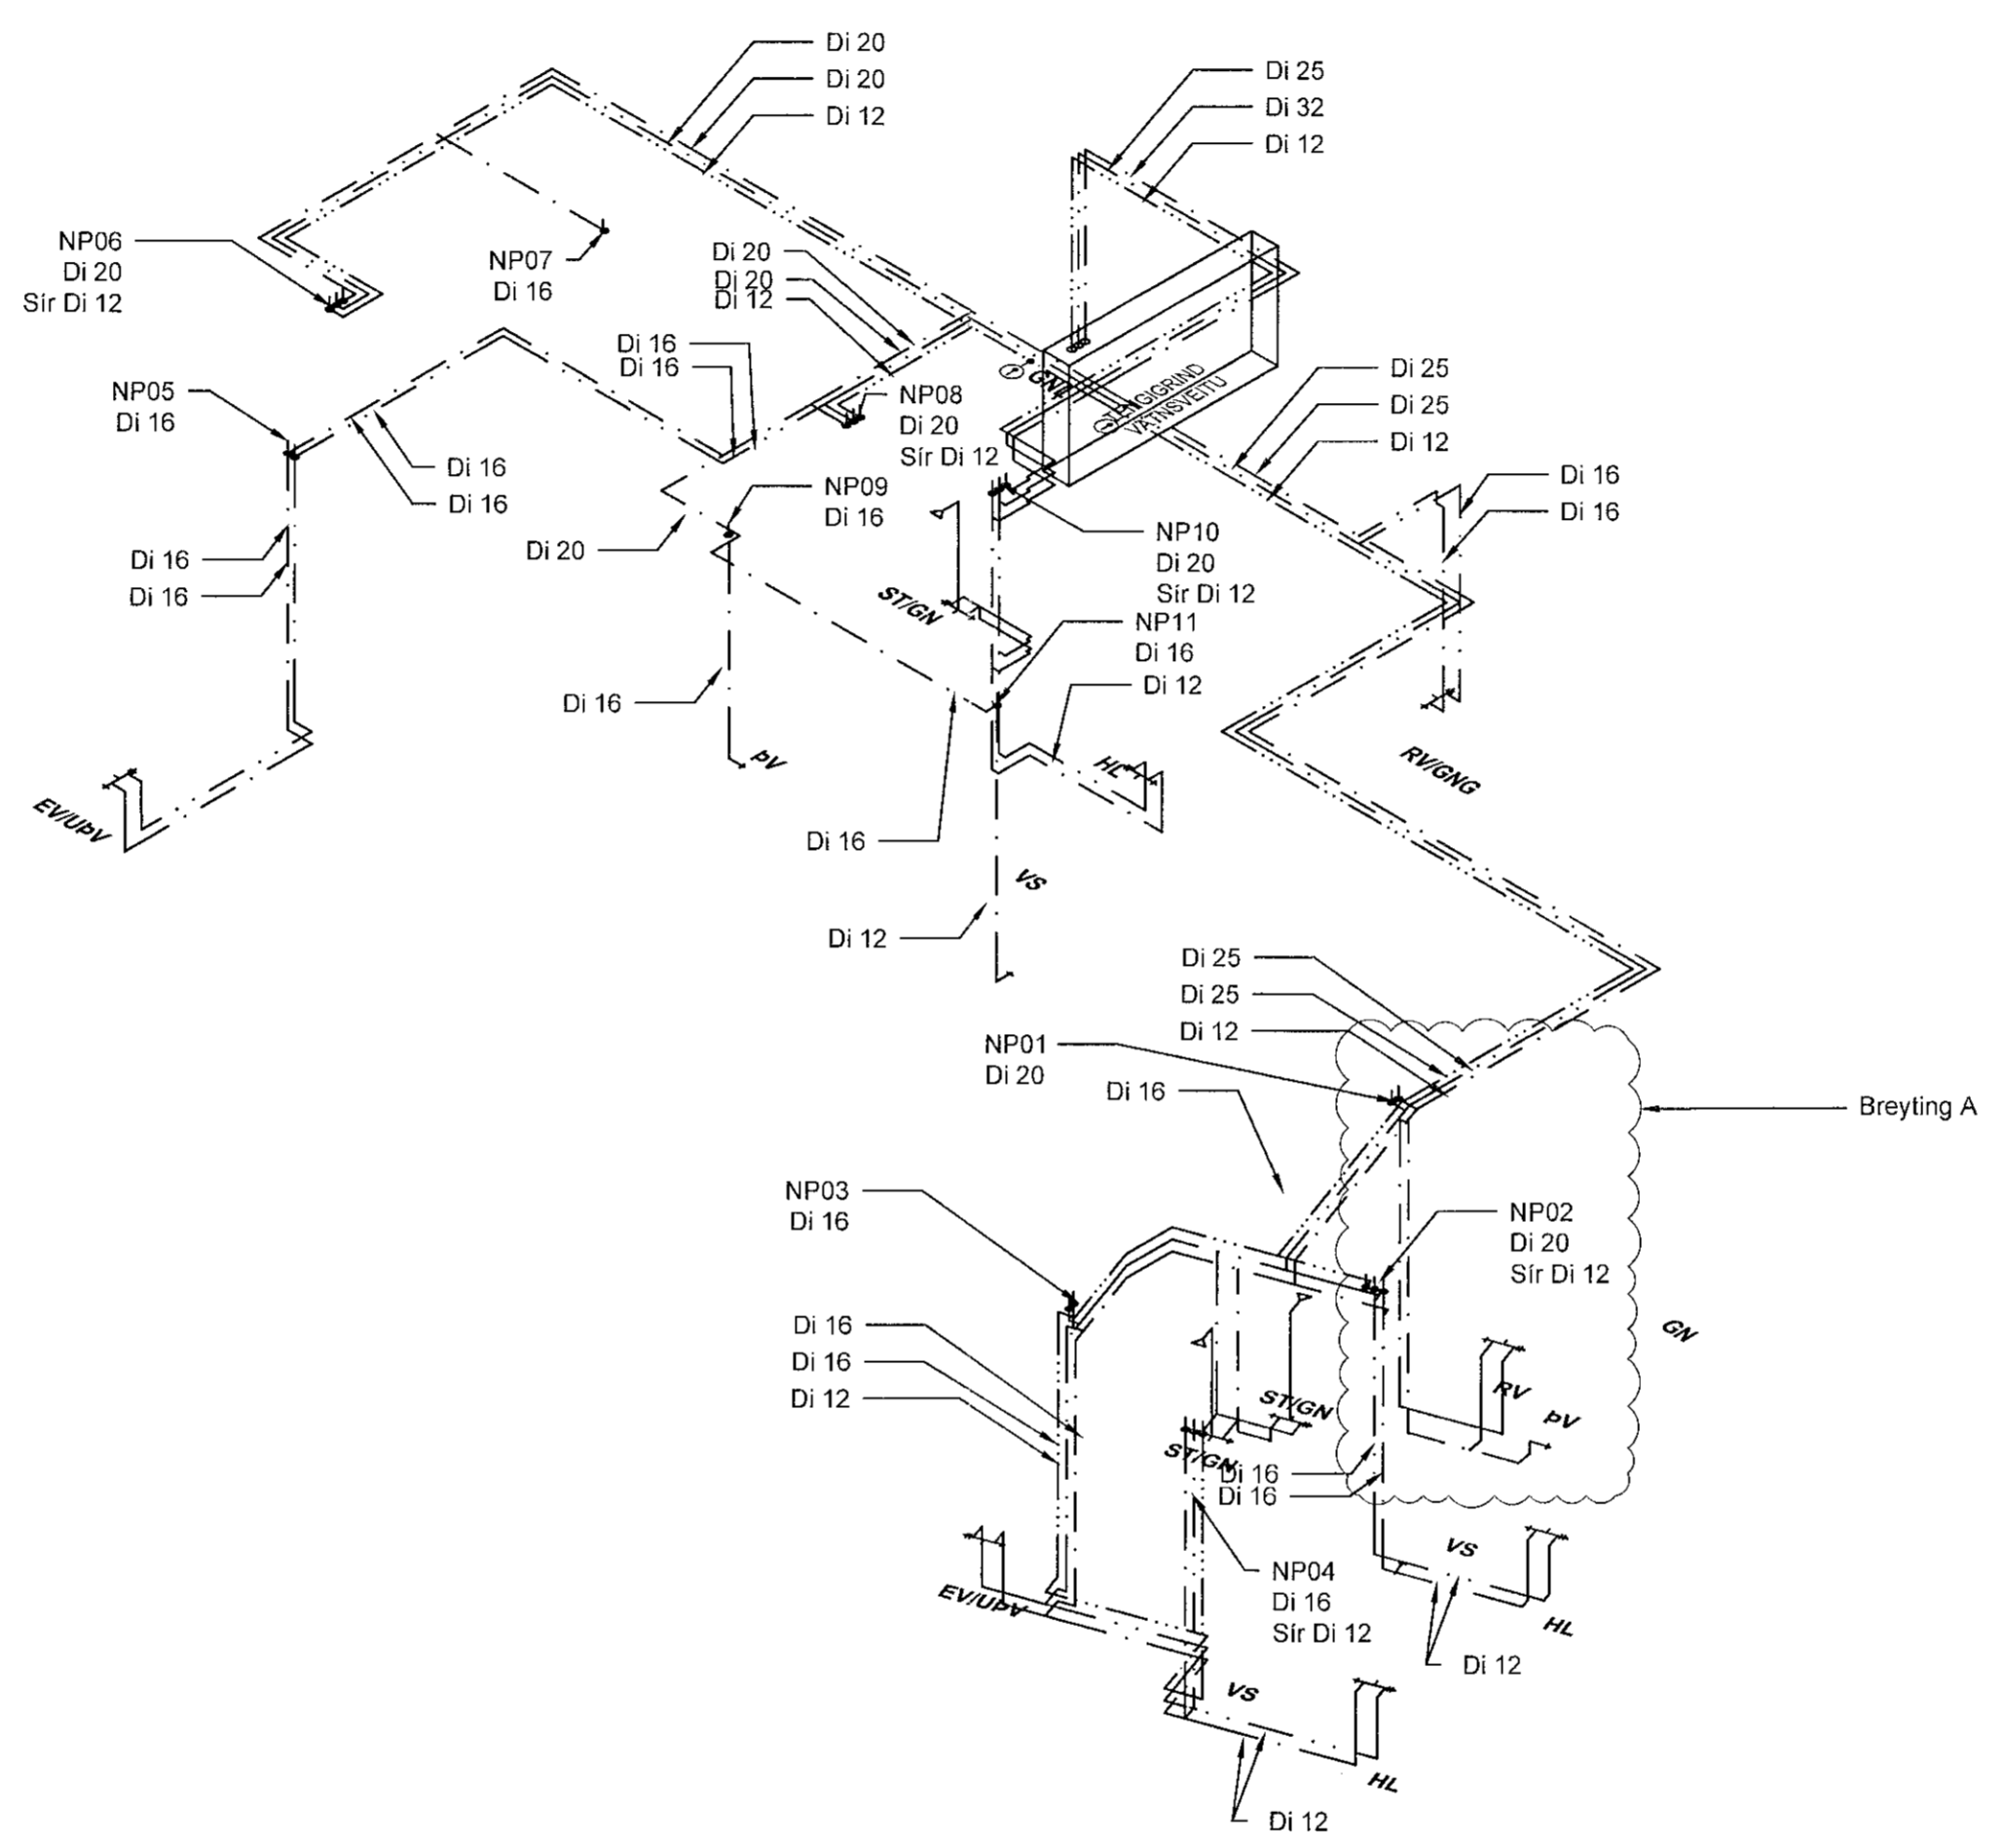

A	Þurrkherbergi breytt í þvotta- hús	21.10.22 DR	HANNAÐ AB	TEKNAÐ DR	MKV. 1:50	VERKNR. 17-107
ÚTGÁFA	DAGS	NAFN	SAMP. AD	SKRÁ Lagnir	DAGS 30.08.2022	TEKNA P-07-2A