


Samþykkt þann
08. maí 2023
fl. byggingarfulltrúans í Hafnarfirði
Róbert A. Róbertsson

NORDUR ▼

▼ VESTUR

▲ AUSTUR


▲ SUÐUR

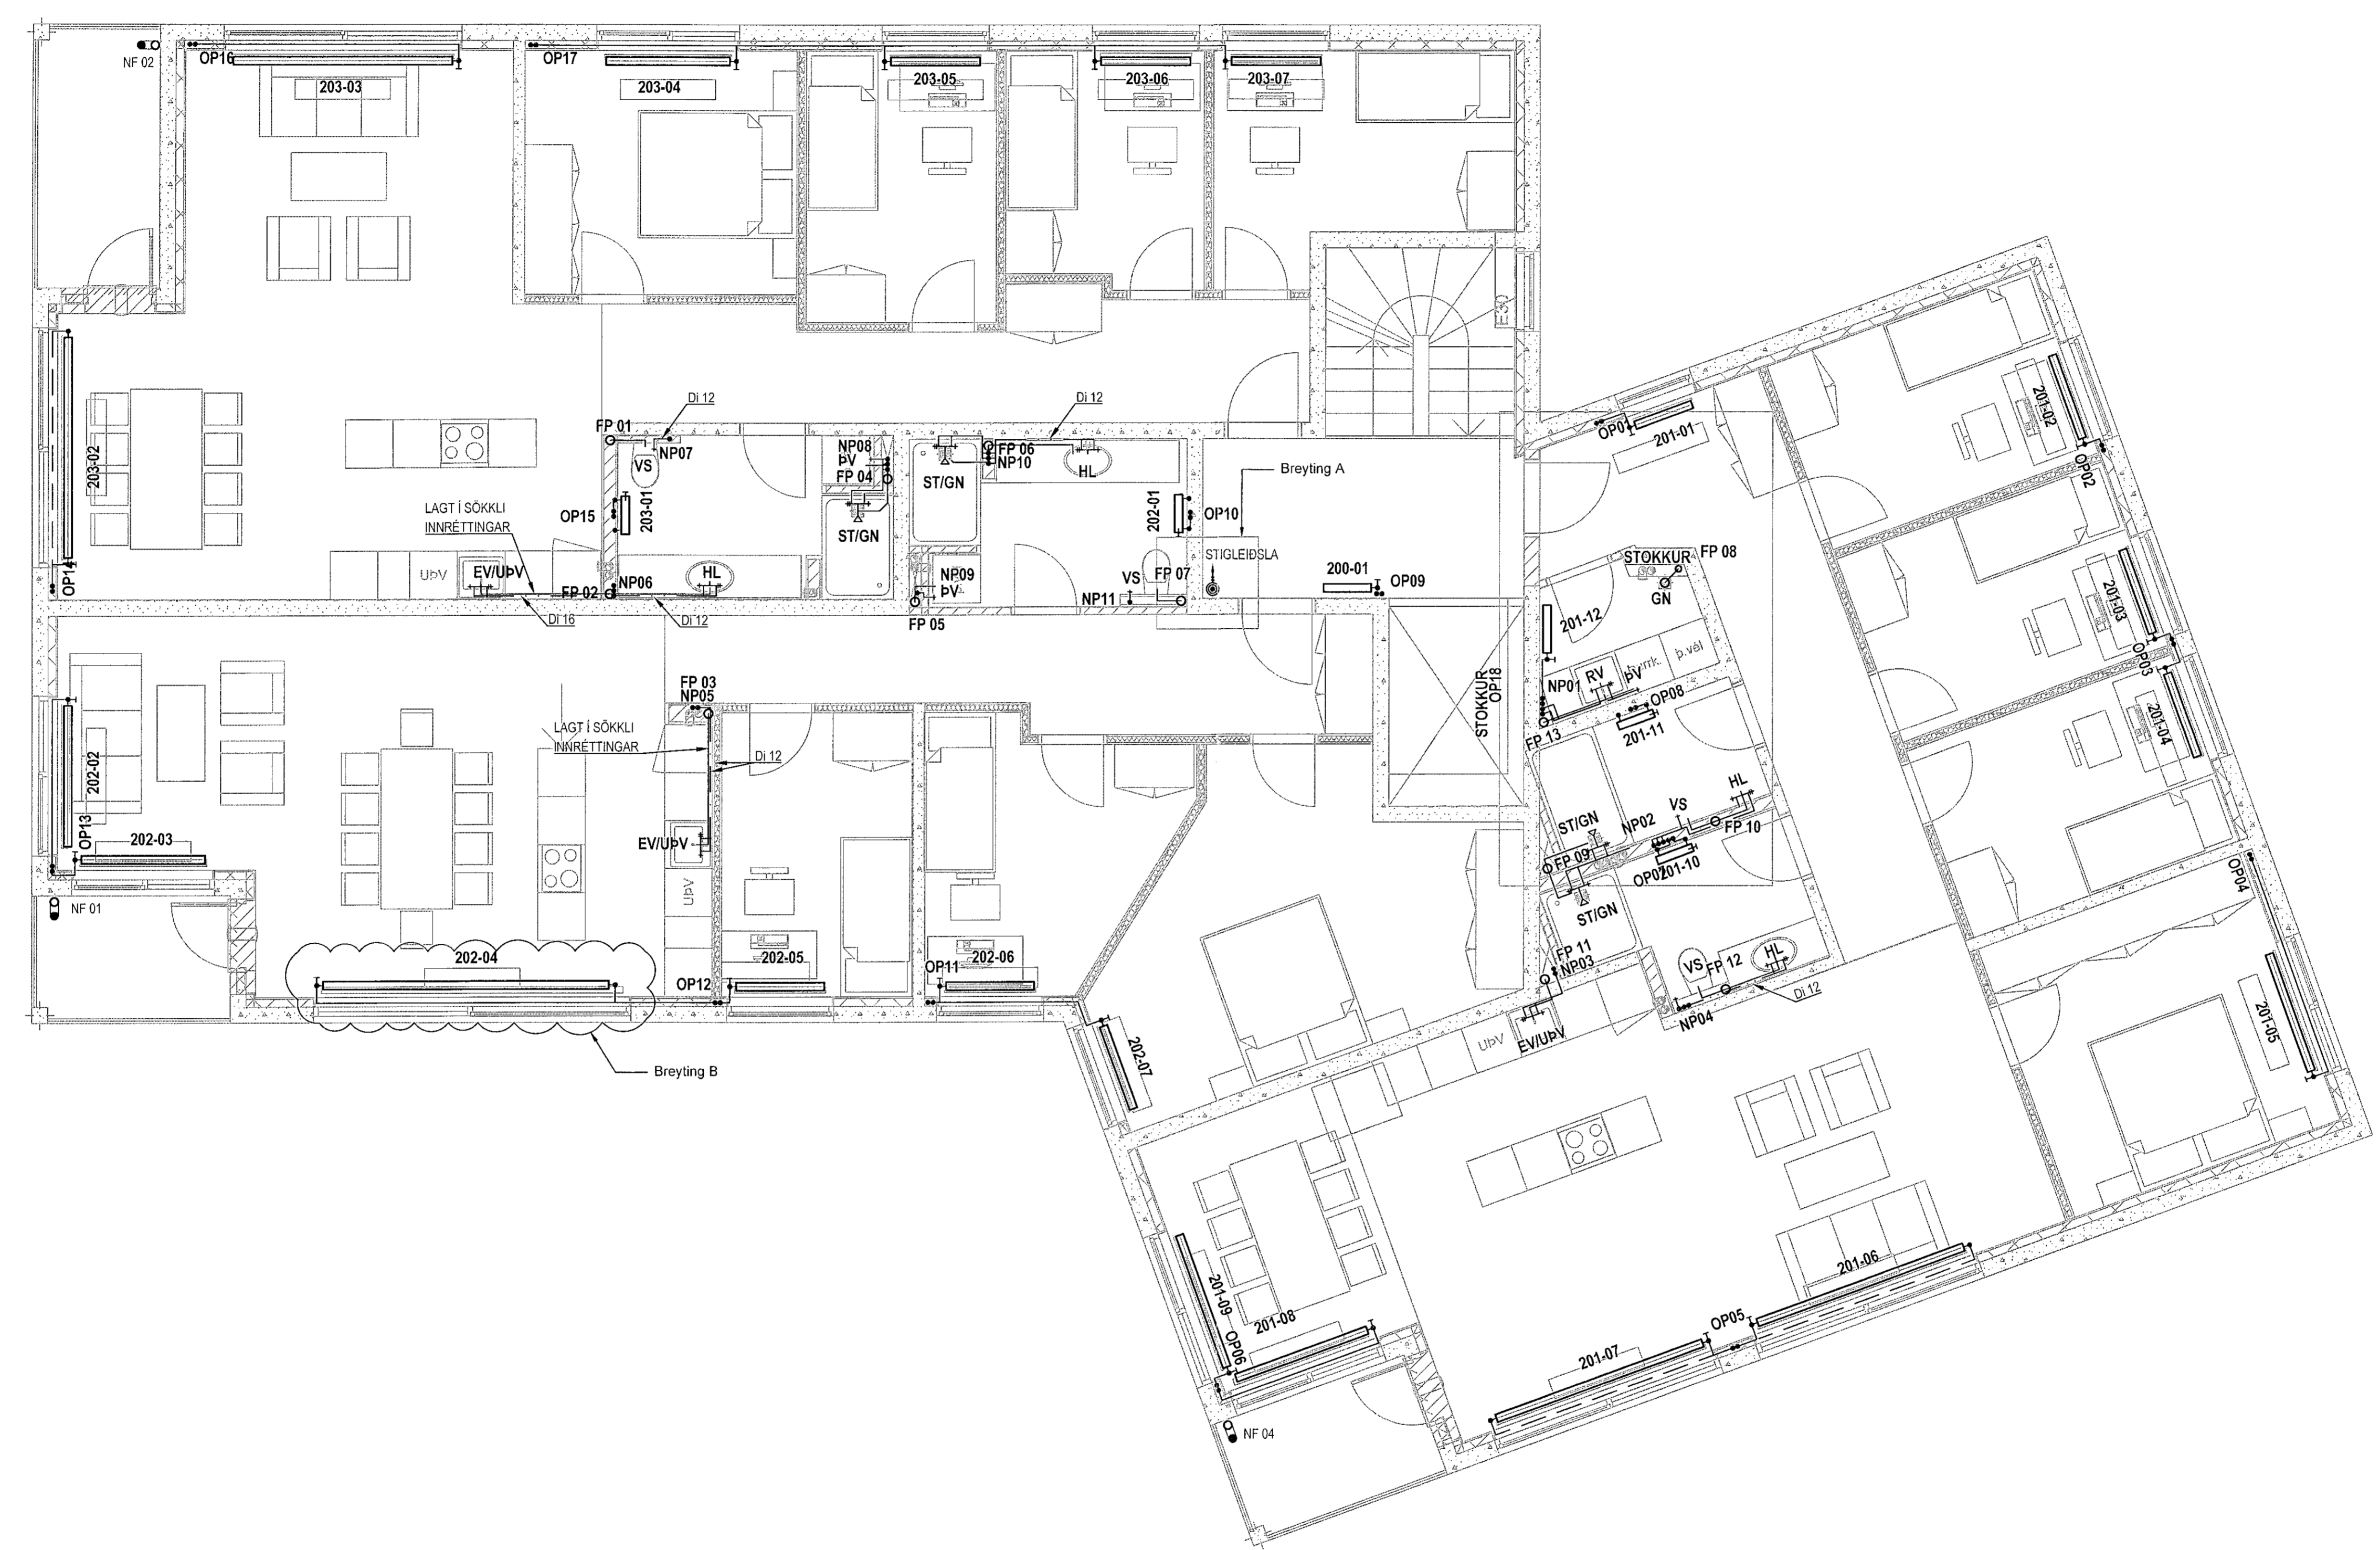

Róbert A. Róbertsson
AHTUNN HORNUNARSTJÓRA STAÐFESTIR SAMRÆMINGARVIRFIÐ

UTGAFAH. AÐALDRÆTTAR. DAGSETNING.

Bergskarð 3 Hafnarfjörður
Pípulagnir
Hita- og neysluvatnslagnir
Grunnmynd 2. hæð

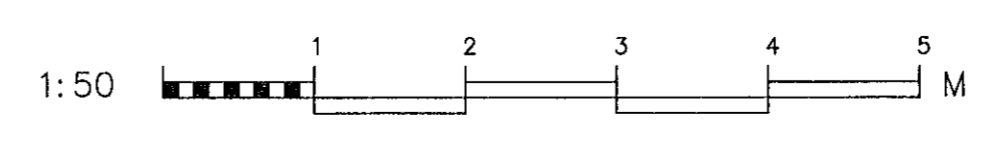

B	Ofni 202-04 breytt	08.11.22	DR	TEKNAÐ	DR	MKV	1:50	VERKFR.	17-107
A	Þurrkerbergi breytt í þvotta- hús - Stigleiðslu bætt við	21.10.22	DR	SAMM.	AB	SKRÁ	Legnir	TEKNA. NR.	P-03-B
UTGAFA	DRÆTTAR	DAGS	NAFN	NAFN OGS. VERNINGU. A.	DAGS	NETFANG	NETFANG	NETFANG	NETFANG
				August Bergsson K1190557-4199	30.08.2022				