

Samþykkt þann
08. maí 2023
fr. byggingarfulltrúans í Hafnarfirði
Róbert A. Róbertsson


NORÐUR

VESTUR

SUBUR

AUSTUR

21°

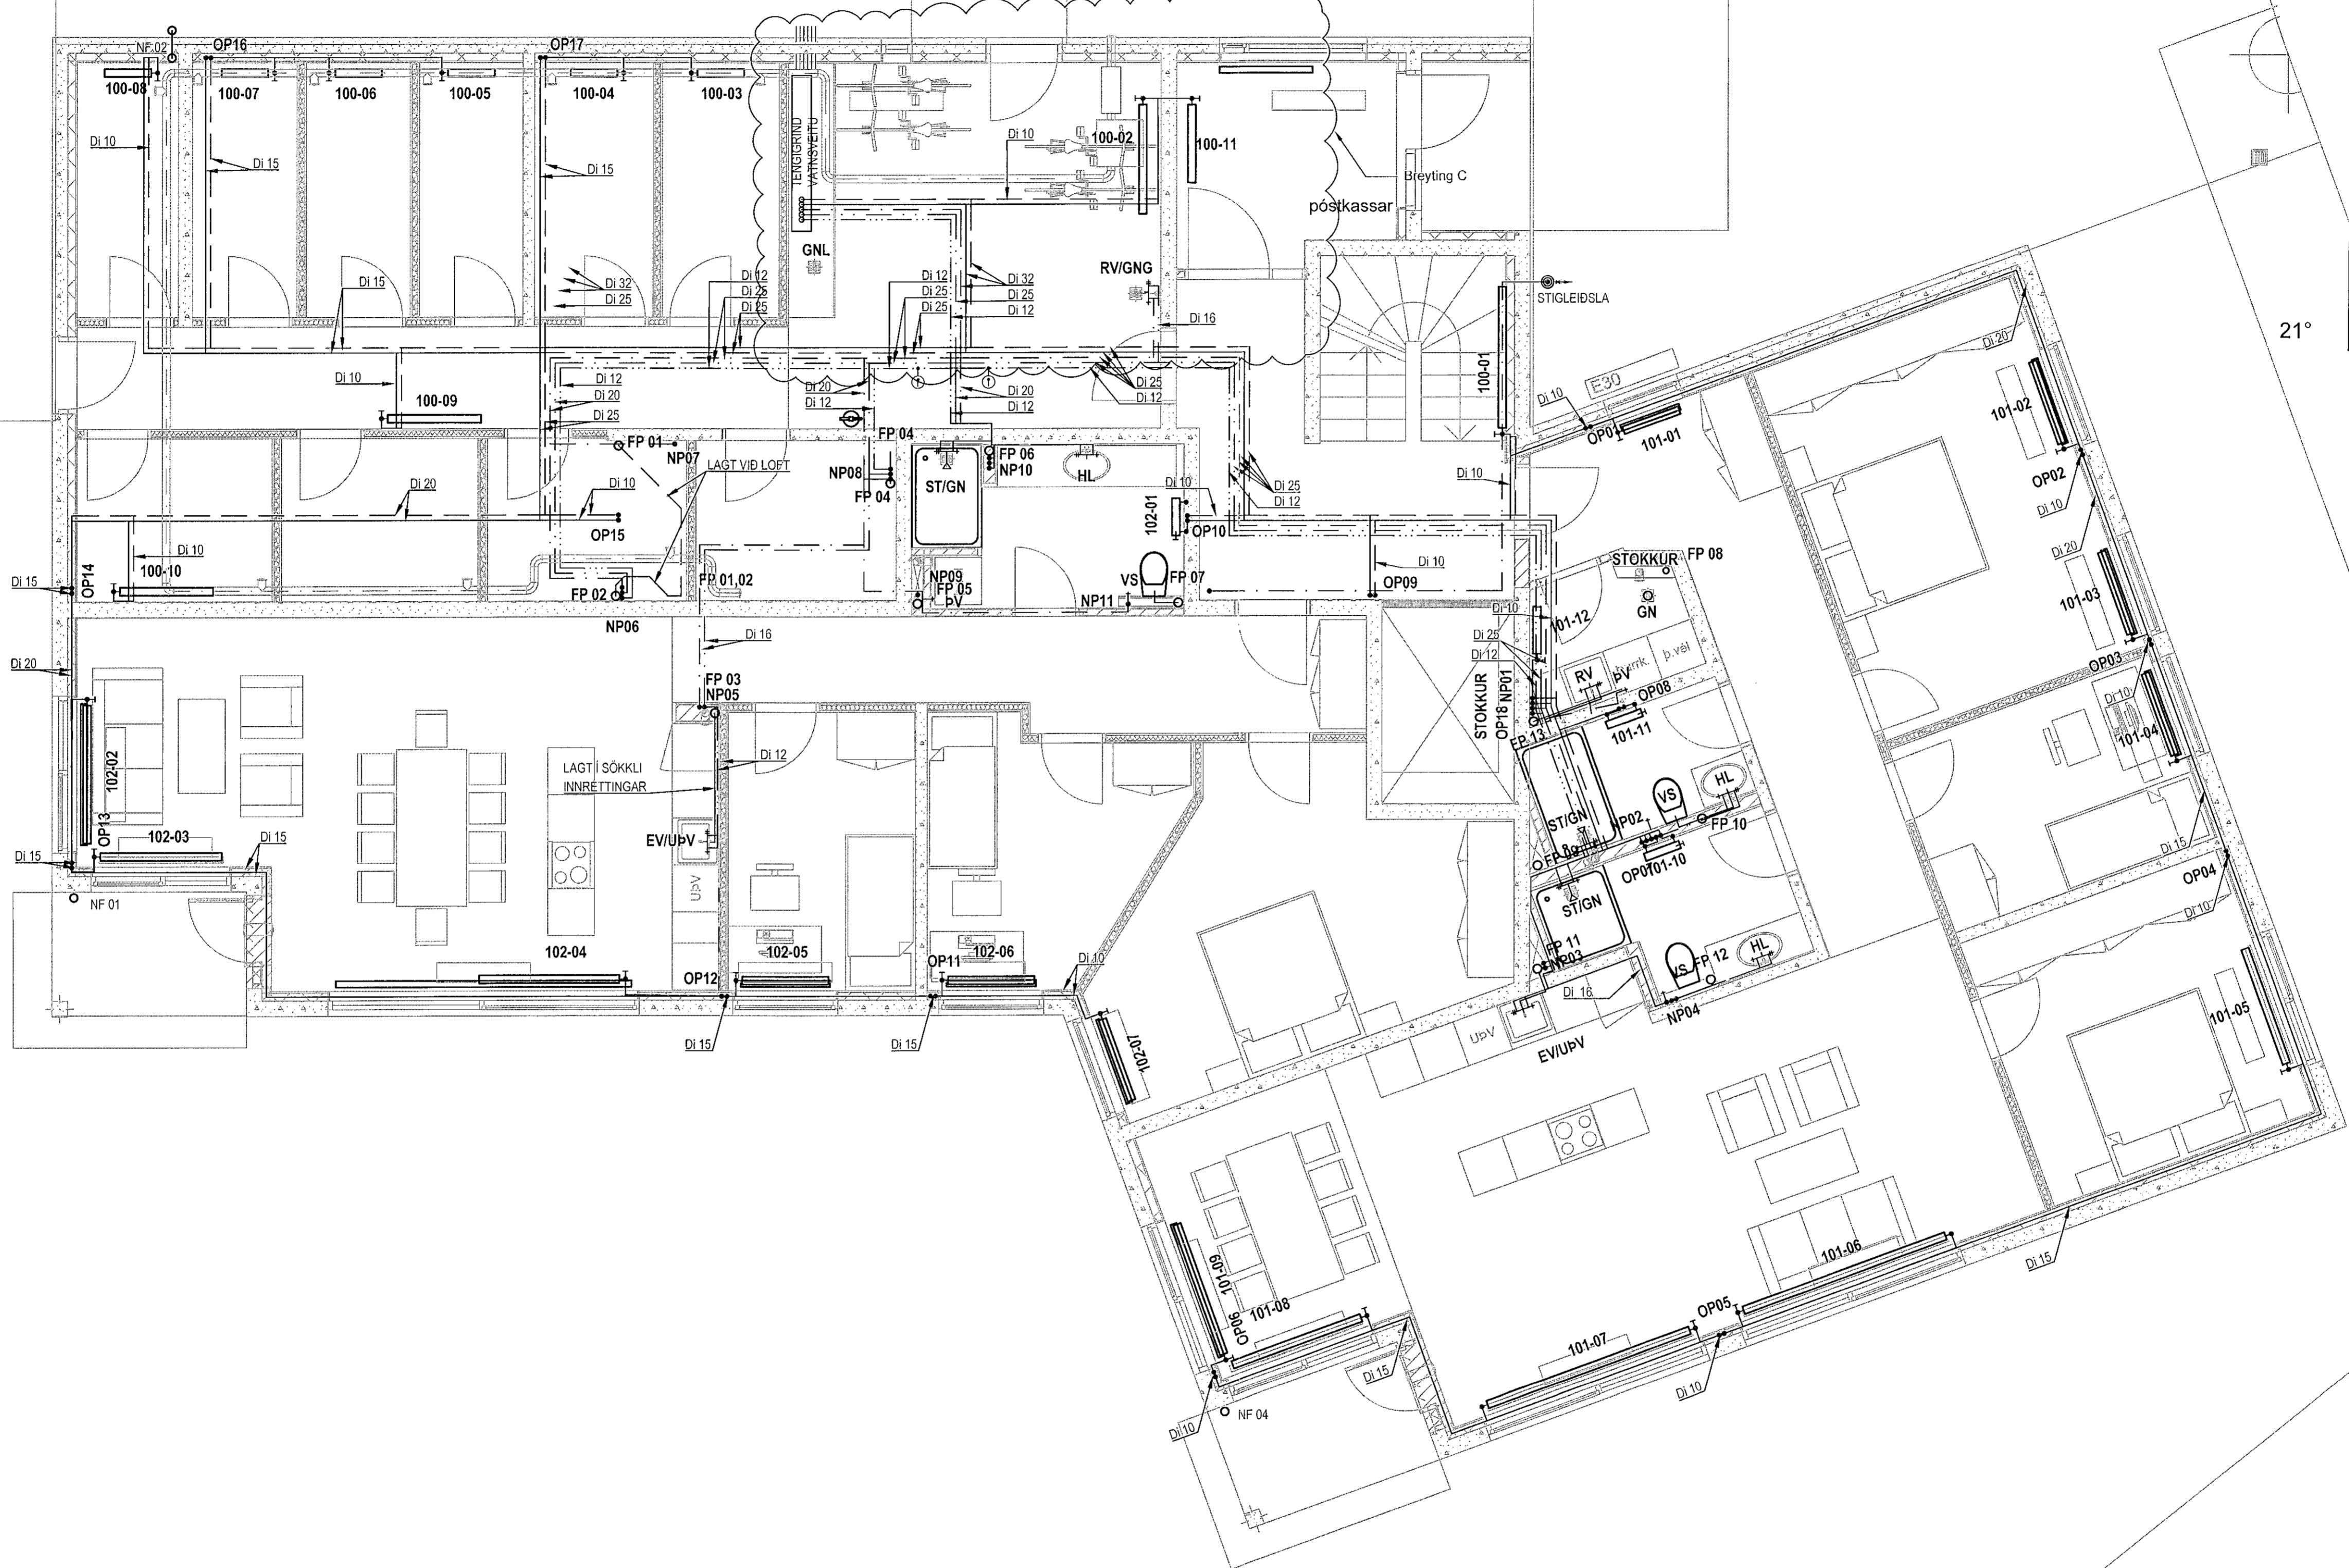


Ólafur Þorvaldsson
DAGSETNING

Bergskarð 3 Hafnarfjörður
Pípulagnir
Hita- og neysluvatnslagnir
Grunnmynd 1. hæð



C	Ofn 100-02 færður, lagna- leið að ofni 100-11 breytt	03.04.23	DR
B	Ofni hliðrað til	08.11.22	DR
A	Purrkerbergi breytt í þvotta- hús - Stigleiðslu bætt við	21.10.22	DR

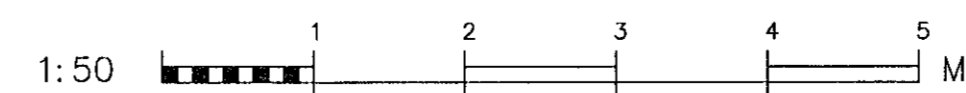

HANNAÐ	AB	TEKNAÐ	DR	MKV	1:50	VERKNR	17-107
SAVAÐ	AD	SKILA	Lagnir	TEKNR NR			
ÚTGAFA		DAGS		DAGS	30.08.2022		P-02-C